



**Samykkt þann**  
 05 JUN 2000  
 Byggingafultrúinn í Hafnarfirði  
 F.h. Sigurbjartur Halldórsson

Flatarmál neðri hæðar	158.3 m <sup>2</sup>
Flatarmál efri hæðar	162.3 m <sup>2</sup>
Flatarmál samtals	320.6 m <sup>2</sup>
Rúmmál	945.5 m <sup>3</sup>
Lóðarstærð	1022.0 m <sup>2</sup>
Nýting	0.31


Kólnunartölur	
Þak	k= 0.24
Gólf	k= 0.36
Vegið meðaltal útveggja og glugga	k= 1.0

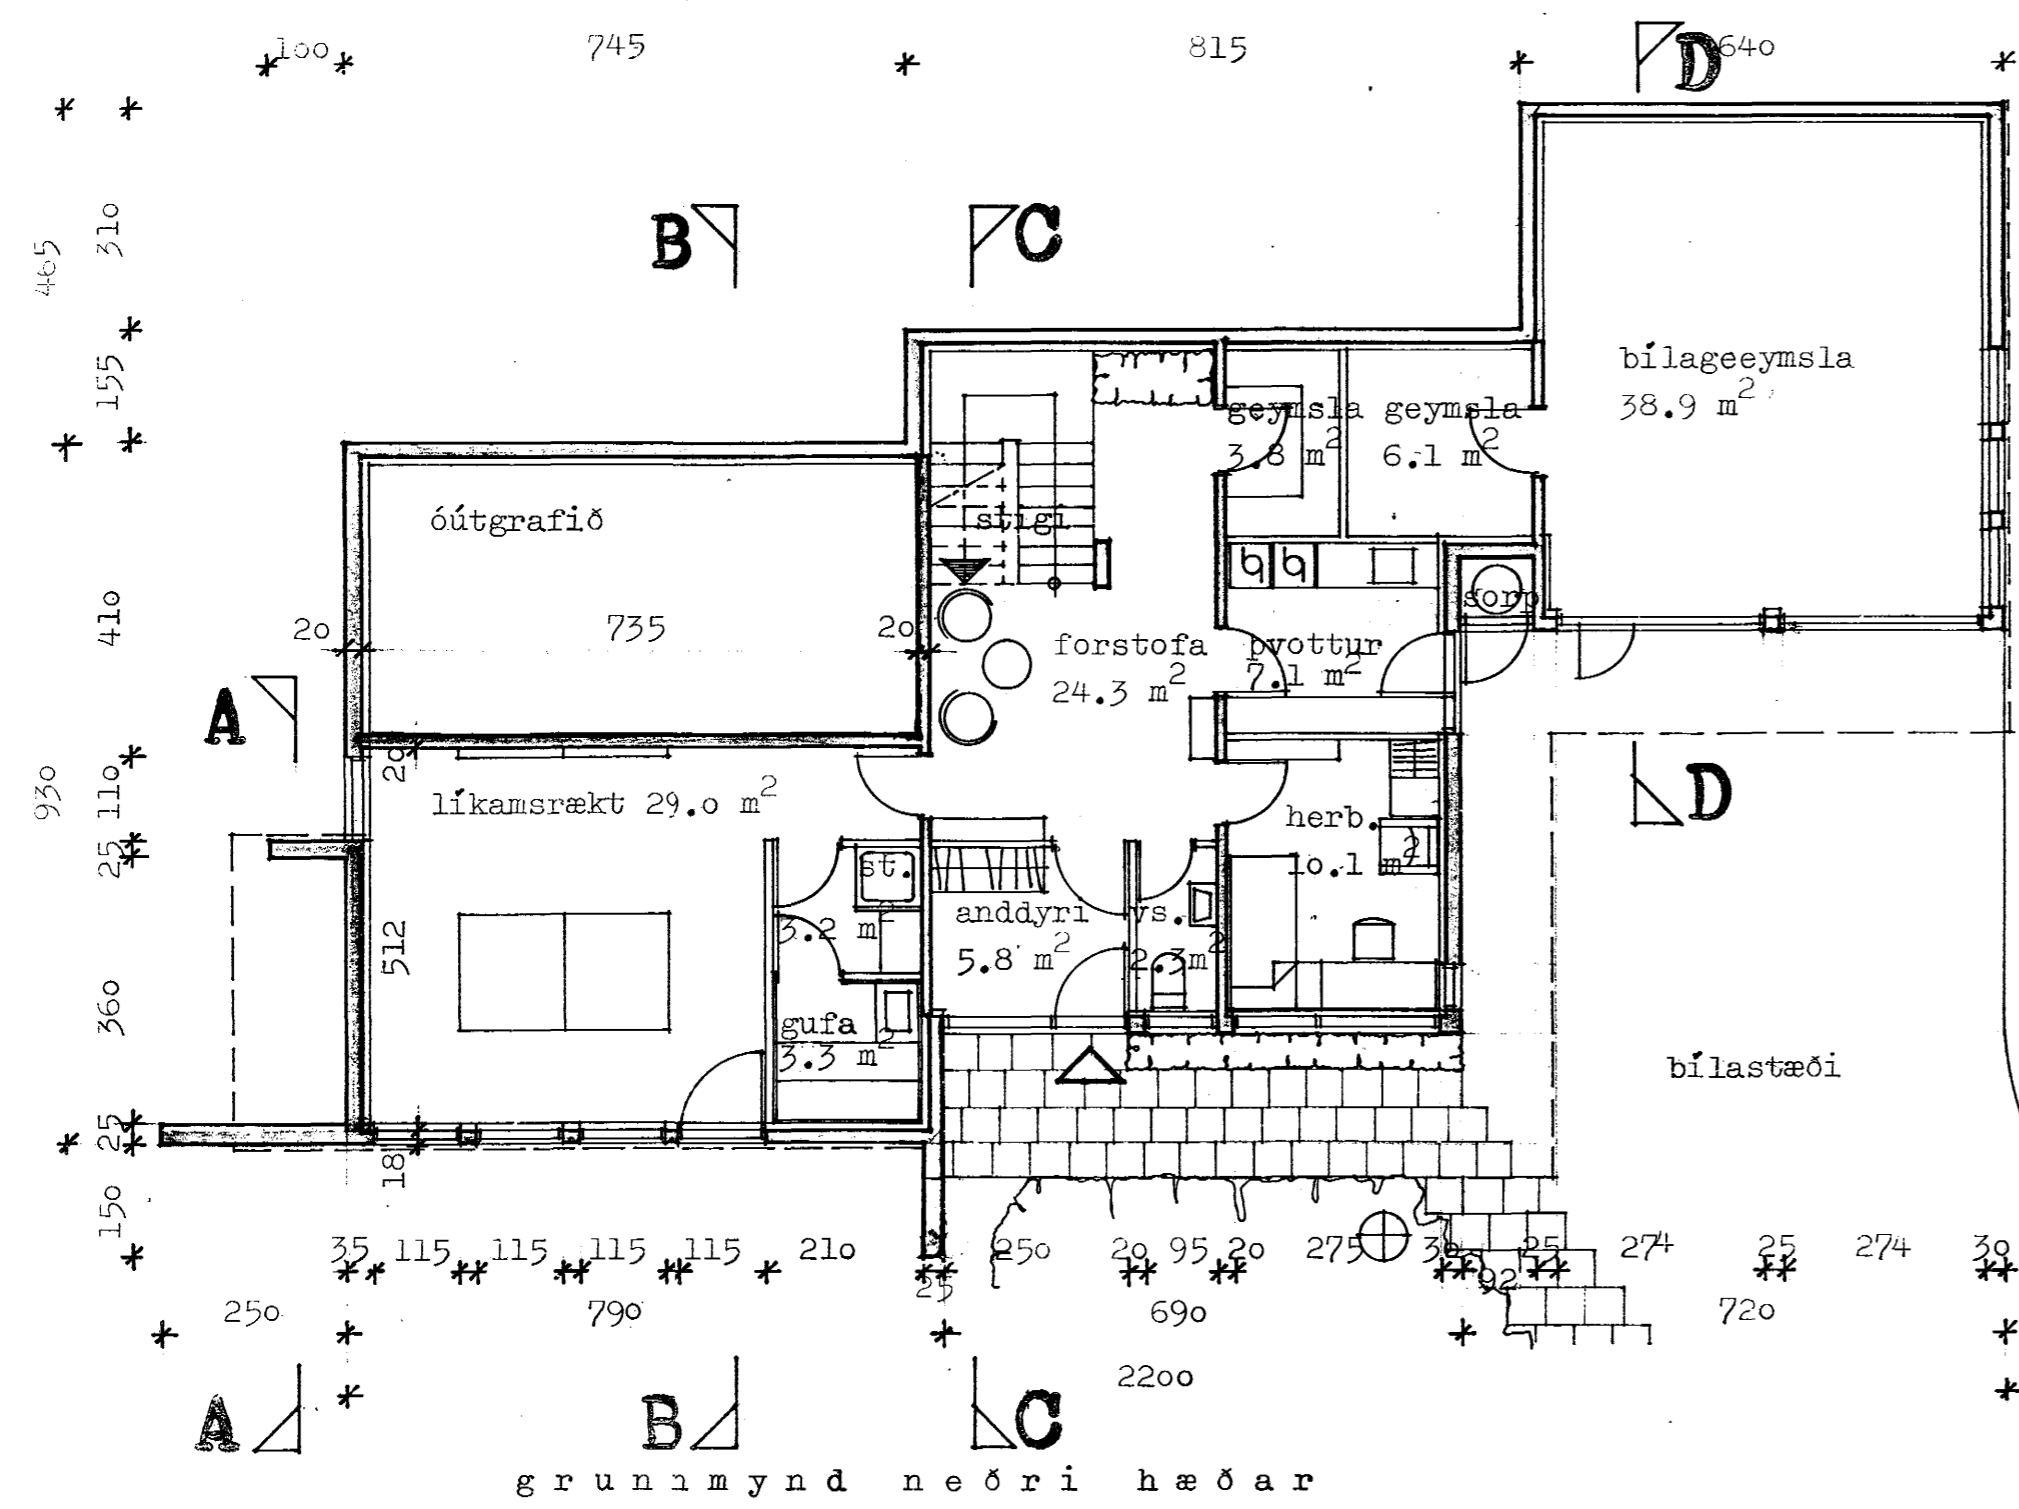

grunnmynd neðri hæðar

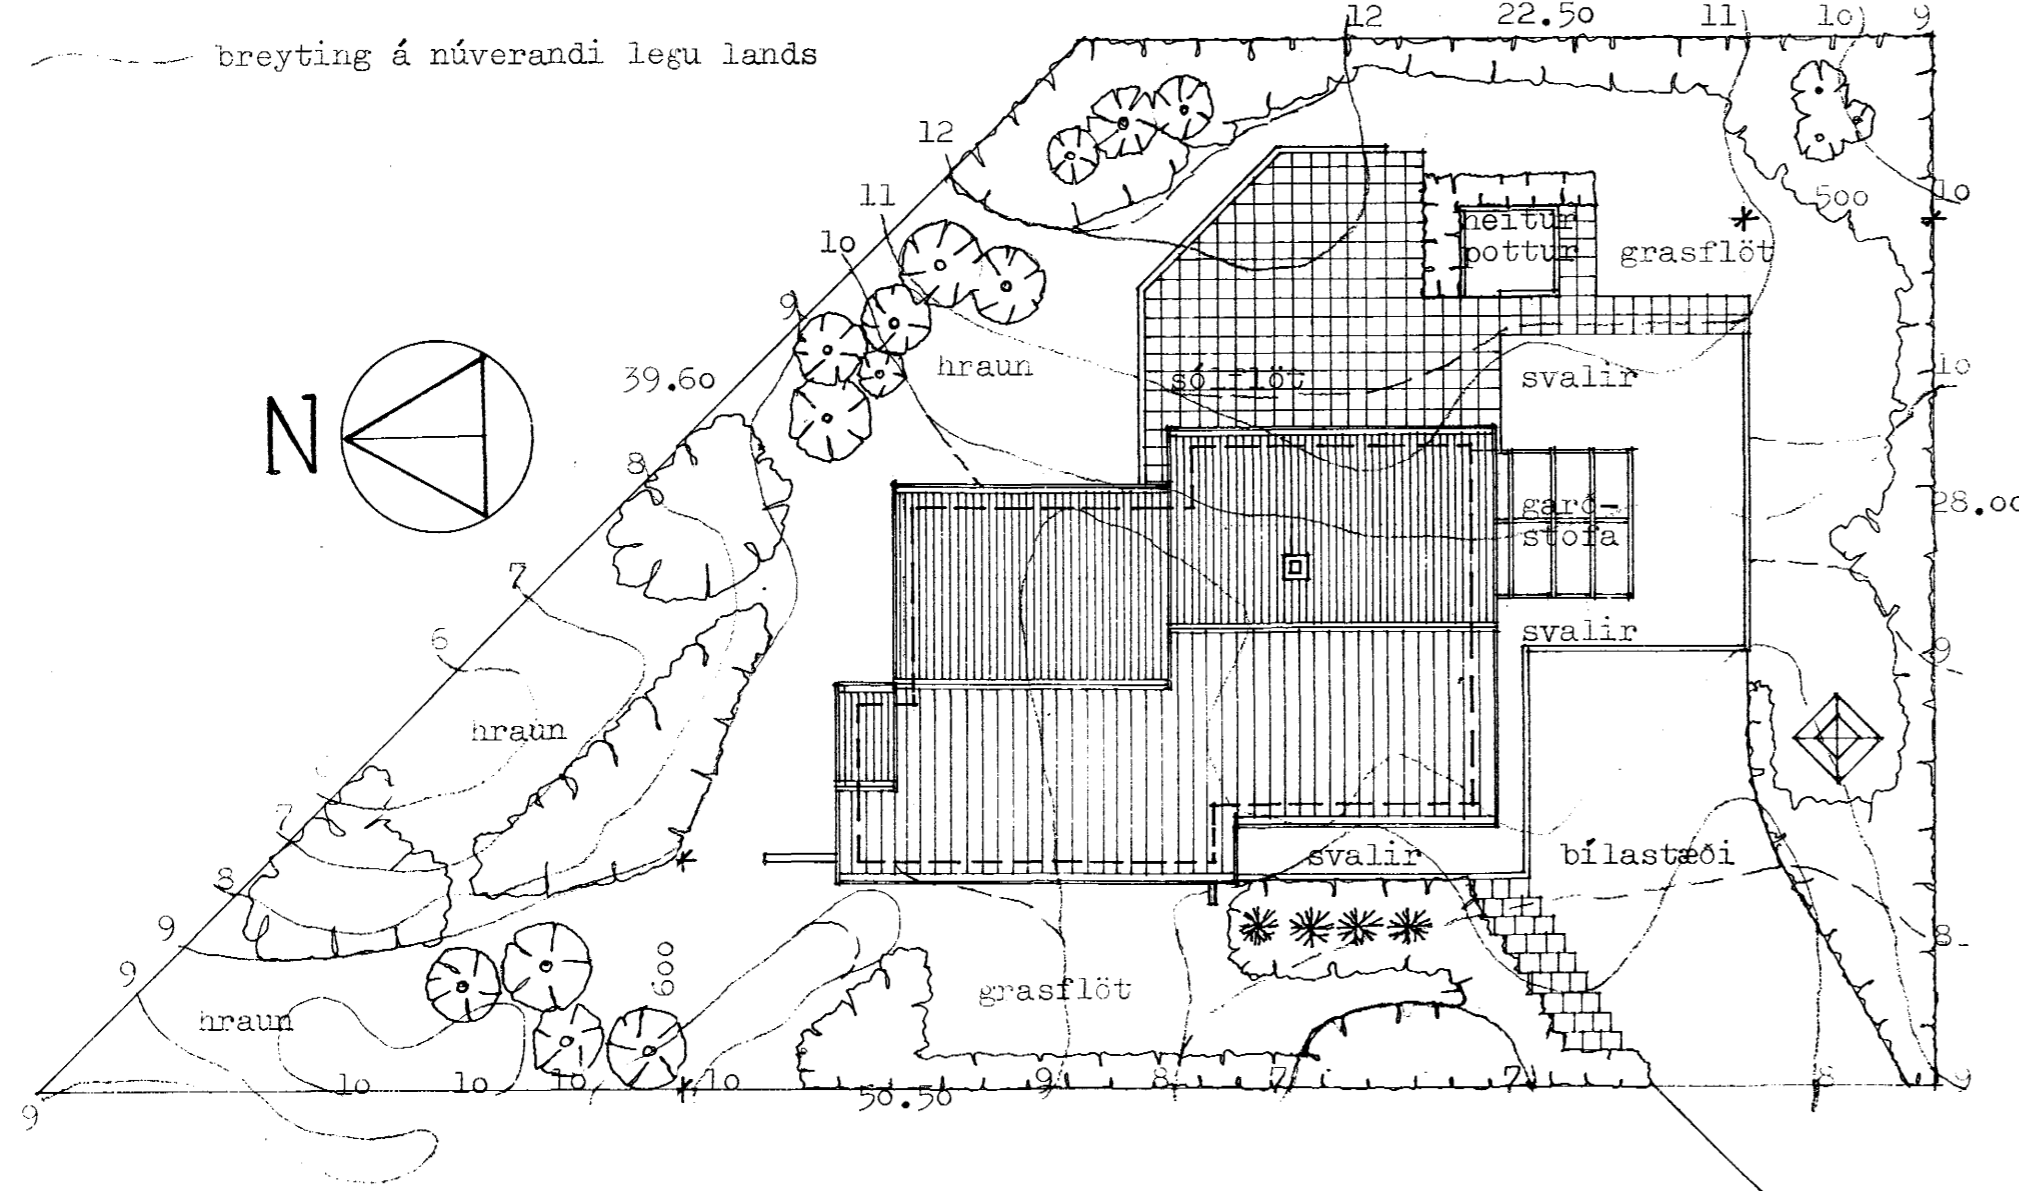

grunnmynd lóðar

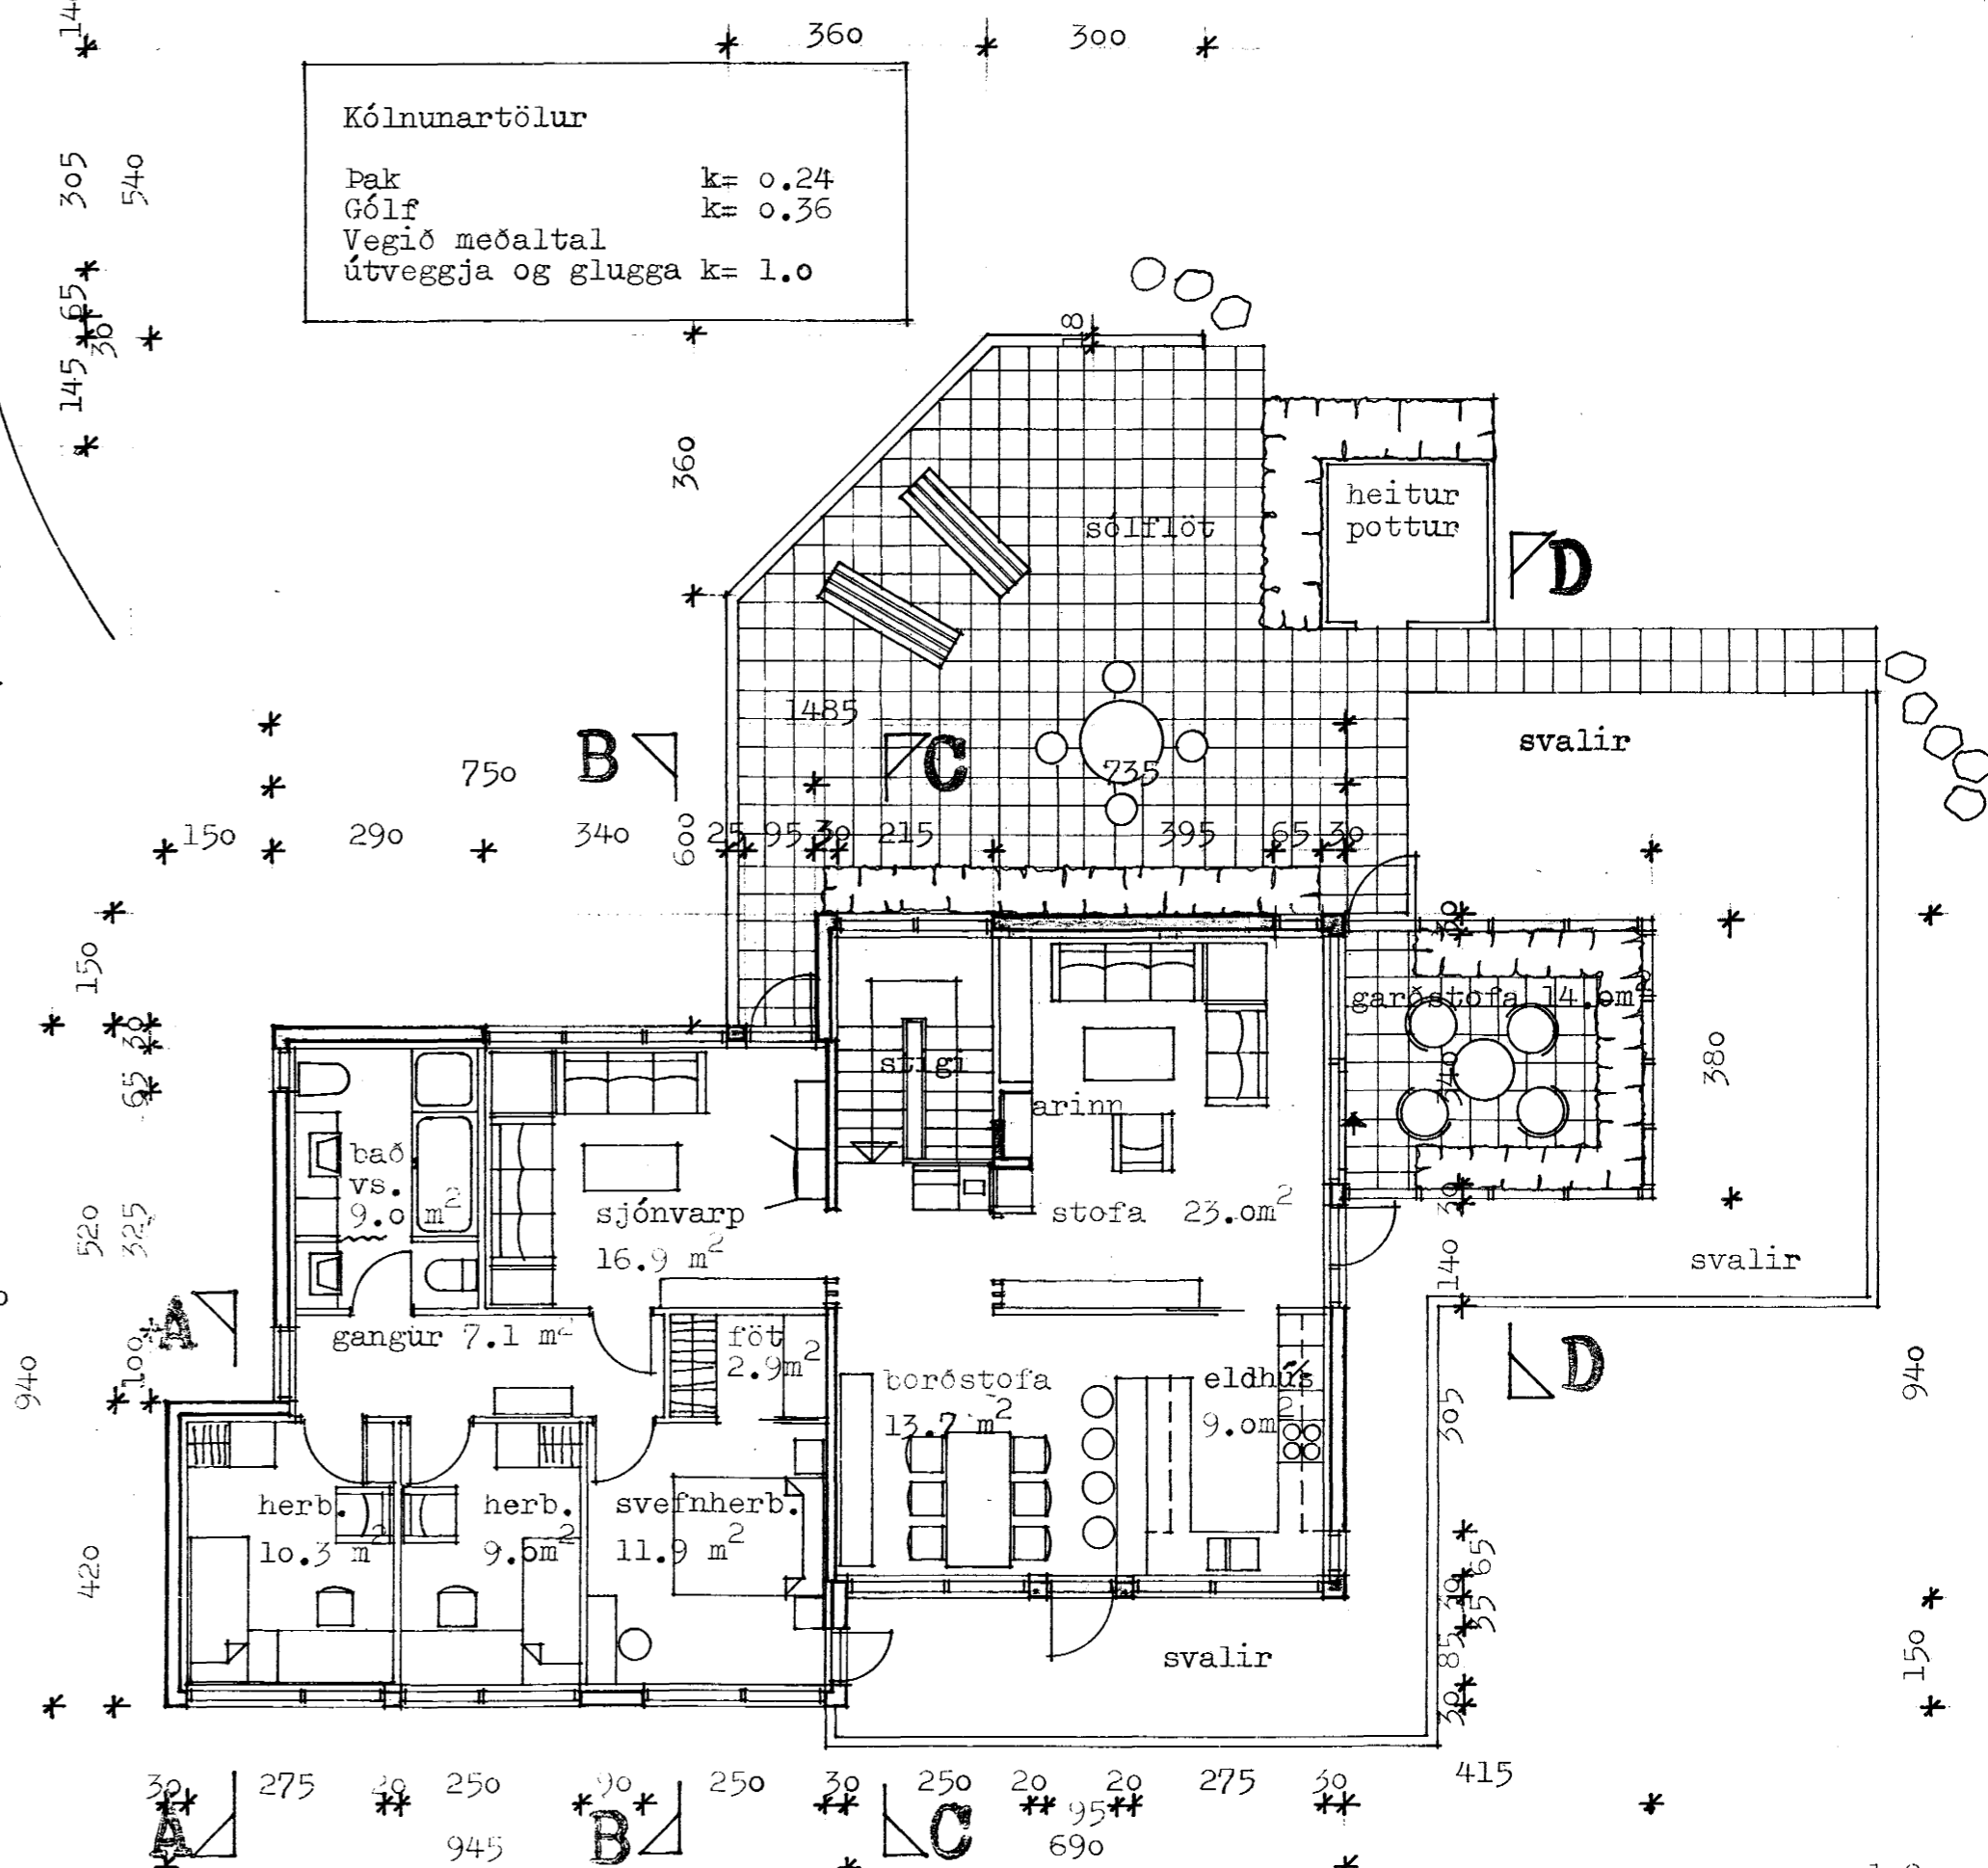

grunnmynd efri hæðar

Breyting: Hurð komi í stað glugga á vesturhlíð húss.

Klettagata 16 Hafnarfirði  
 Grunnmyndir

Kvarði 1:200  
 Dags. okt83  
 Teikn. ásm  
 Yfirf. KER

**STIKAN SF**  
 Ásmundur Harðarson arkitekt FAI  
 Karl-Erik Róksén arkitekt FAI  
 Grensásvegi 8 • 108 Reykjavík • Sími 81630

*Ásmundur Harðarson*