



GRUNNMYND EFRÍ HÉÐAR M 1:50

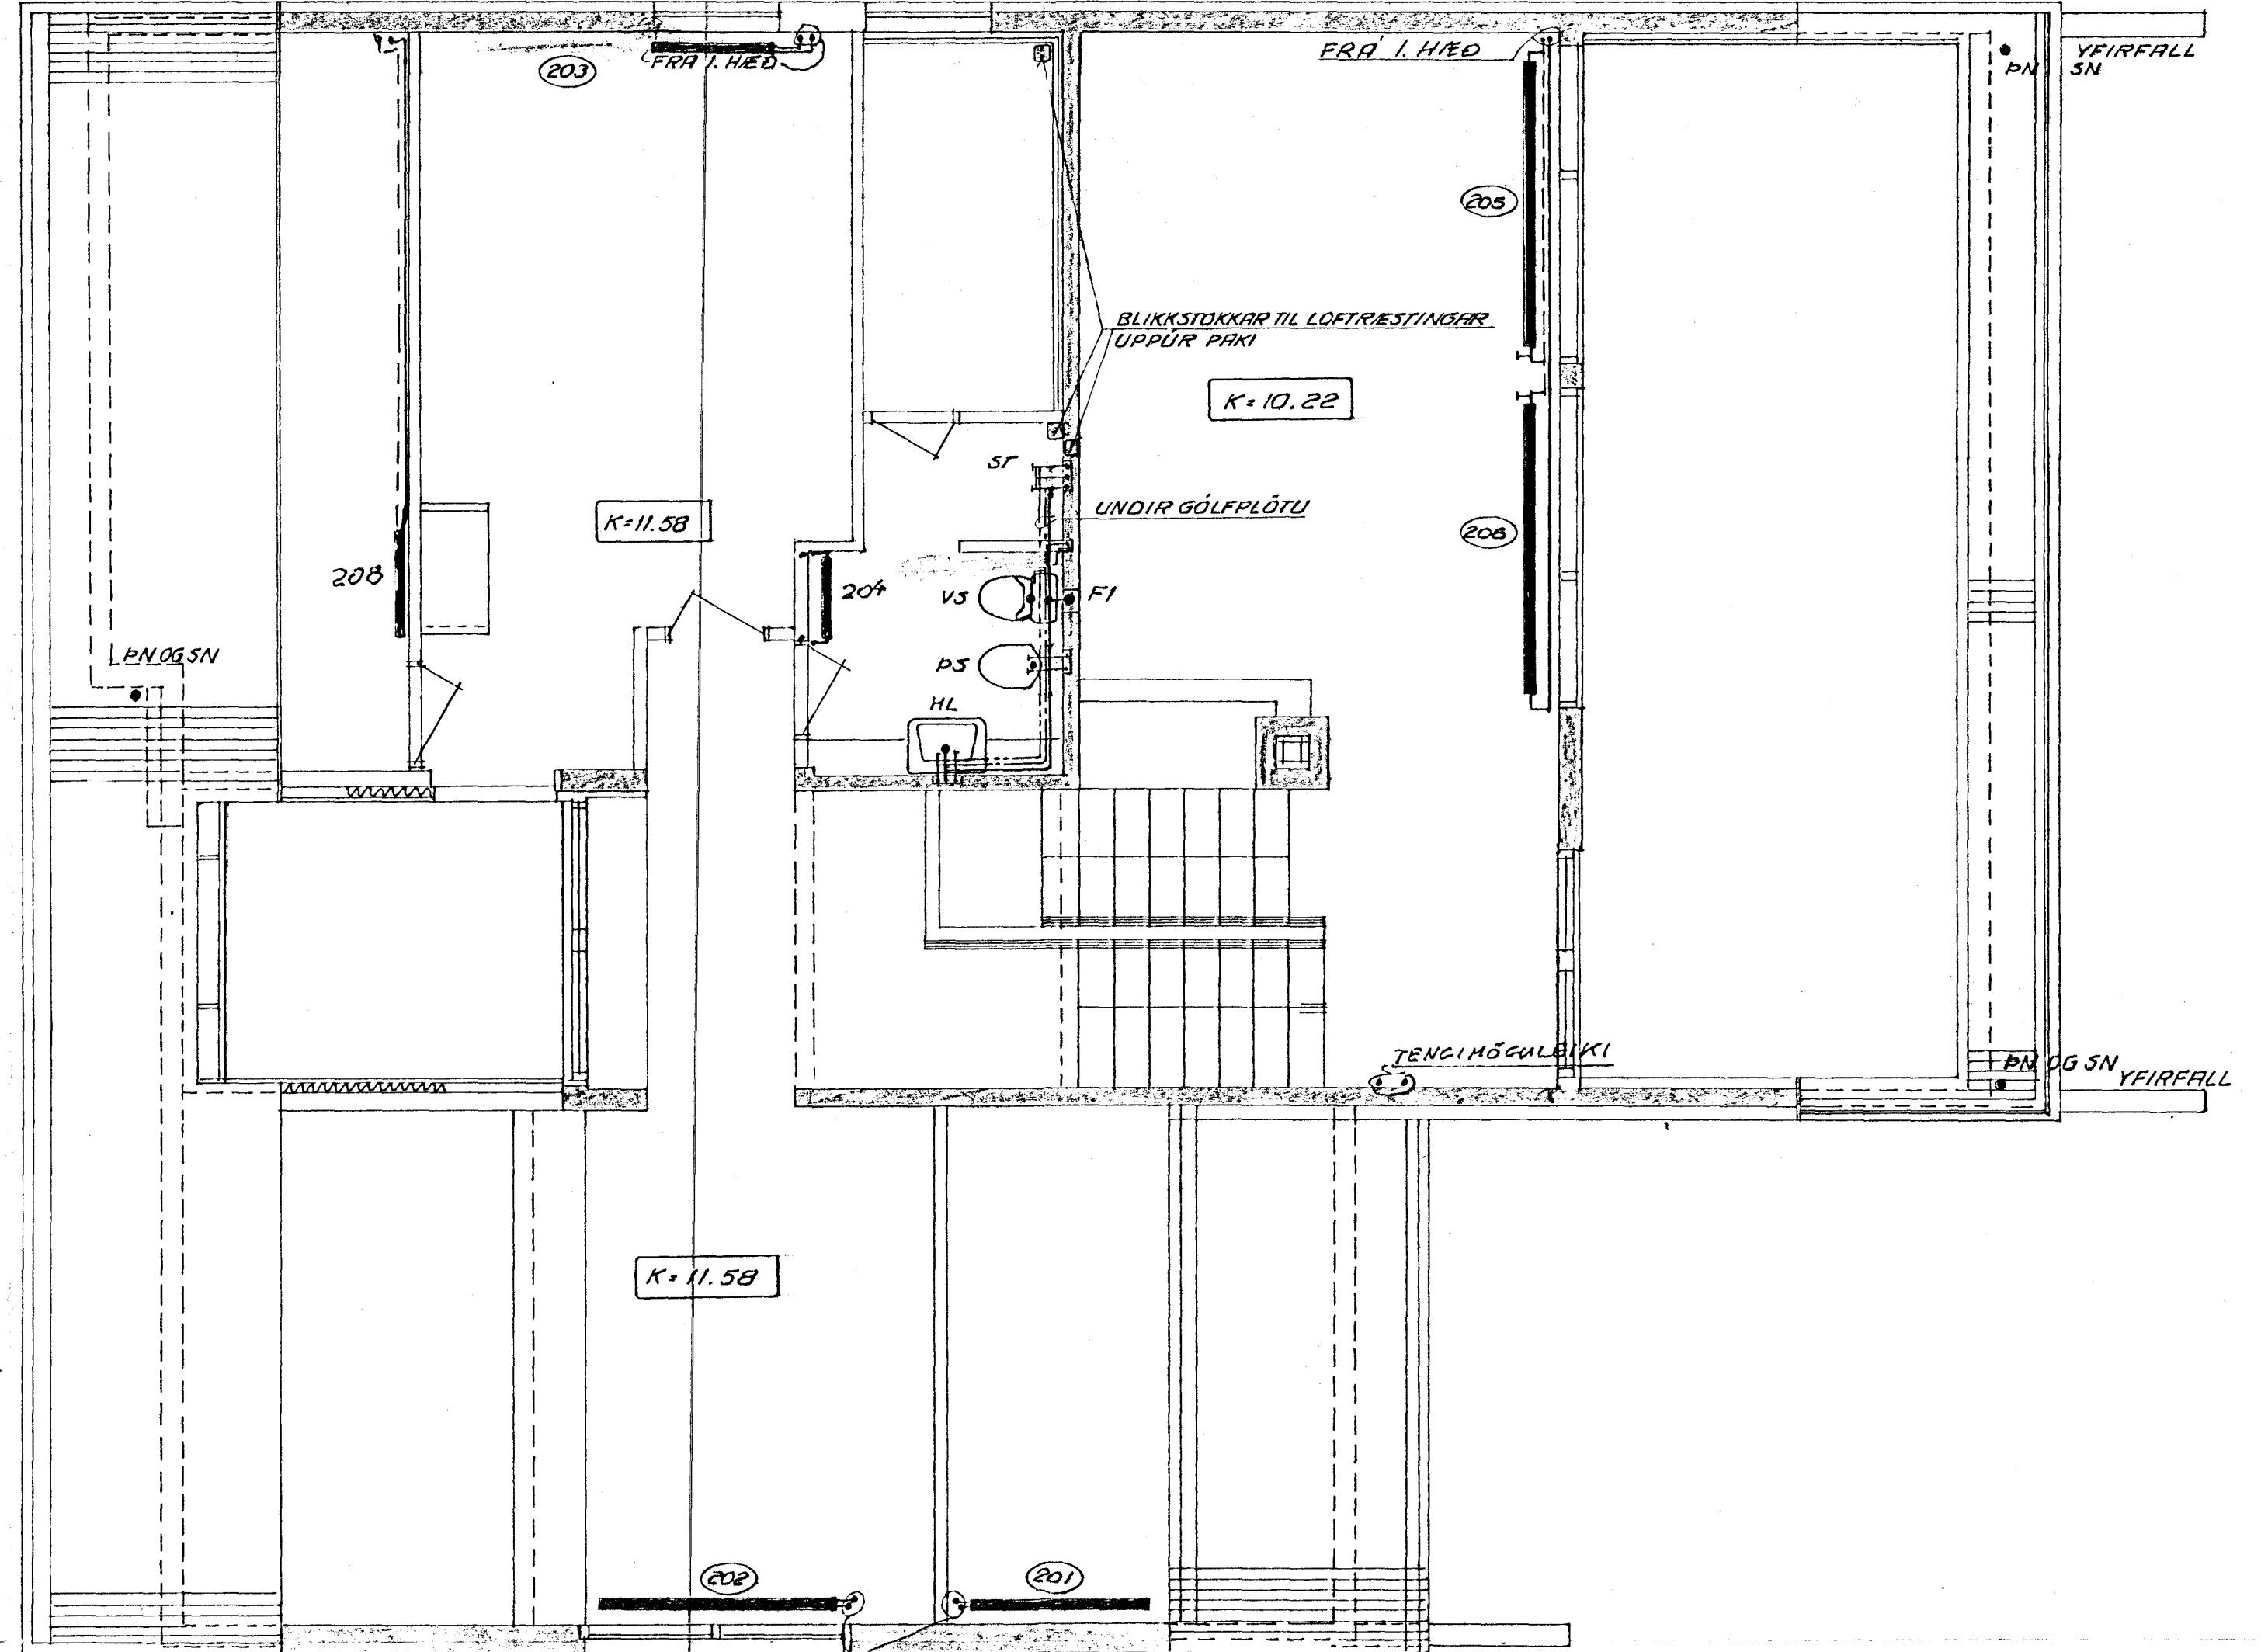


GRUNNMYND NEDRI HÉÐAR M 1:50

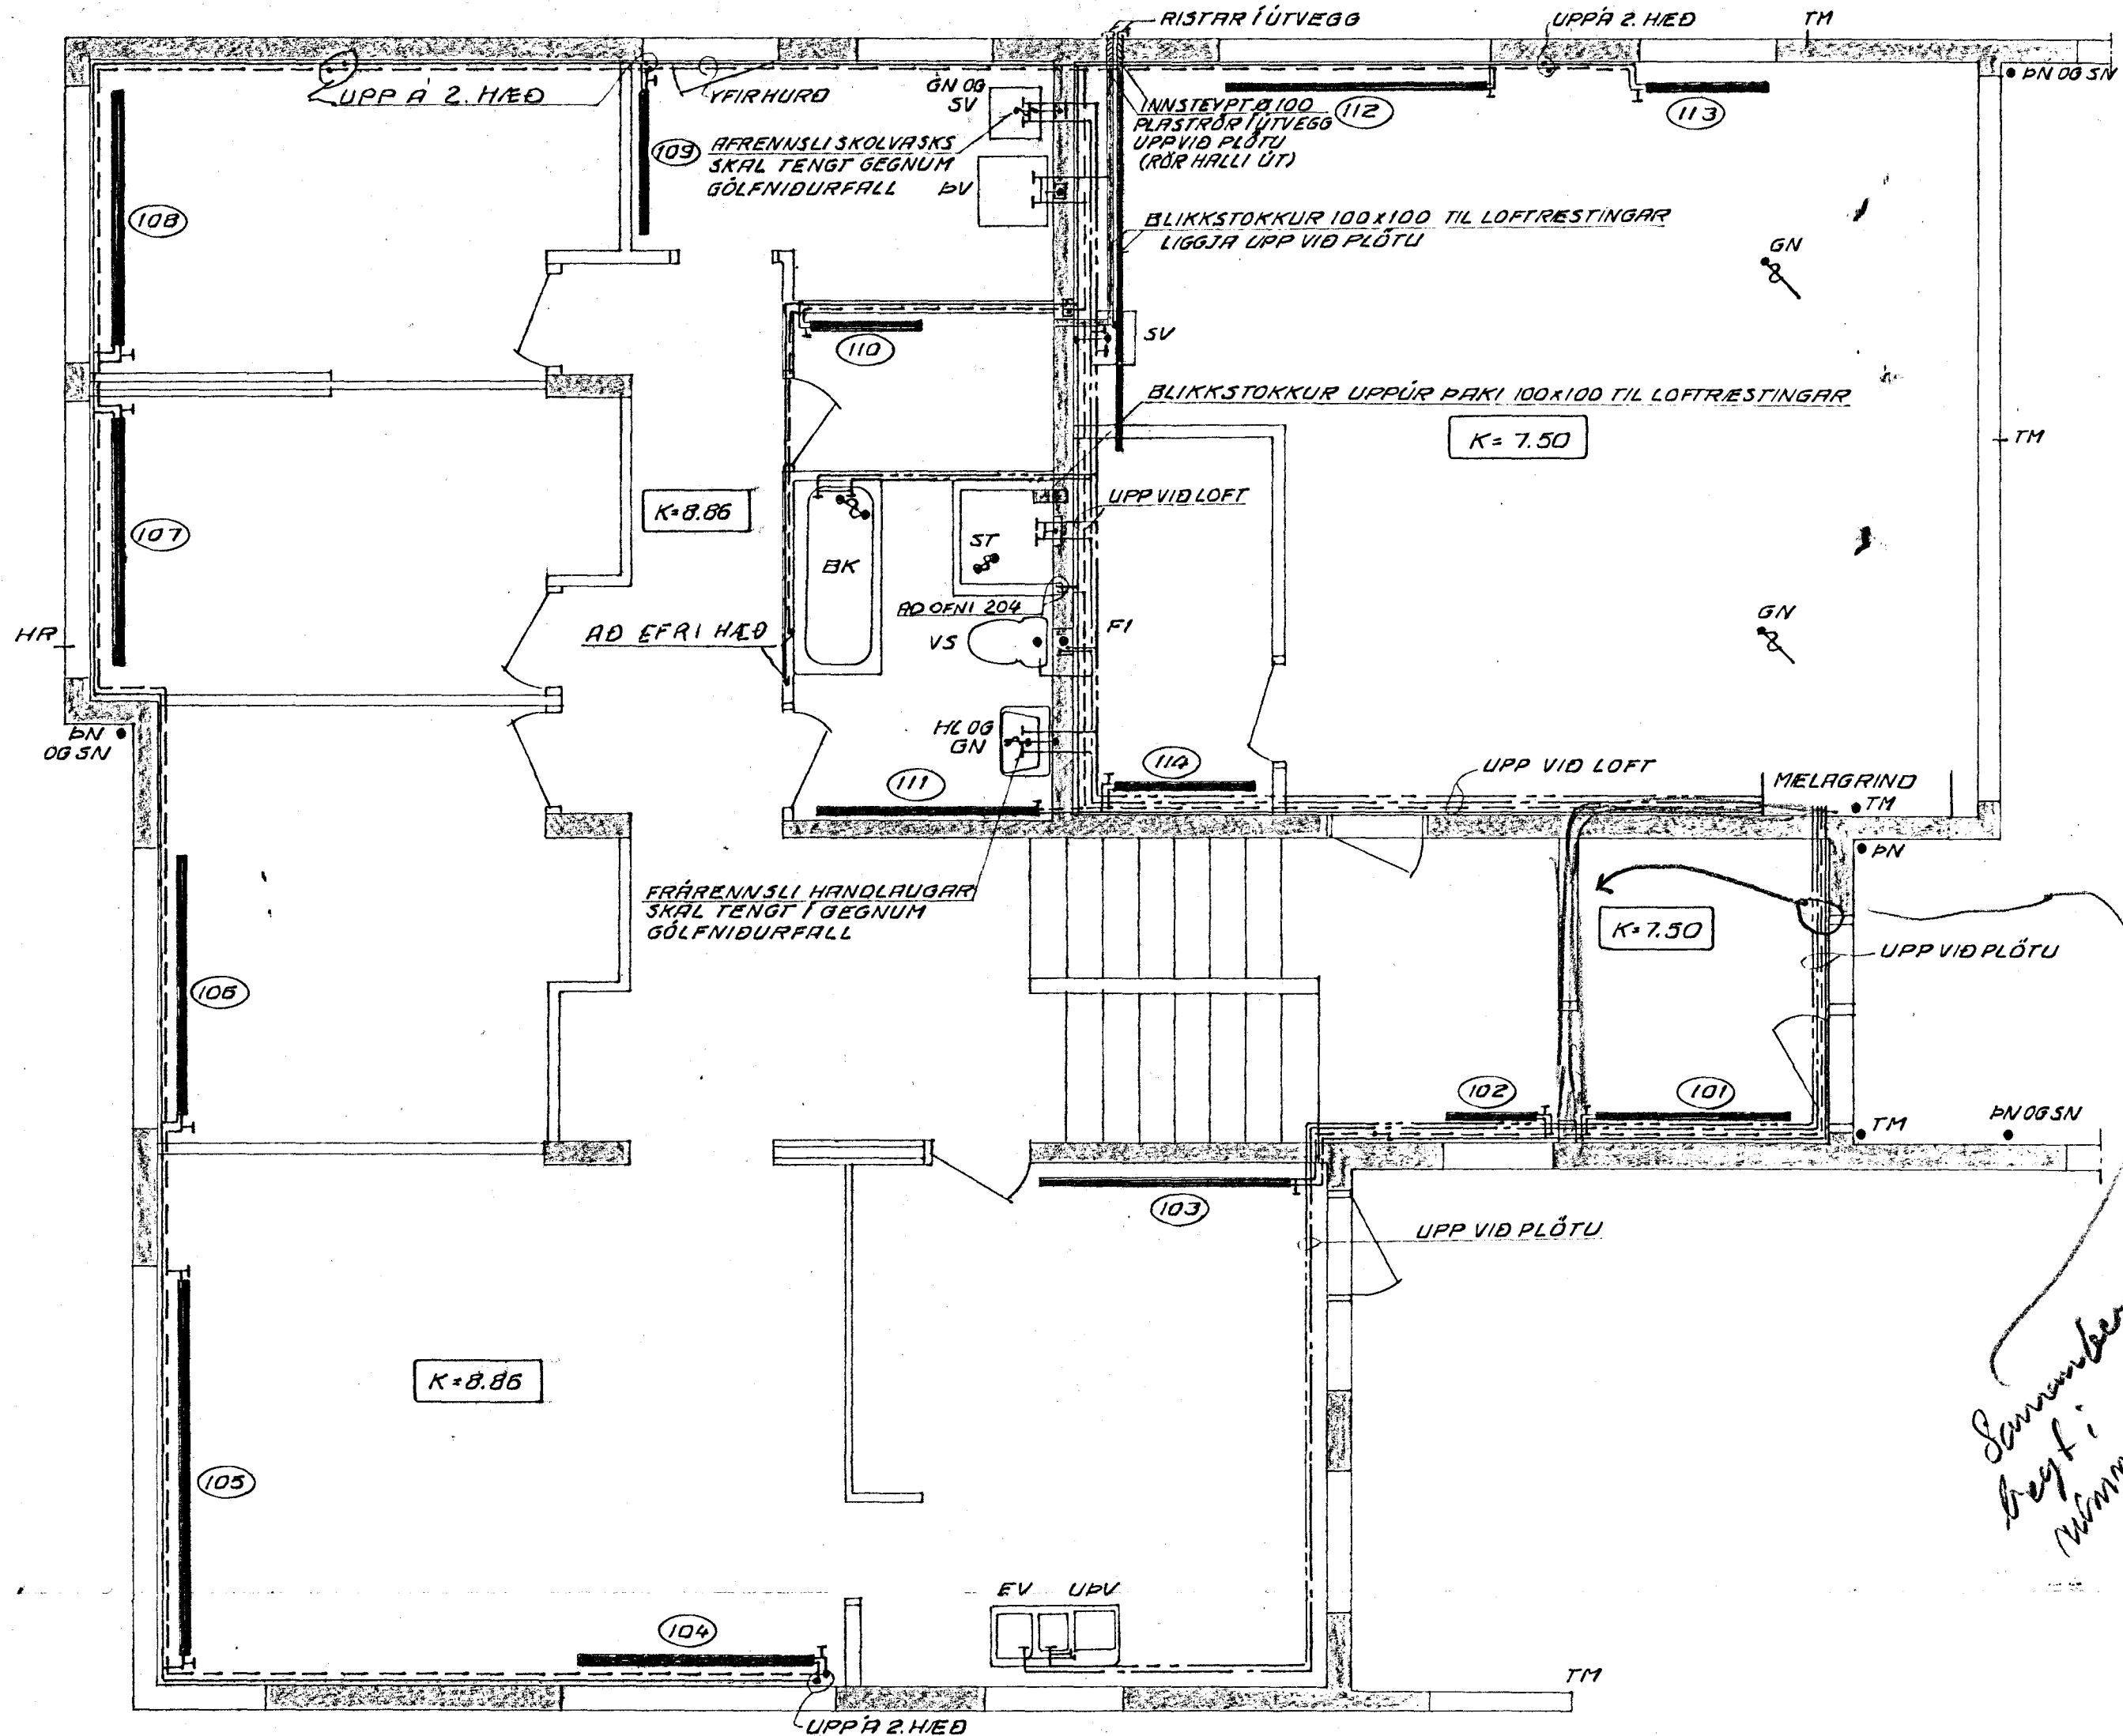


*Samnumbrun
heft í
mínimál samþing
PSS*


FALLSTAMMI F1 M 1:50

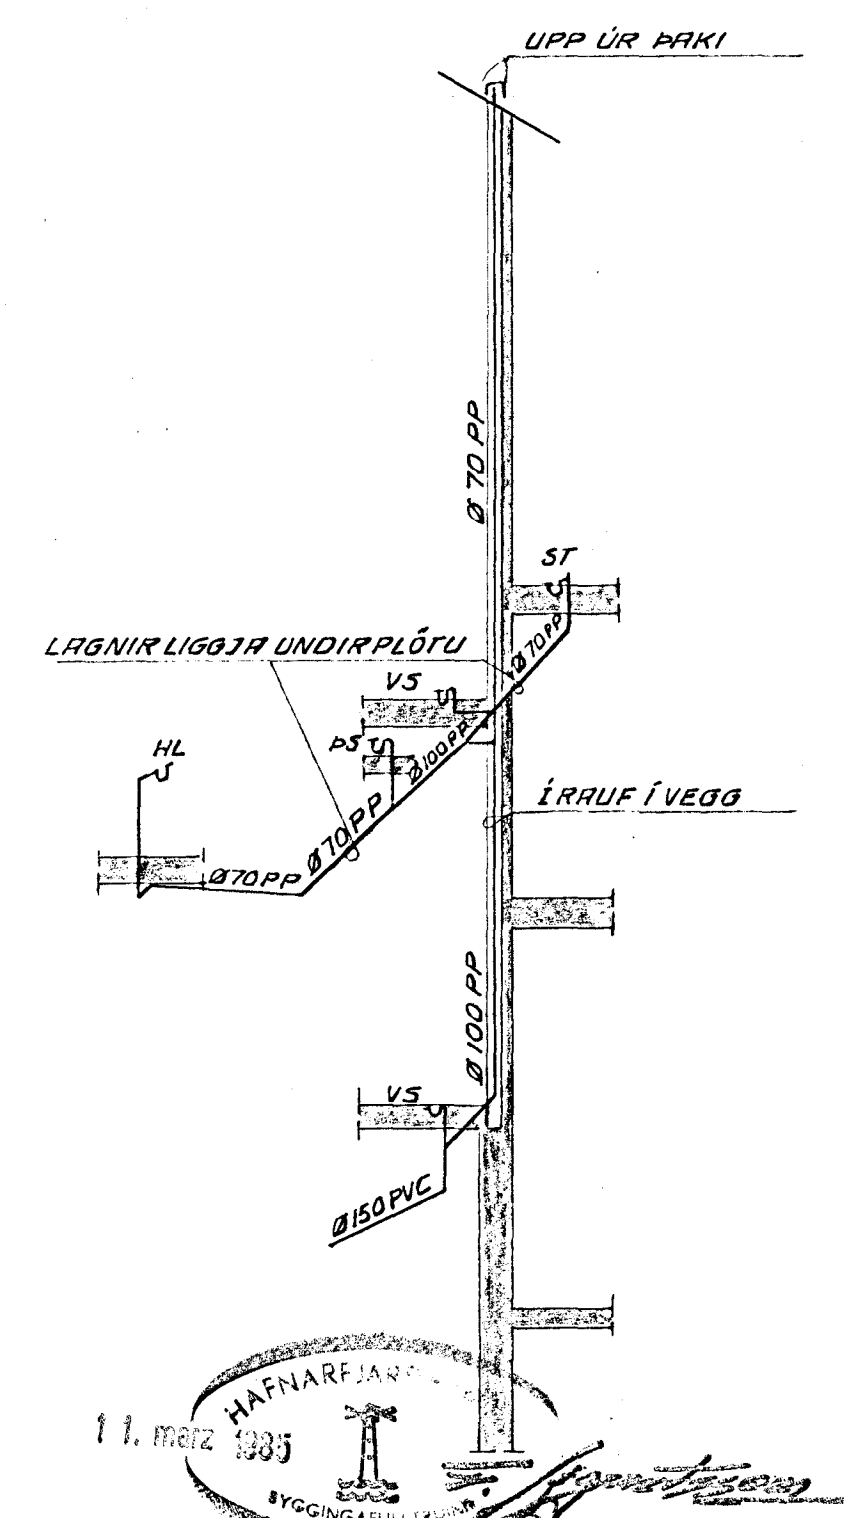

RÚMMYND VATNSLAGNA M 1:50

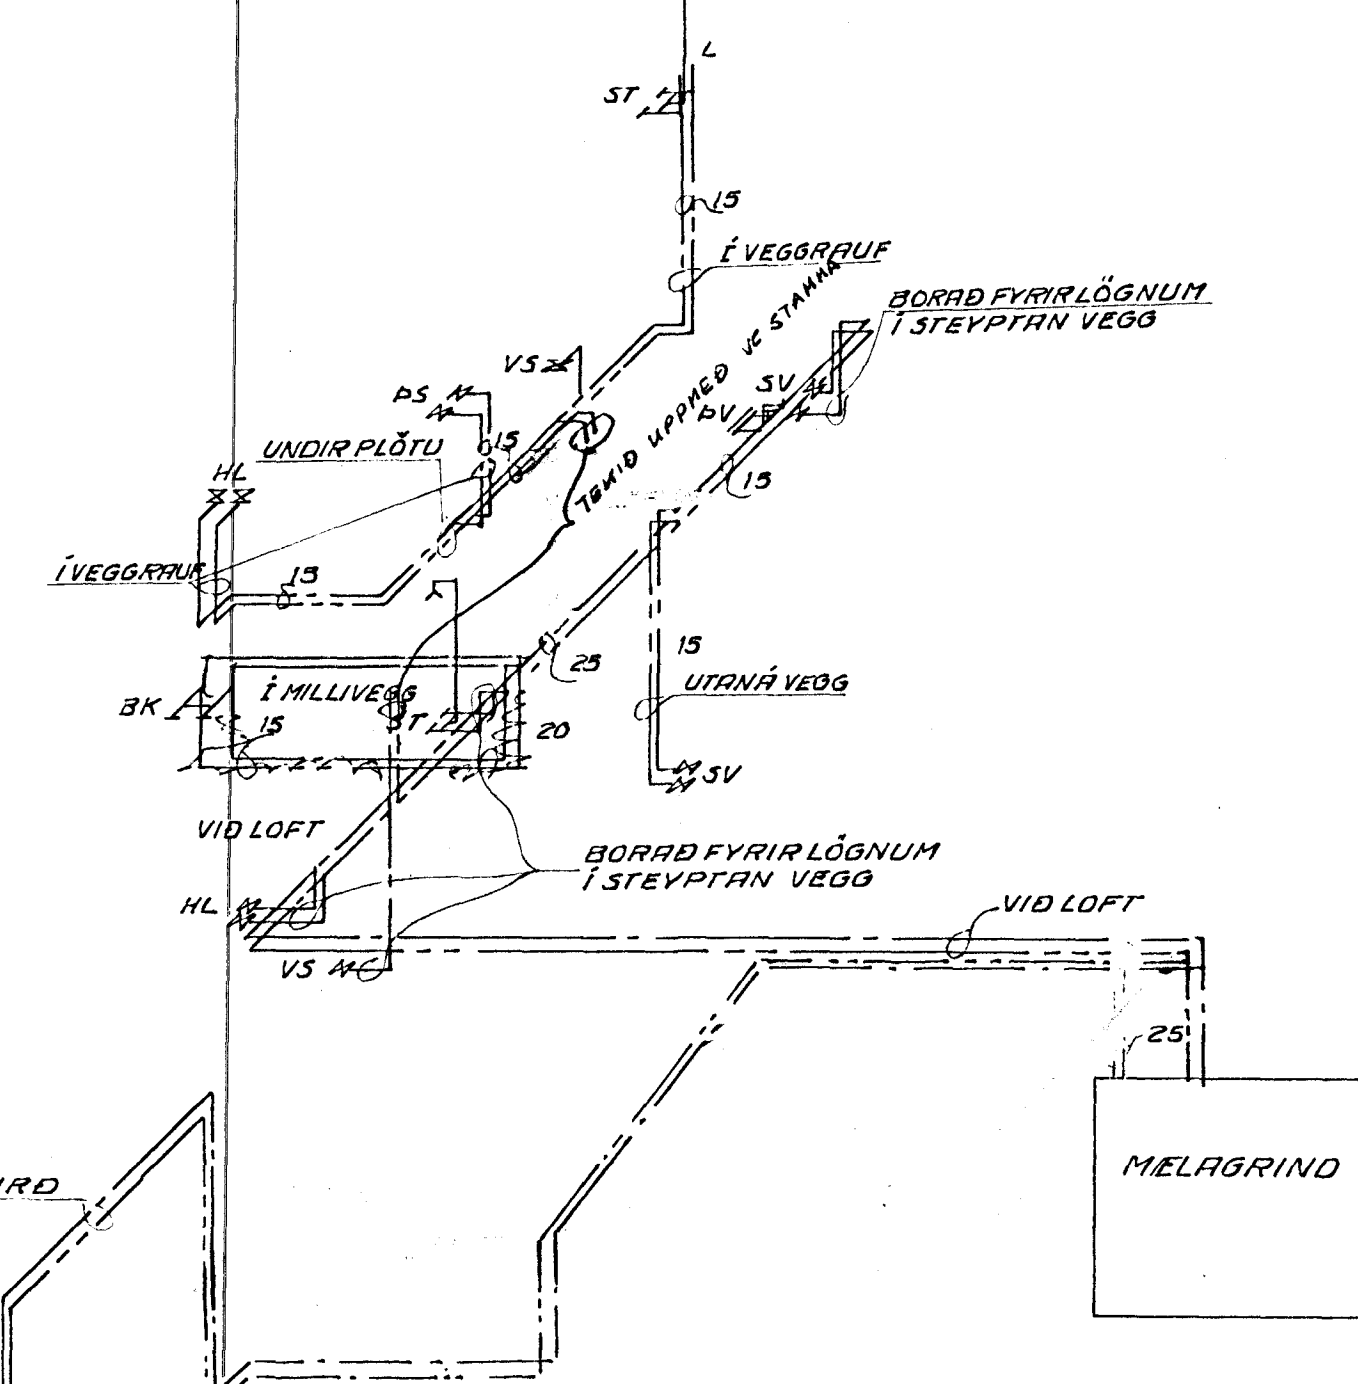

RÚMMYND HITALAGNA M 1:50

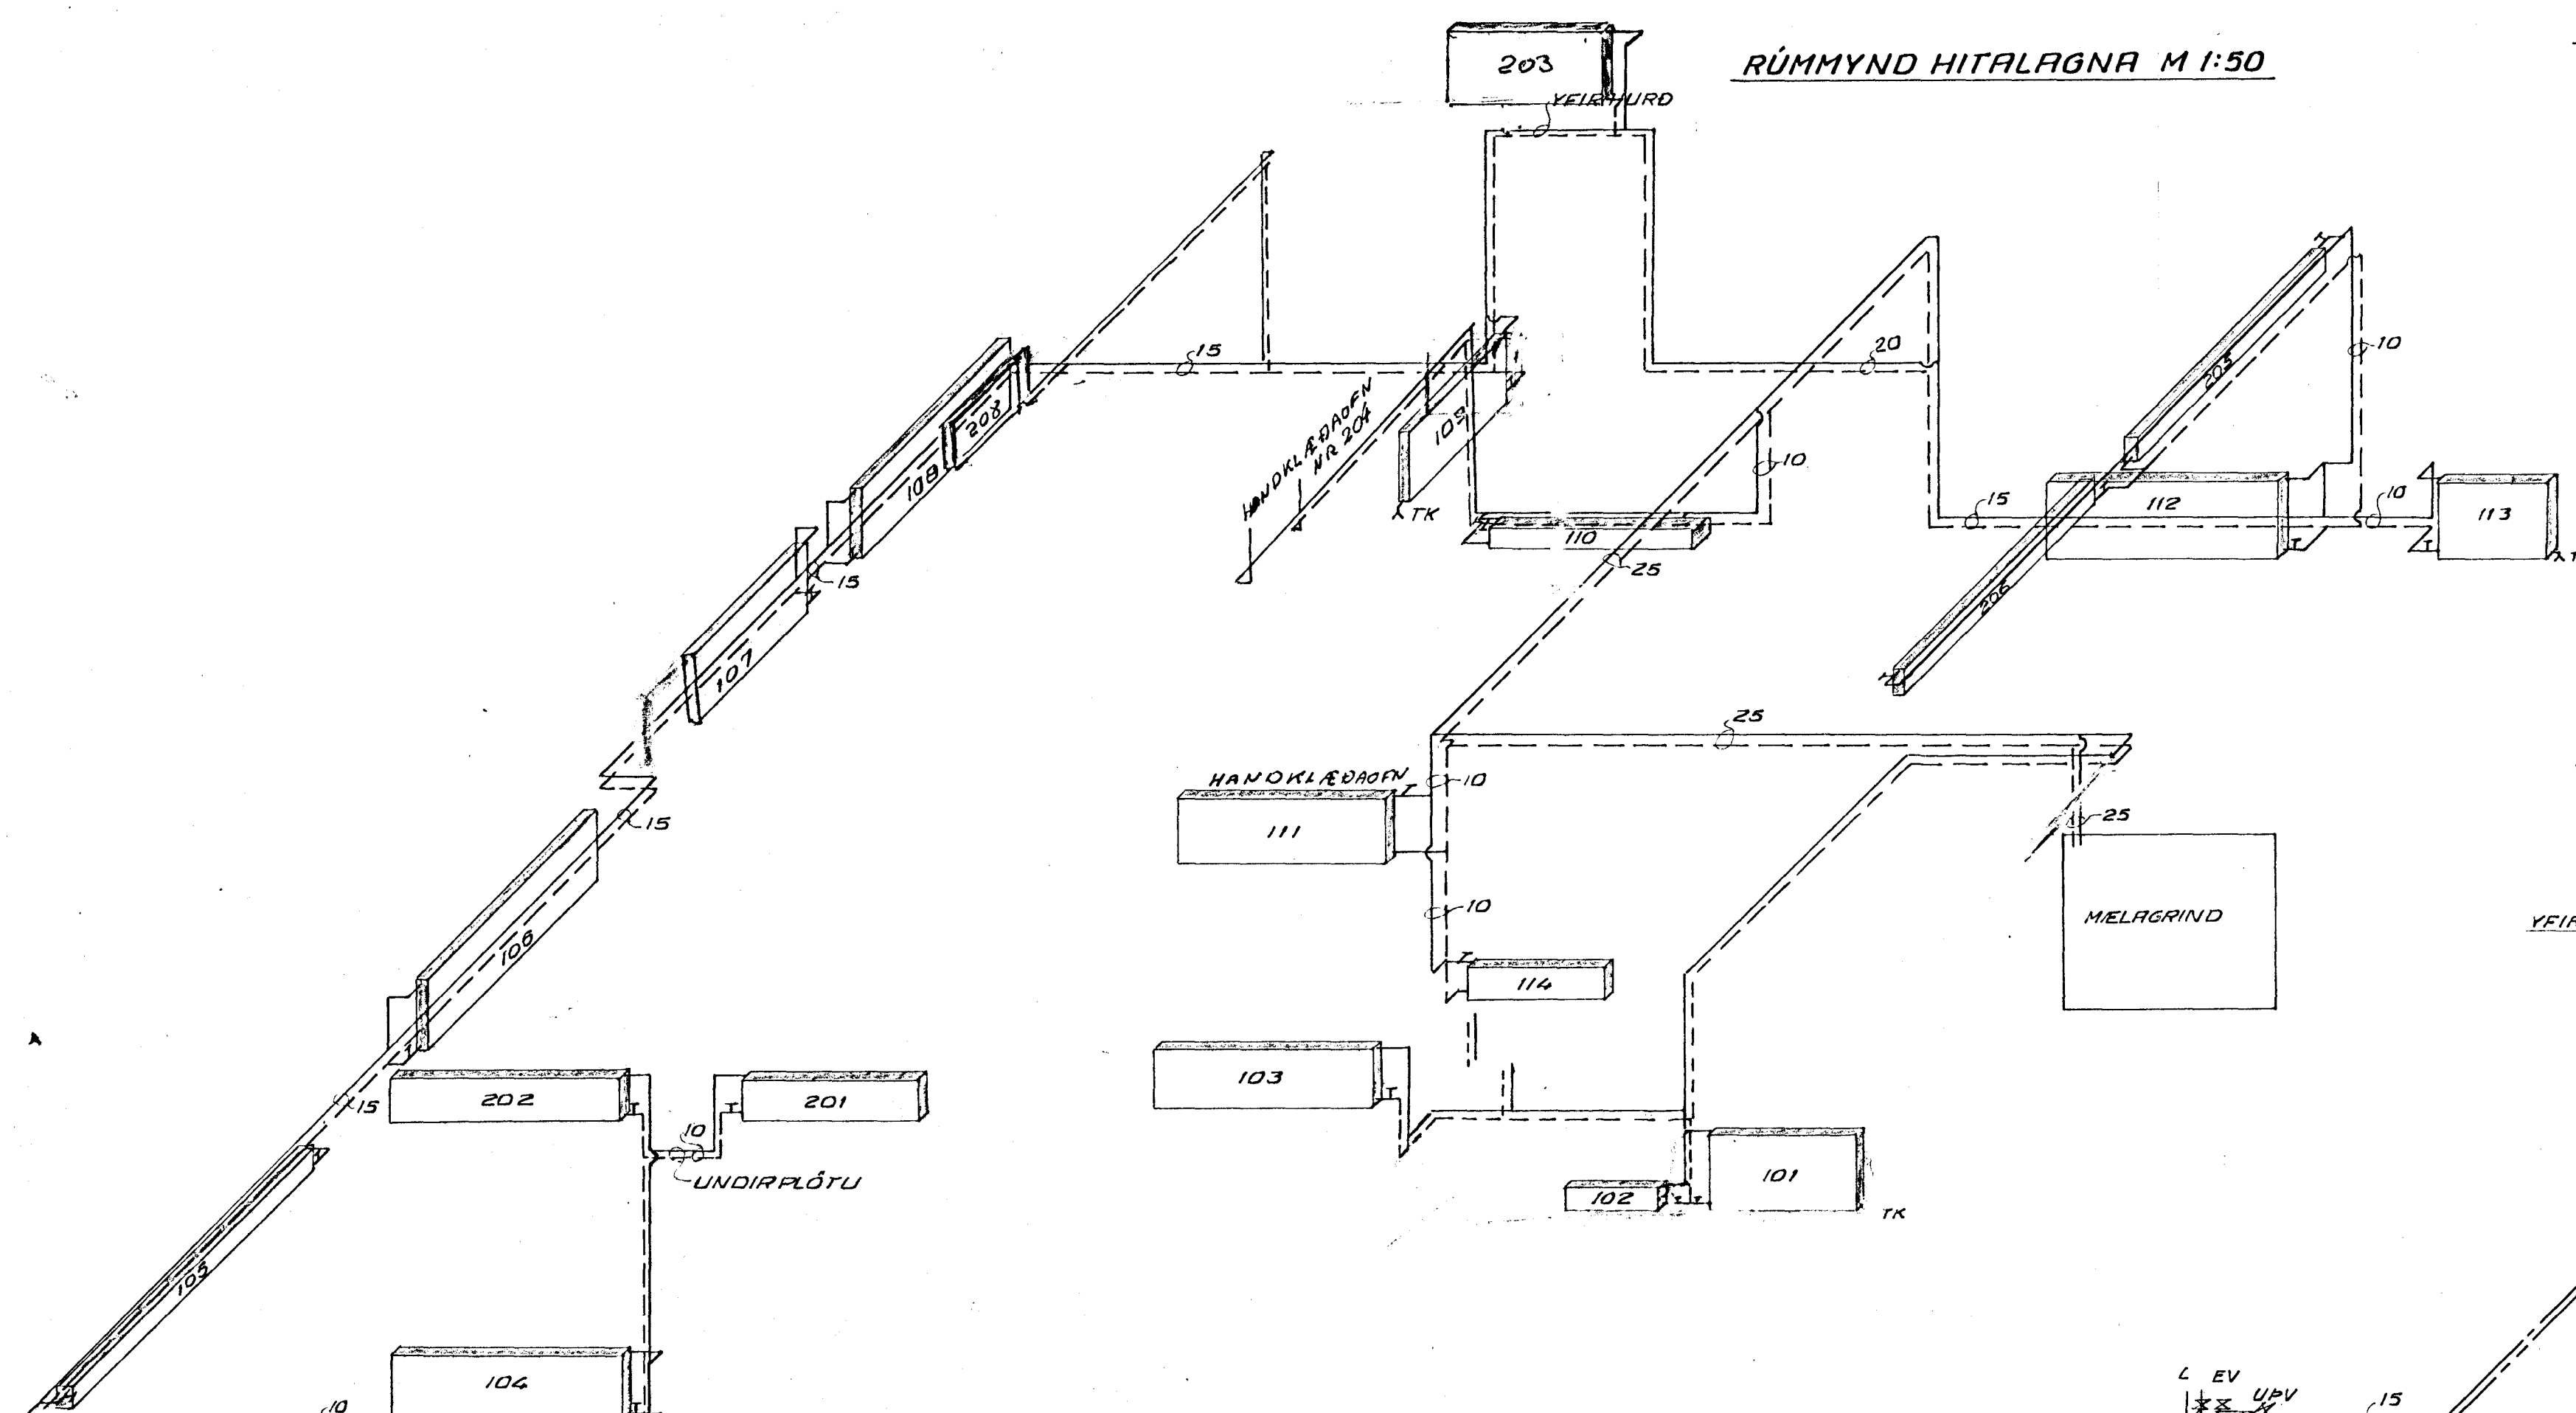

SJÁ SKÝRINGAR Á TEIKN.NR. 230-2-01

VERKFRÆDISTOFAN FERILL HF.
SUDURLANDSBRÁUT 4 REYKJAVÍK SÍMI 31570

KLETTAGATA 17 HAFNARFIRÐI
GRUNNMYNDIR OG RÚMMYNDIR AF VATNS-
HITA- OG FRÁRENNSLISLÖGNUM Á EFRÍ
OG NEDRI HÉÐUM

DAGS	HAFNAÐ	SAMÞYKKT
19. MAÍ 1984	<i>[Signature]</i>	<i>[Signature]</i>
MKV	TEIKNAD	
1:50	5. Th	nr. 230 3 01 A

BR	8/5 '85	SVK.	HANNAD	SAMP
----	---------	------	--------	------