Samþykkt á fundi byggingafulltrúa
nefndar þ. 8/12 1984
BYGGINGAFULLTRÚINN
Í HAFNARFIRÐI

Ganga skal frá opnu eldstæði í samráði við slökkviliðsstjóra

þk. 1o.1o

15.o7 þakhalli : 30°

11.61

gk. 8.56

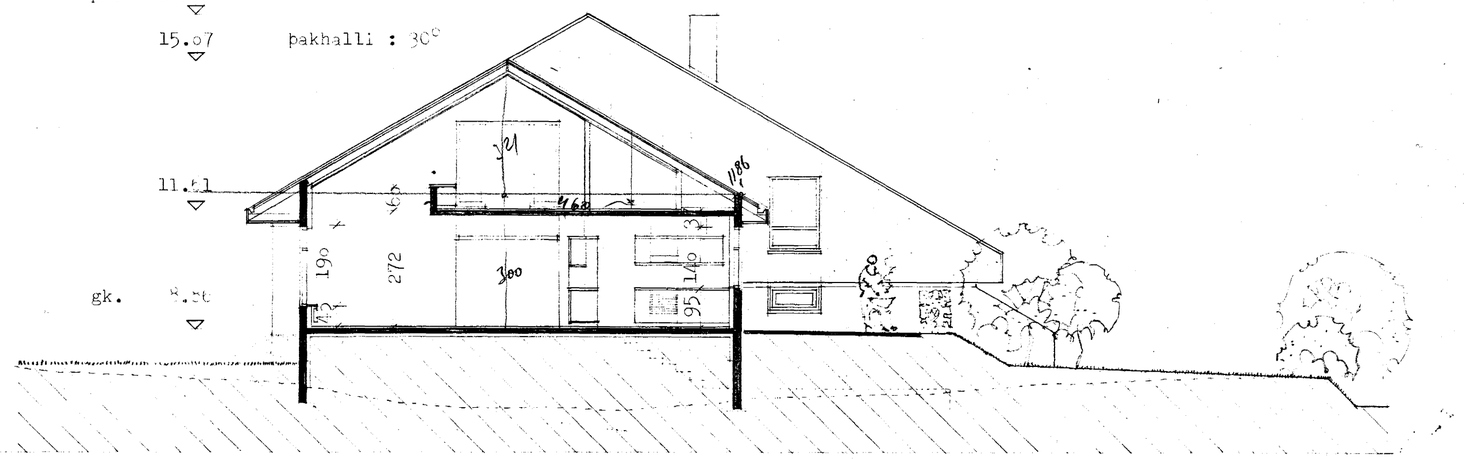

S N E I Ð I N G **AA**

16.1o

gk.11.58

gk. 8.56

gk. 1o.22

gk. 7.5o

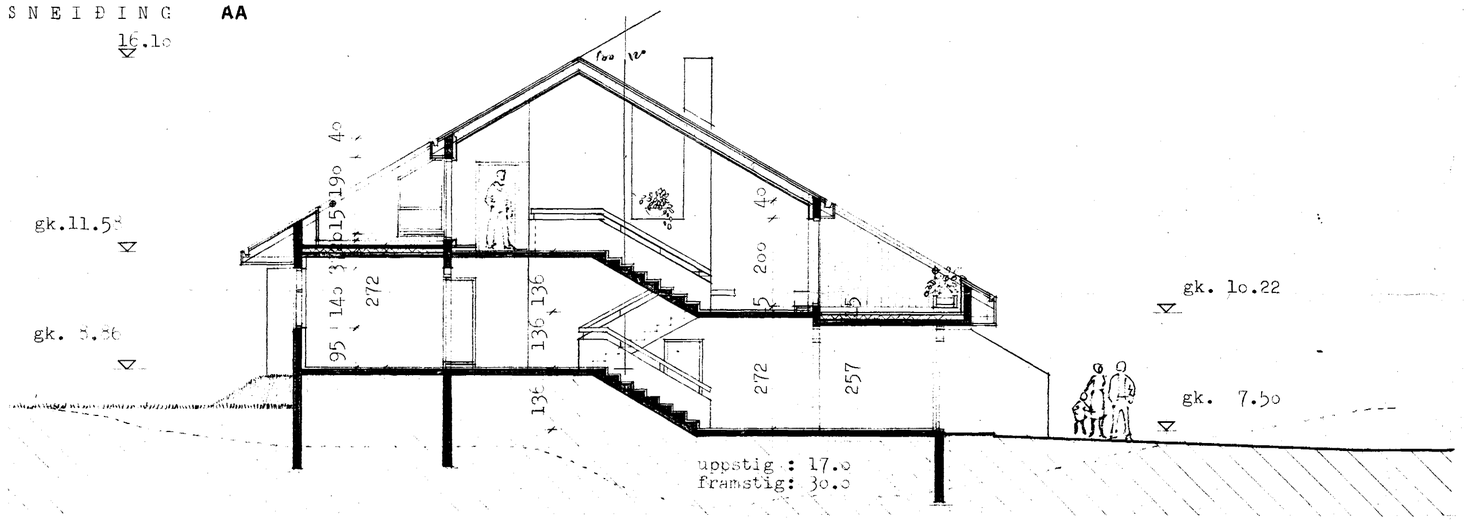

S N E I Ð I N G **BB**

þakhalli: 30°

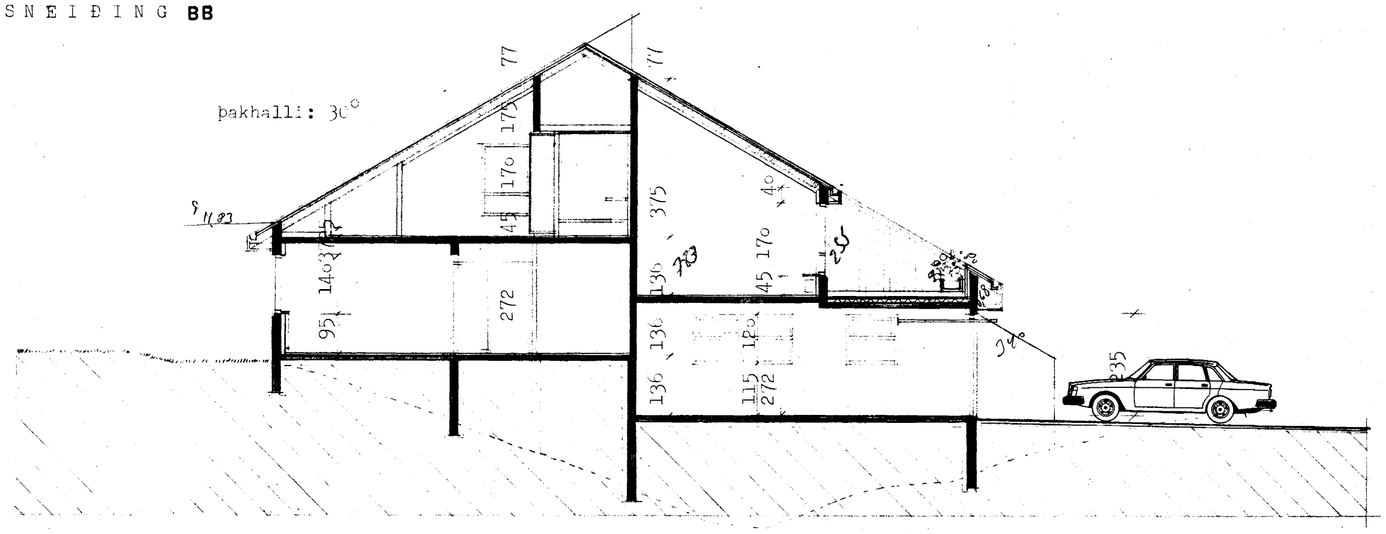

S N E I Ð I N G **CC**

K Ö L N U N A R T Ö L U R :

Veginn meðalgildi útveggja :
= 1.oo
Gólf á fyllingum :
= o.4o
Þök úr steinsteypu :
= o.3o
Þök úr timburvirki :
= o.3o

ÞÓRARINN ÞÓRARINSSON
ARKITEKT FAÍ
TEIKNISTOFA
TÚNGÖTU 3. s.12o7o.
101 REYKJAVÍK

K L E T T A G A T A 1 7.

s n e i ð i n g a r

MÆLIKVARÐI	BREYTINGAR
1 : 1oo	19.1.84
DAGSETNING	NÚMER
5.11.1983	13
TEIKNAÐ þþ	

5180-0170.01