


Samþykkt á fundi byggingarnefndar þann


28 AUG. 1996

Byggingafulltrúinn í Hafnarfirði Erlendur Hjálmarsson

FALGJA SCAL FAPRIMKELUMA  
Í BRÉFI HEF.LBR.F. 22/8/96

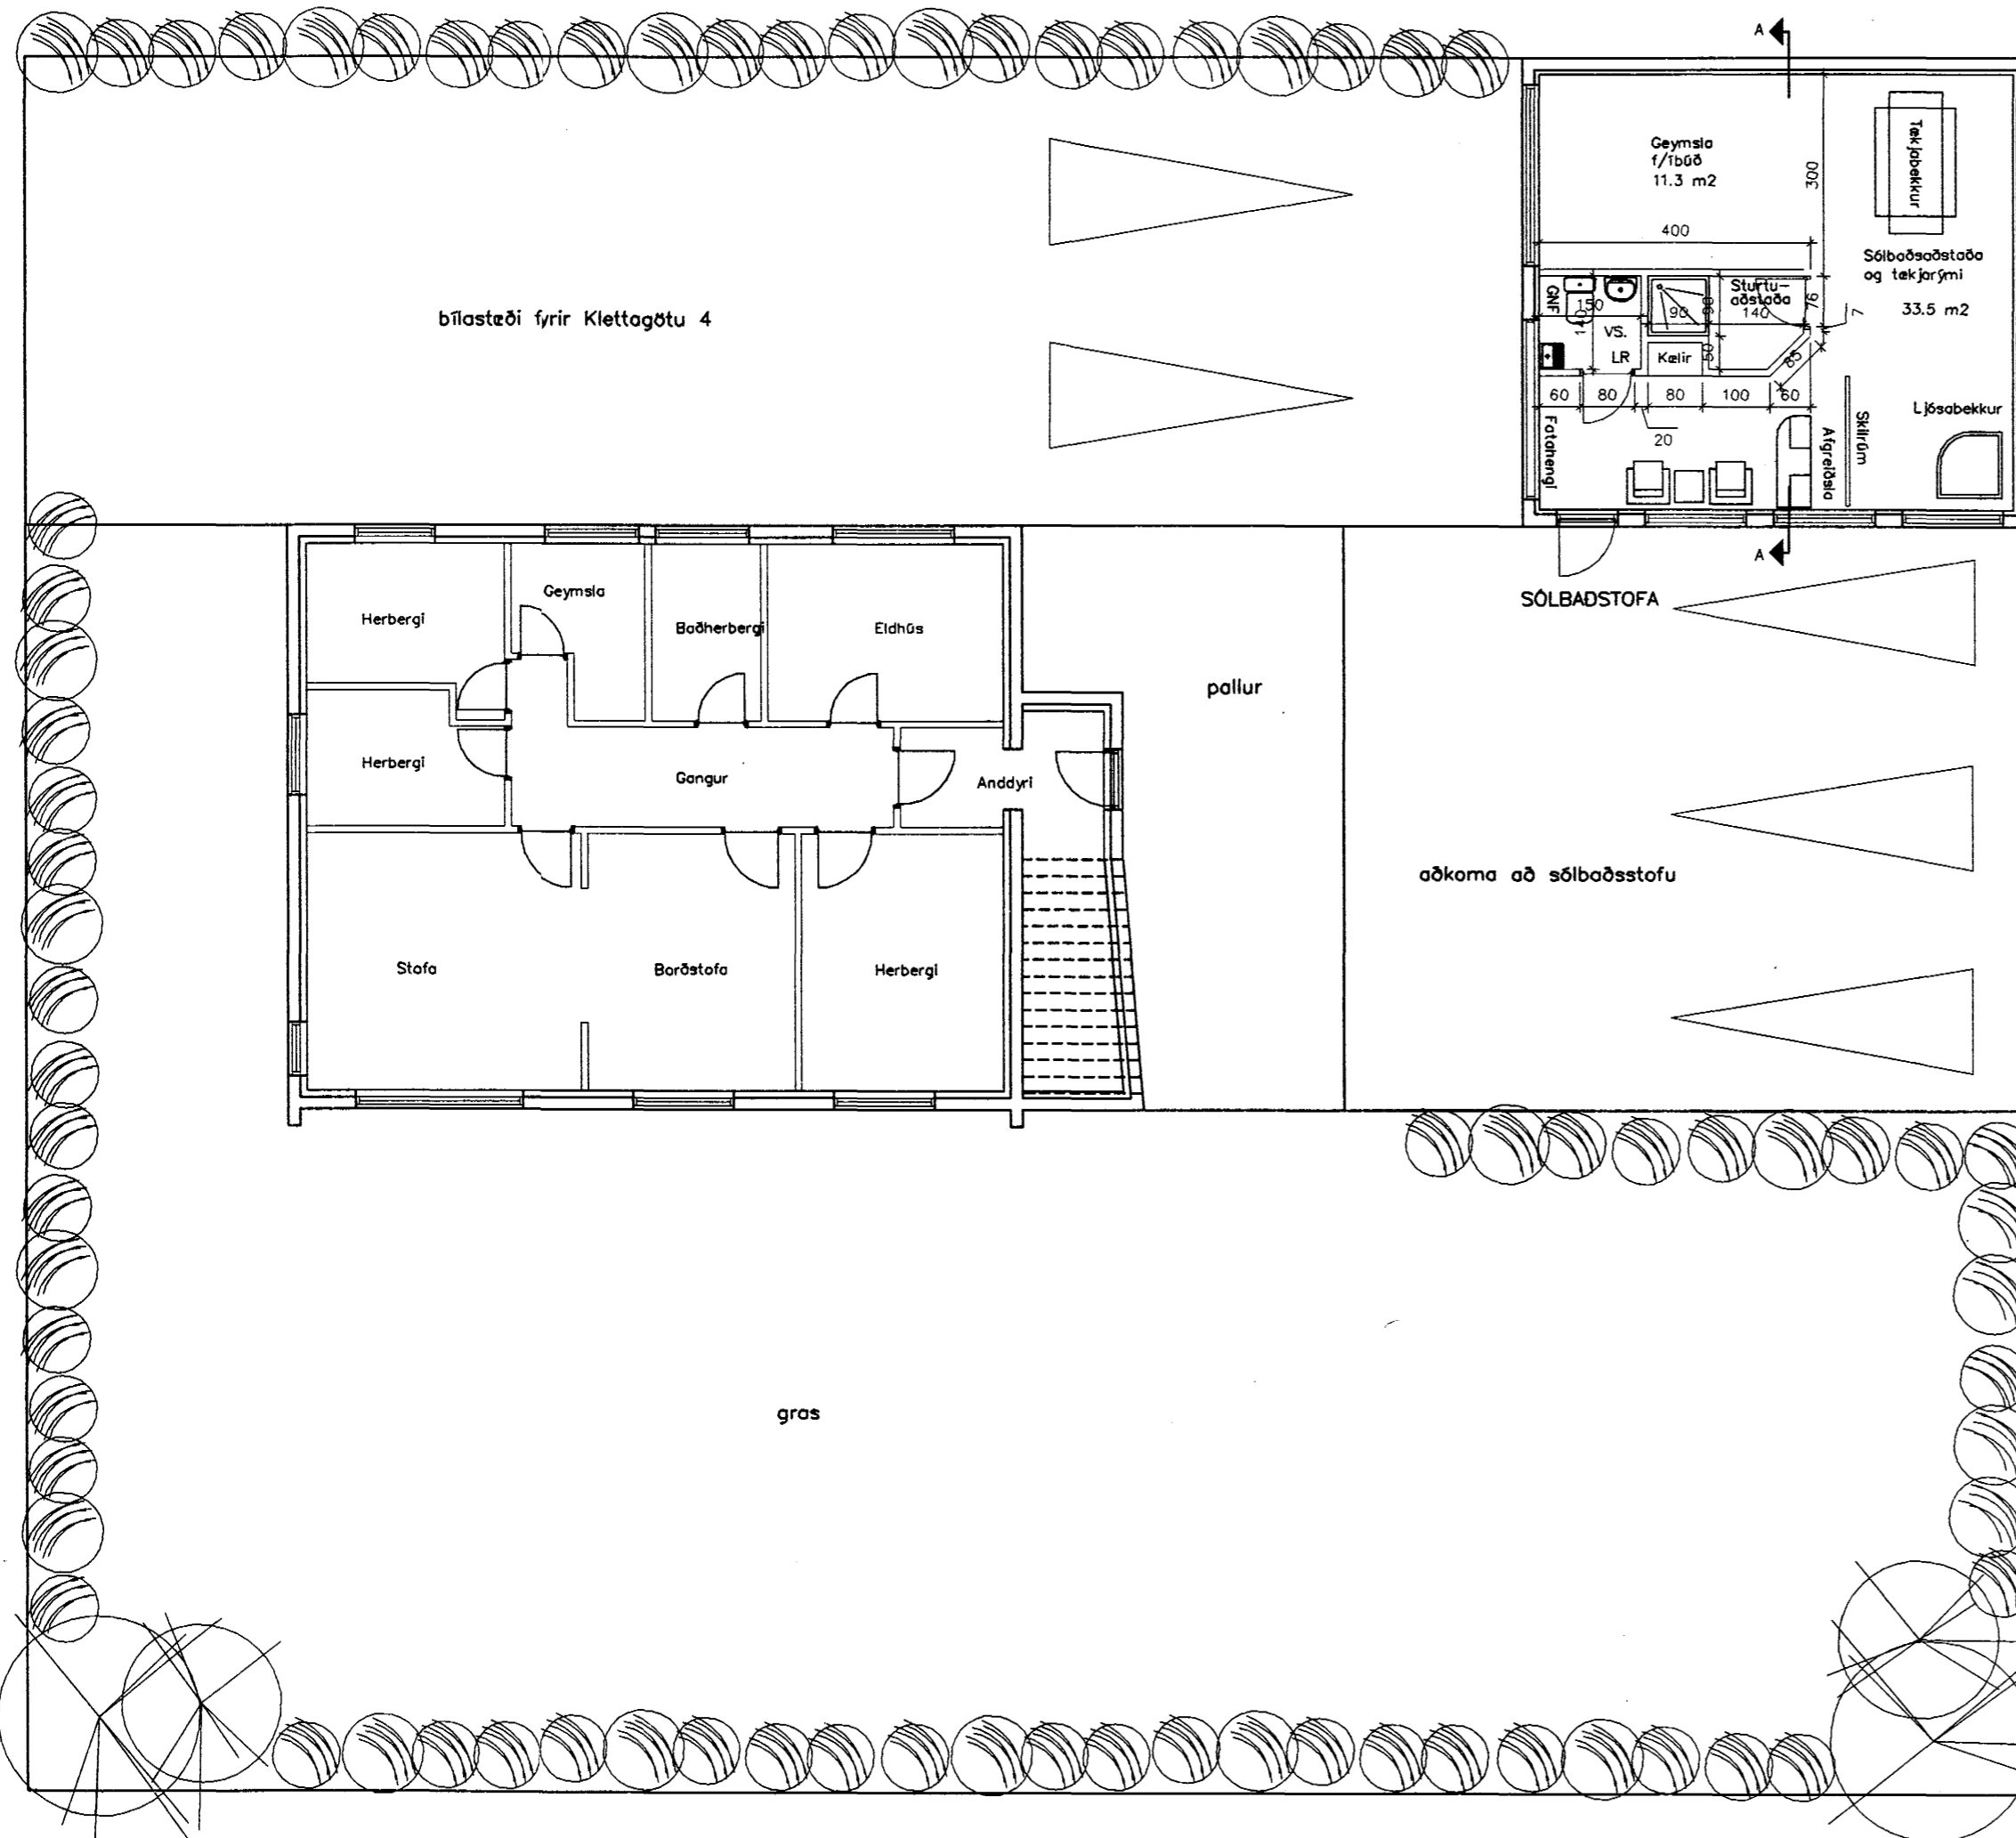

GRUNNMYND NEDRI HÆÐAR IBÚÐARHÚSS OG BLSKÝLIS. Mkv.1:100

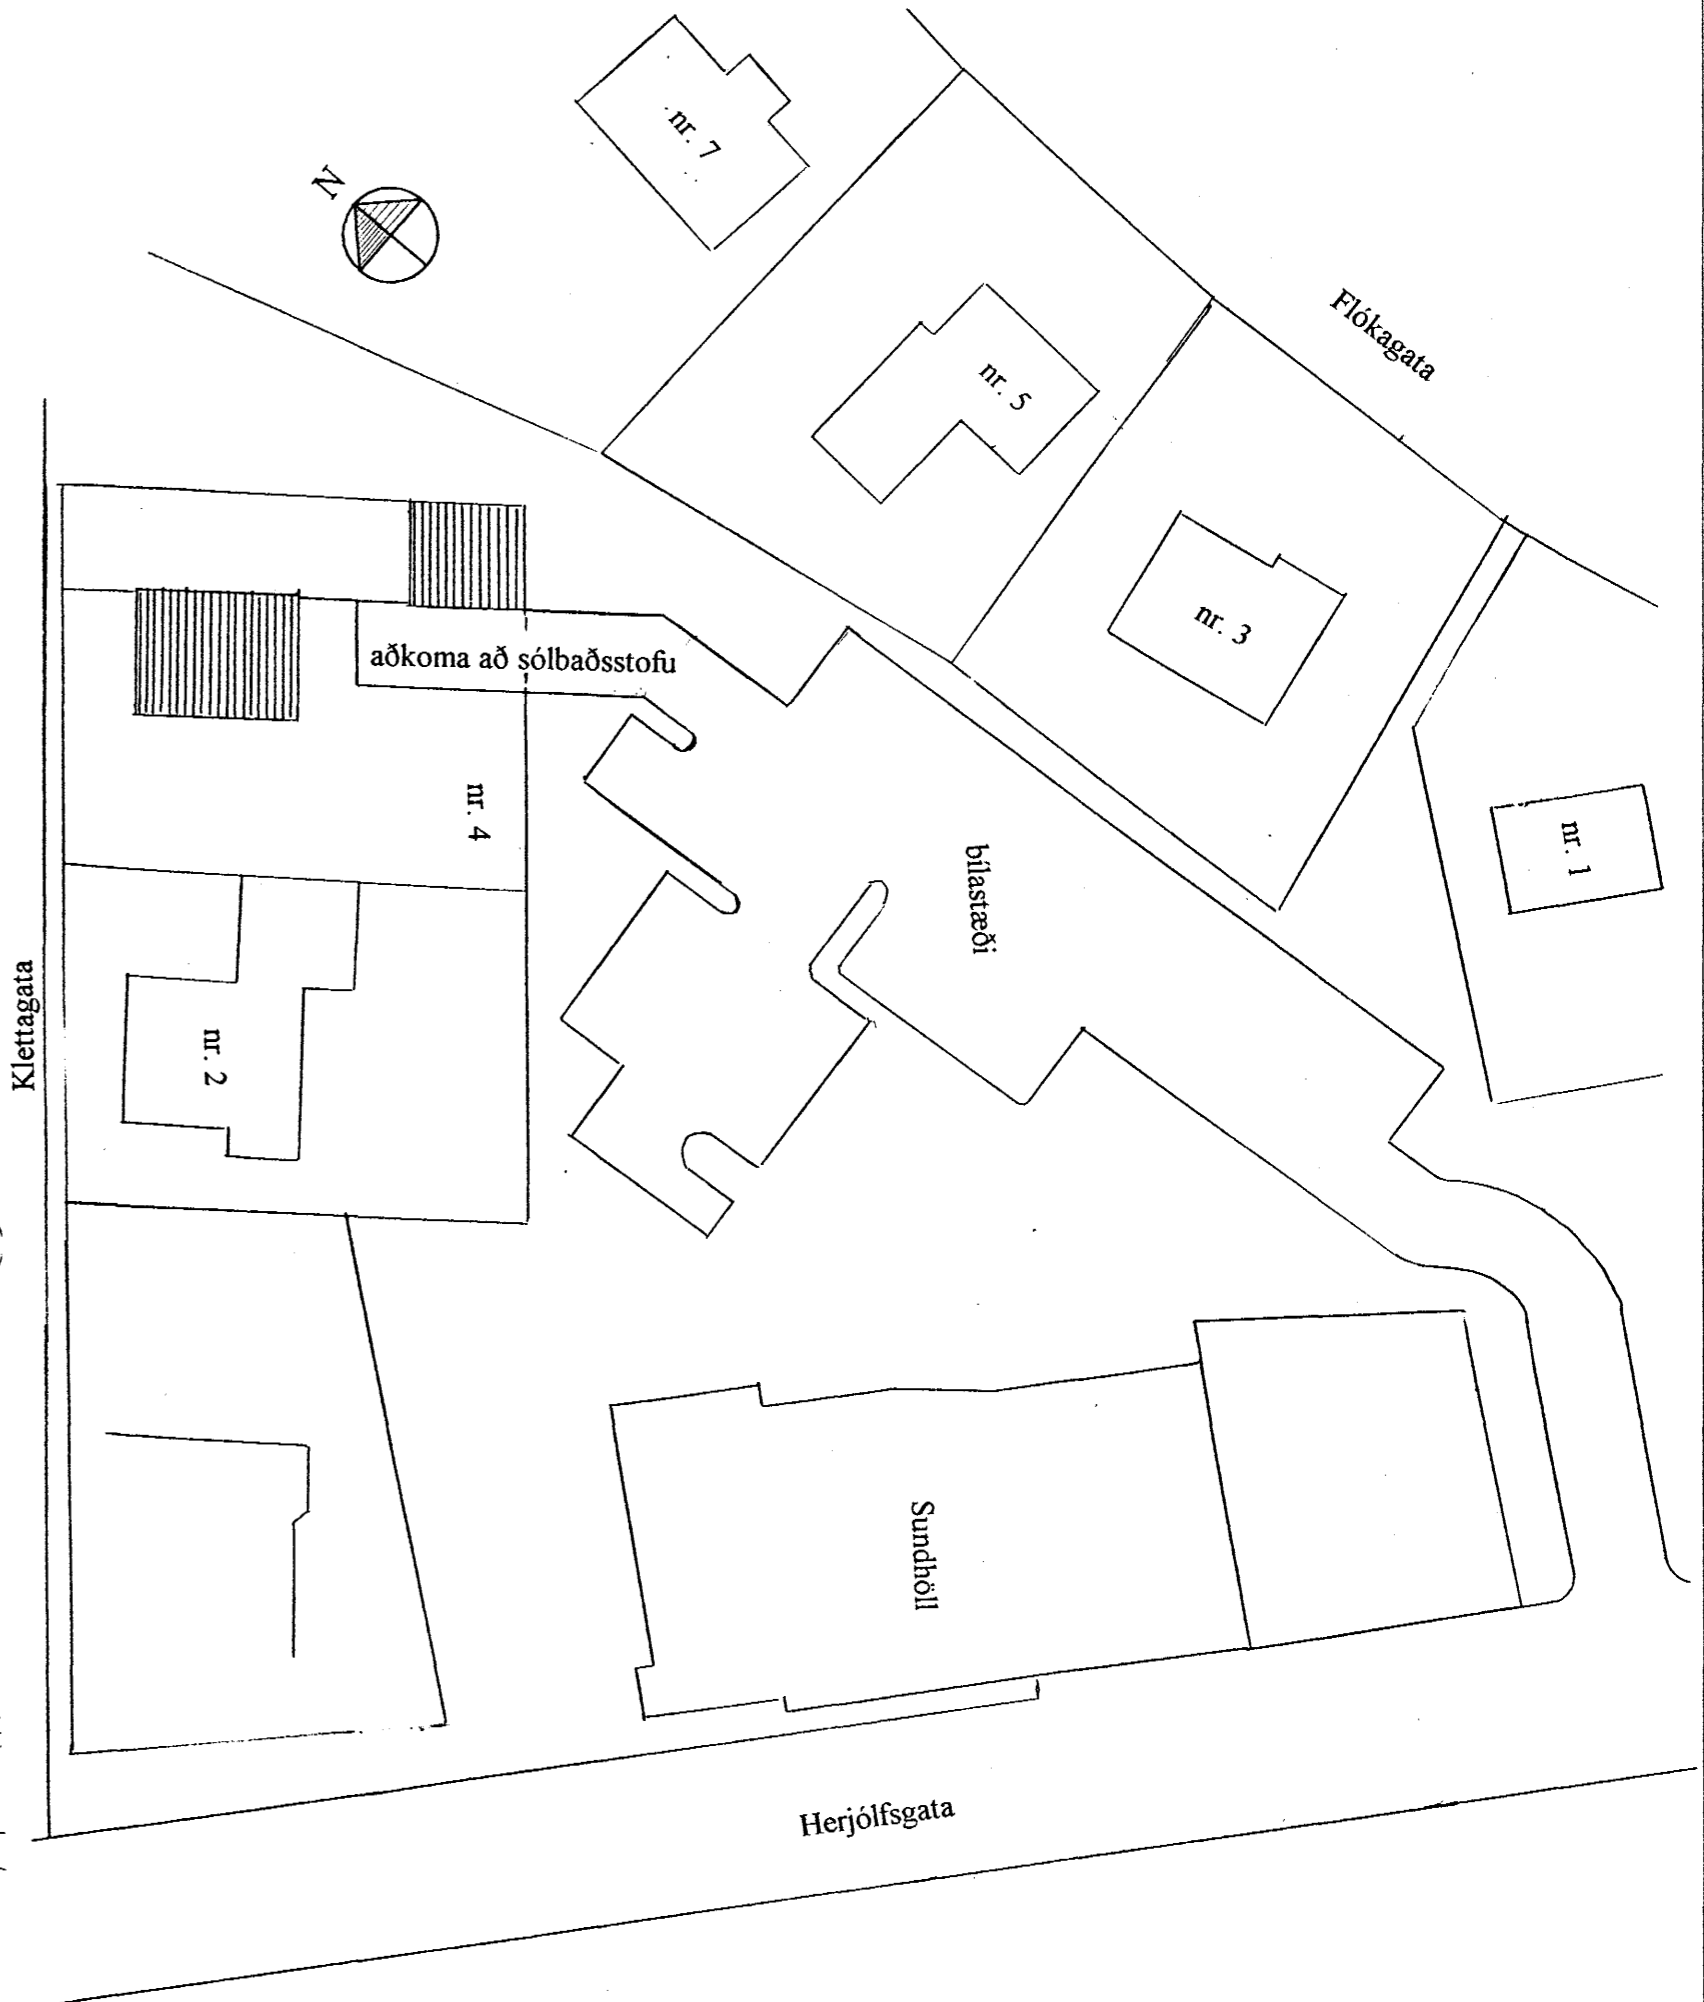

AFSTÖÐUMYND Mkv. 1:500

KLETTAGATA 4 HF.

100-01

BREYTT: \_\_\_\_\_ DAGS: \_\_\_\_\_ LYSING: \_\_\_\_\_  
\_\_\_\_\_  
\_\_\_\_\_



PRÍDJA HÆÐIN, PÉTUR BOLLI JÓHANNESSON ARKITEKT FAÍ  
SÓLBADSSTOFA  
GRUNNMYND, AFSTÖÐUMYND

STRANDGÖTU 38 220 HAFNARFIRÐI  
SÍMI: 565-3515 FAX: 565-4831  
HS: 565-2917 KT:150759-5609  
NETFANG: bolli@treknet.is

HANNAÐ: PBJ TEIKNAD/PBJ

DAGS: 28.96

MKV: 1:100, 1:500

VERKNR: 0596

*Pétur B. Jóhanna*