

Ganga skal frá einu
eldstevni í samráði við
stjórnstjórnara

Samþykkt á fundi bygginga-
nefndar þ. 19. / 2. 1986
BYGGINGAVALLTRUEN
Í HAFNARFIRDI

Þorbjörn Þulsson






NORÐUR 1:100



VESTUR 1:100

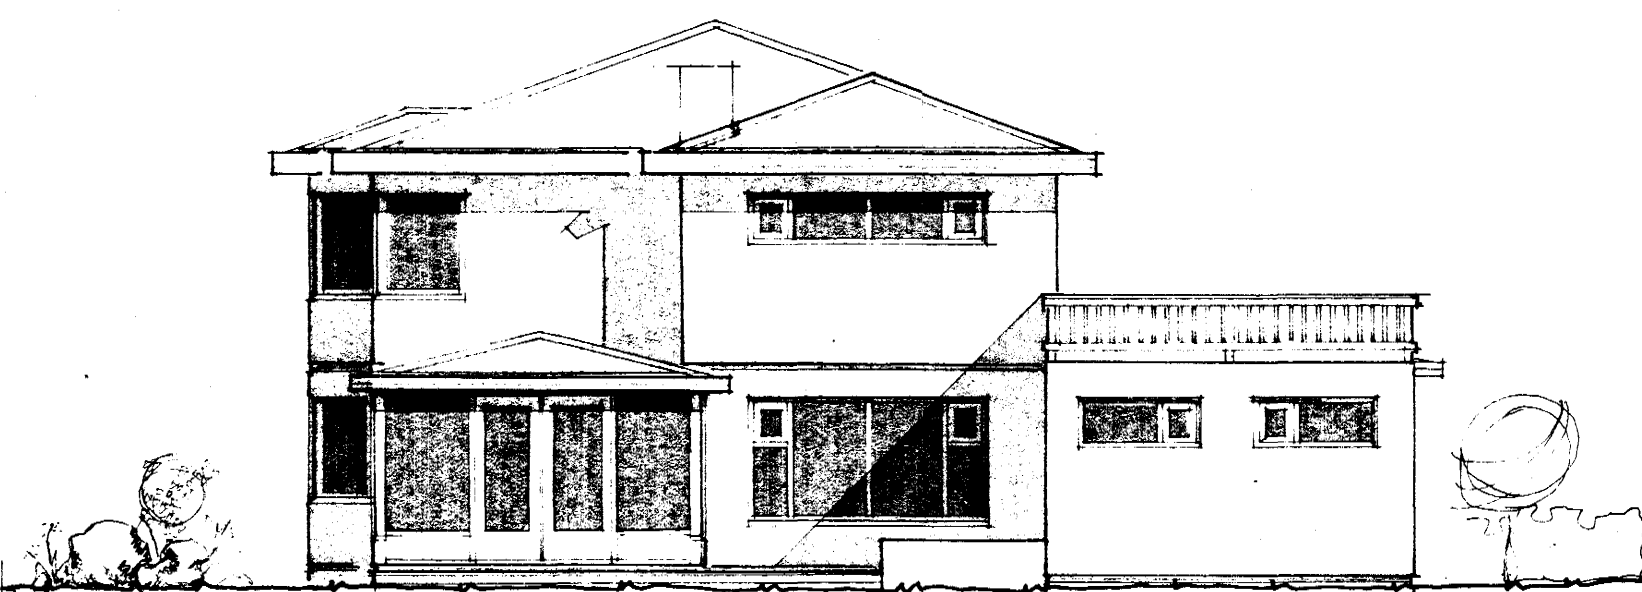

SUÐUR 1:100

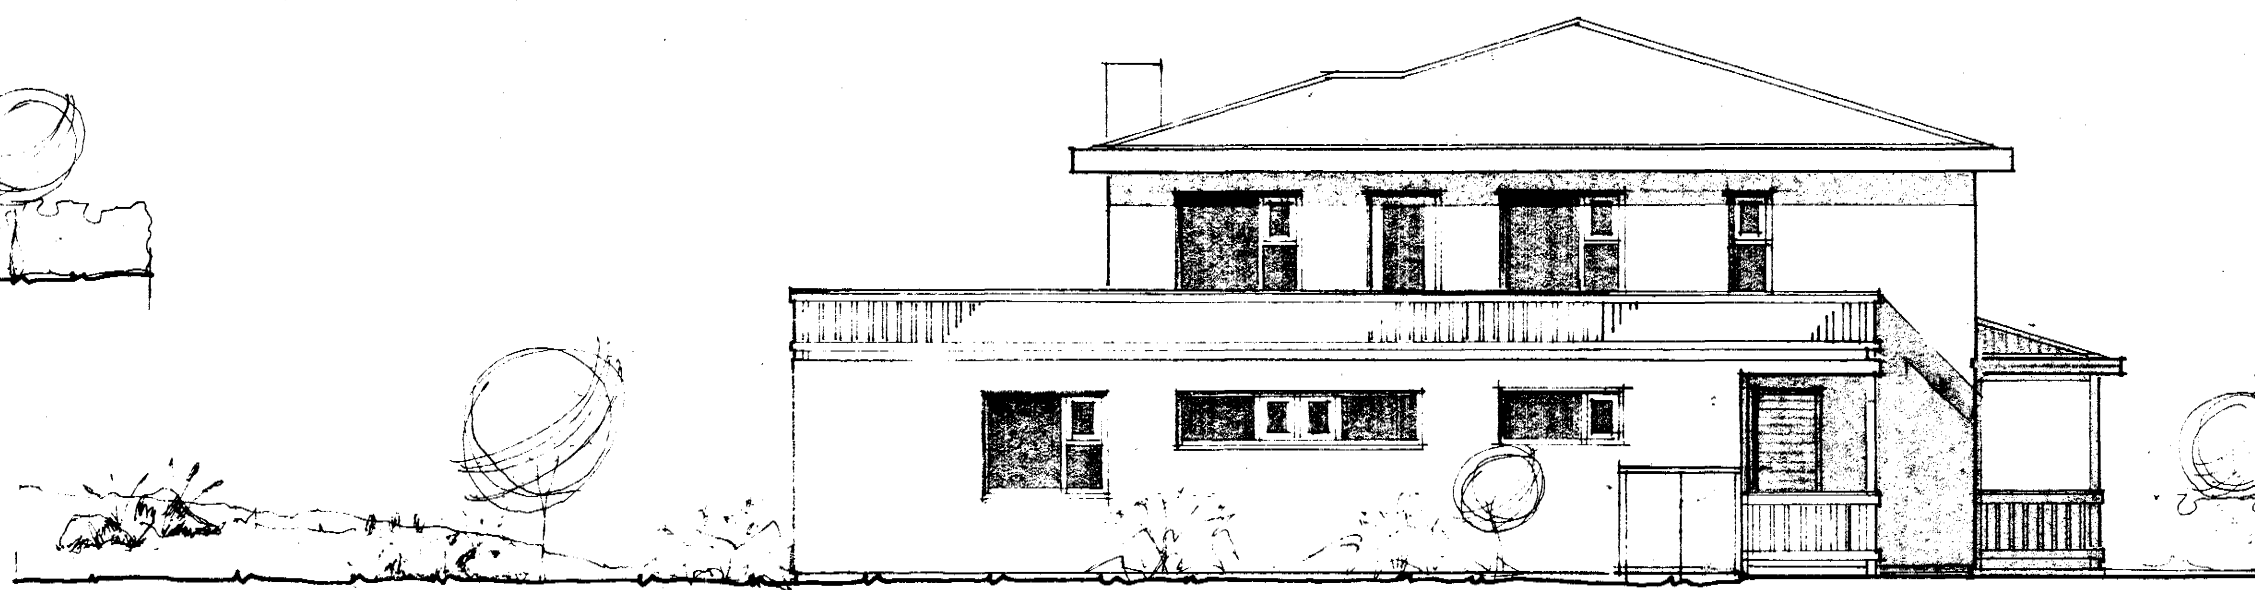

AUSTUR 1:100

TEIKNISTOFAN REYKJAVÍKURVEGI 60, 220 HAFNARFIRDI
PÁLL V. BJARNASON ARKITEKT, FAI s. 54355

147.03

KLETTAGATA 6, HAFNARFIRDI EINBÝLISHÚS

ÚTLITSMYNDIR

Páll V. Bjarnason

| | |
|---------|-----------|
| ÞAGS | JULI 1984 |
| KVARDI | 1:100 |
| HANNAD | P.V.B. |
| TEIKNAD | A.E. |
| YFIRF | P.V.B. |