



Gagna skal frá önnu
eignarhafi i samráði við
Sökkvæðisfjóra

Samb. lit. á fundi bygginga-
nefndar þ. 19. 12. 1986
BYGGINGAVALLYTRUUN
I HAFNARFIRÐI
Steinbjörn Steinhilmarsson


*Vegegi þarf frá sérbyggðri
af heilbrigðisnum i höndinni
þ. hilið hvi opin bilostadi.*

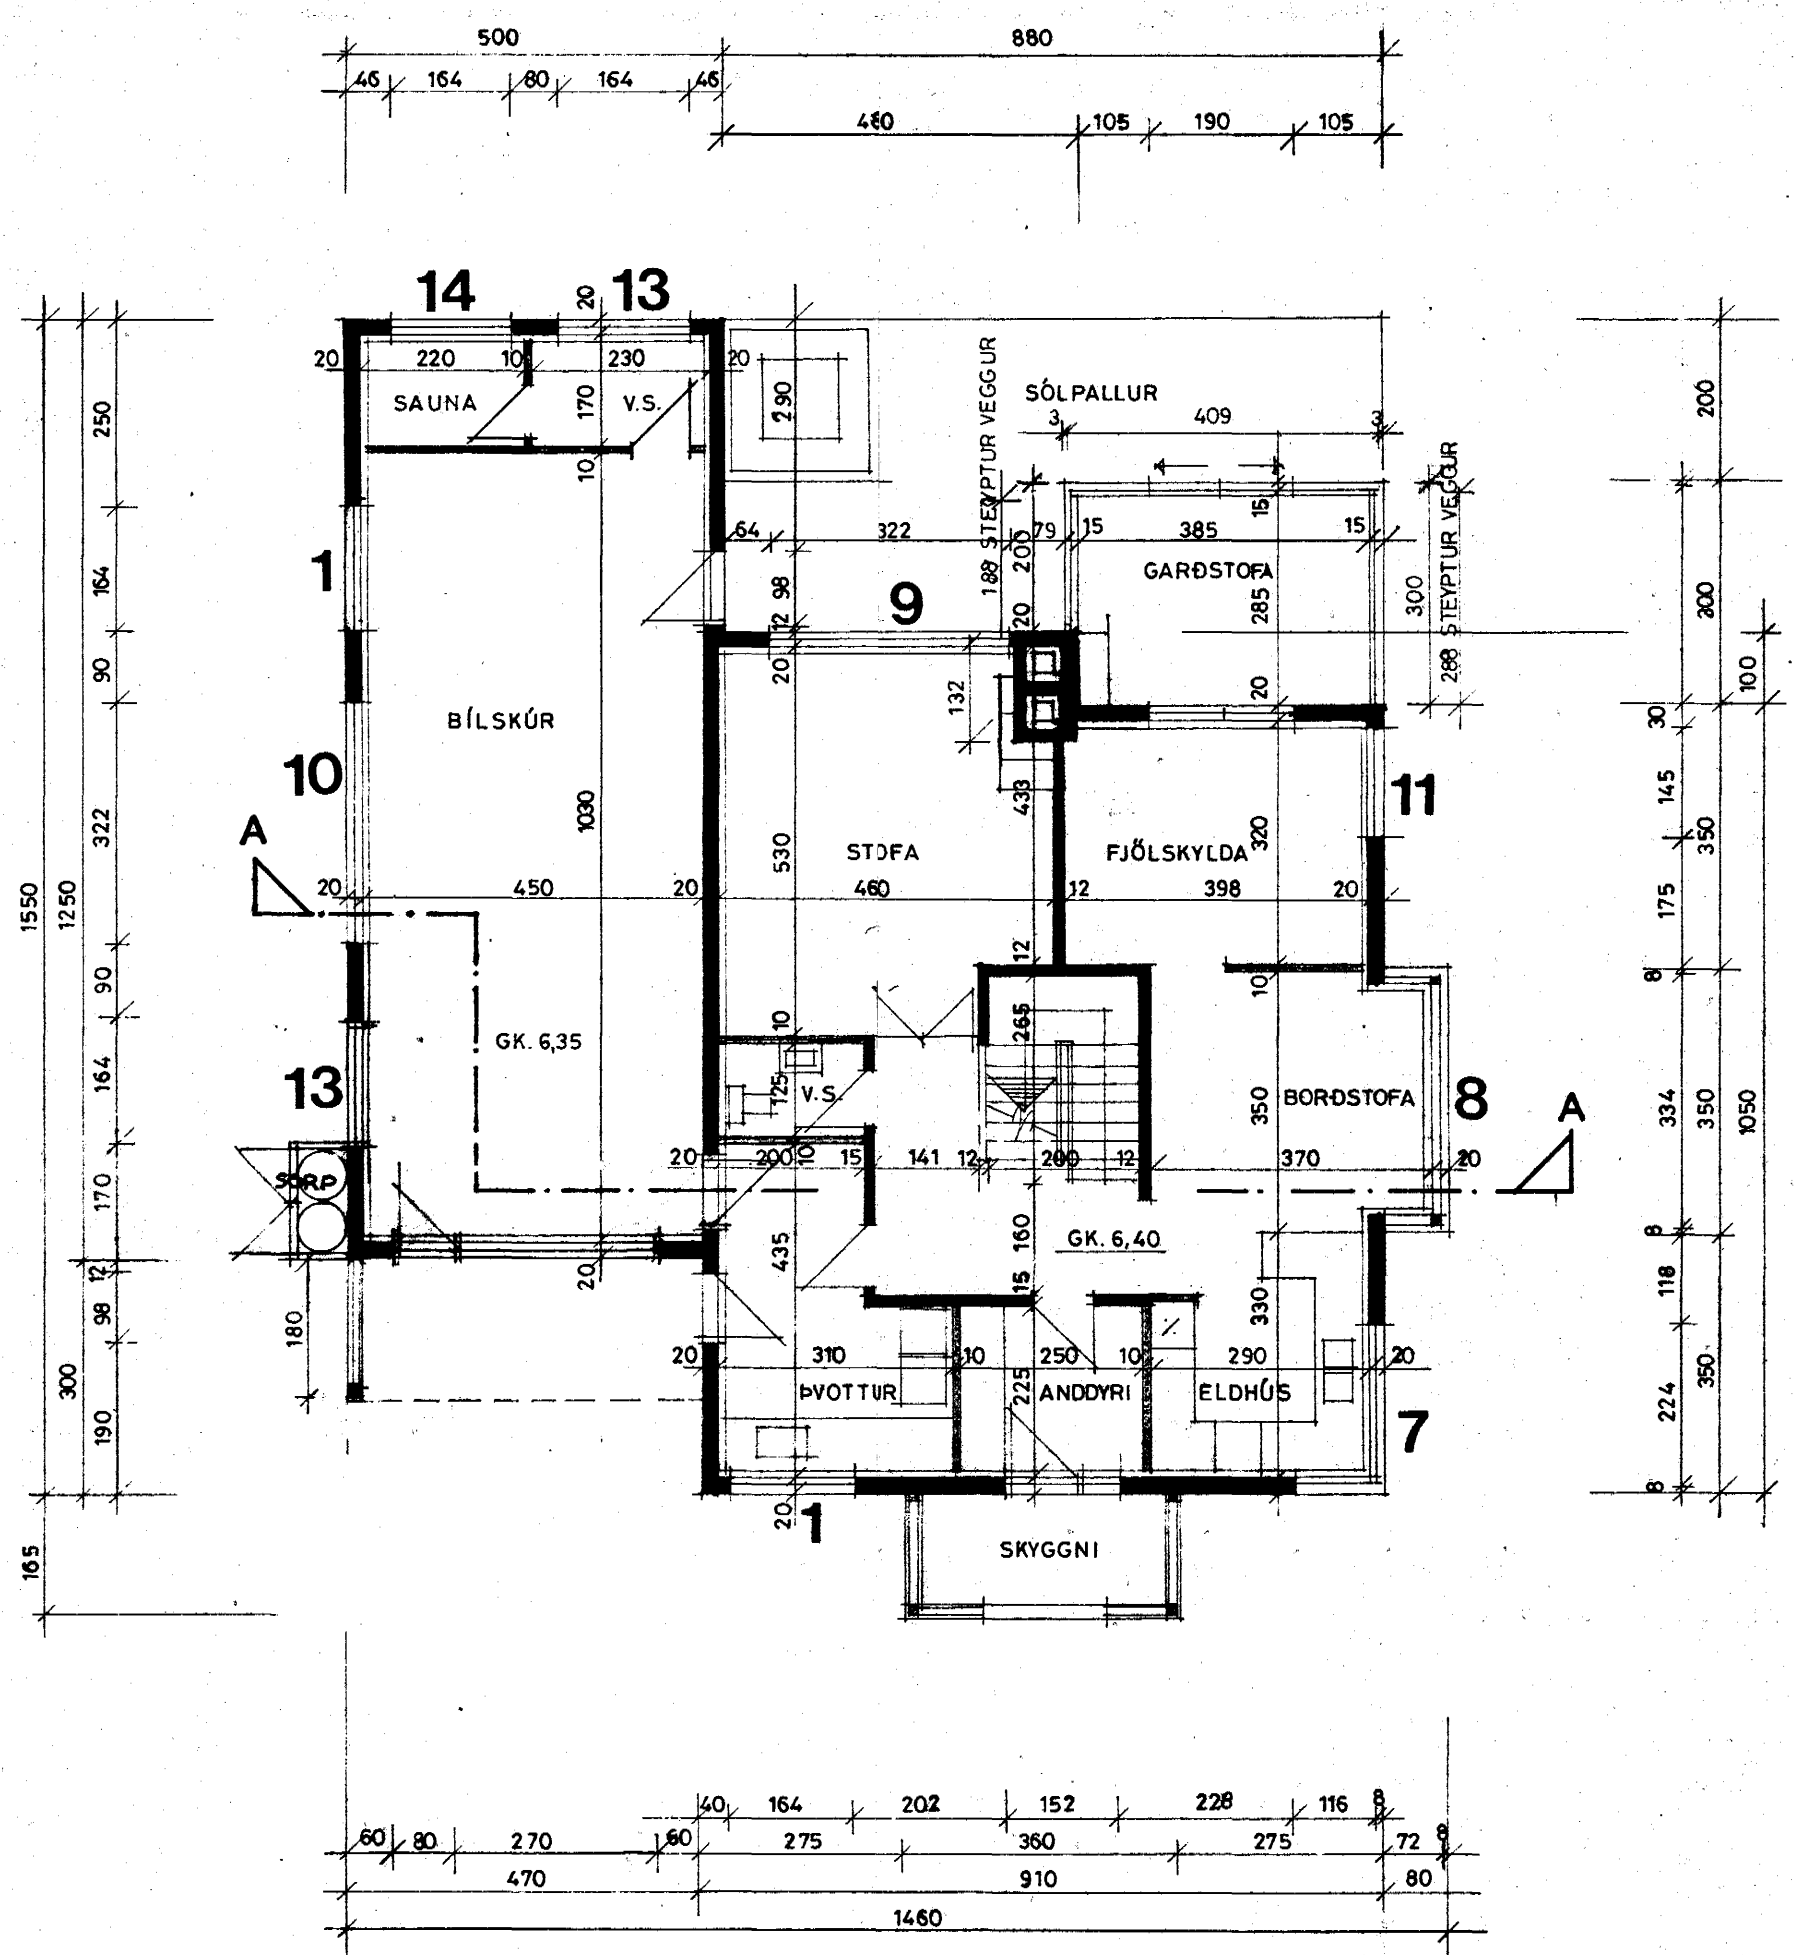

GRUNNMYND JARÐHÆÐAR 1:100

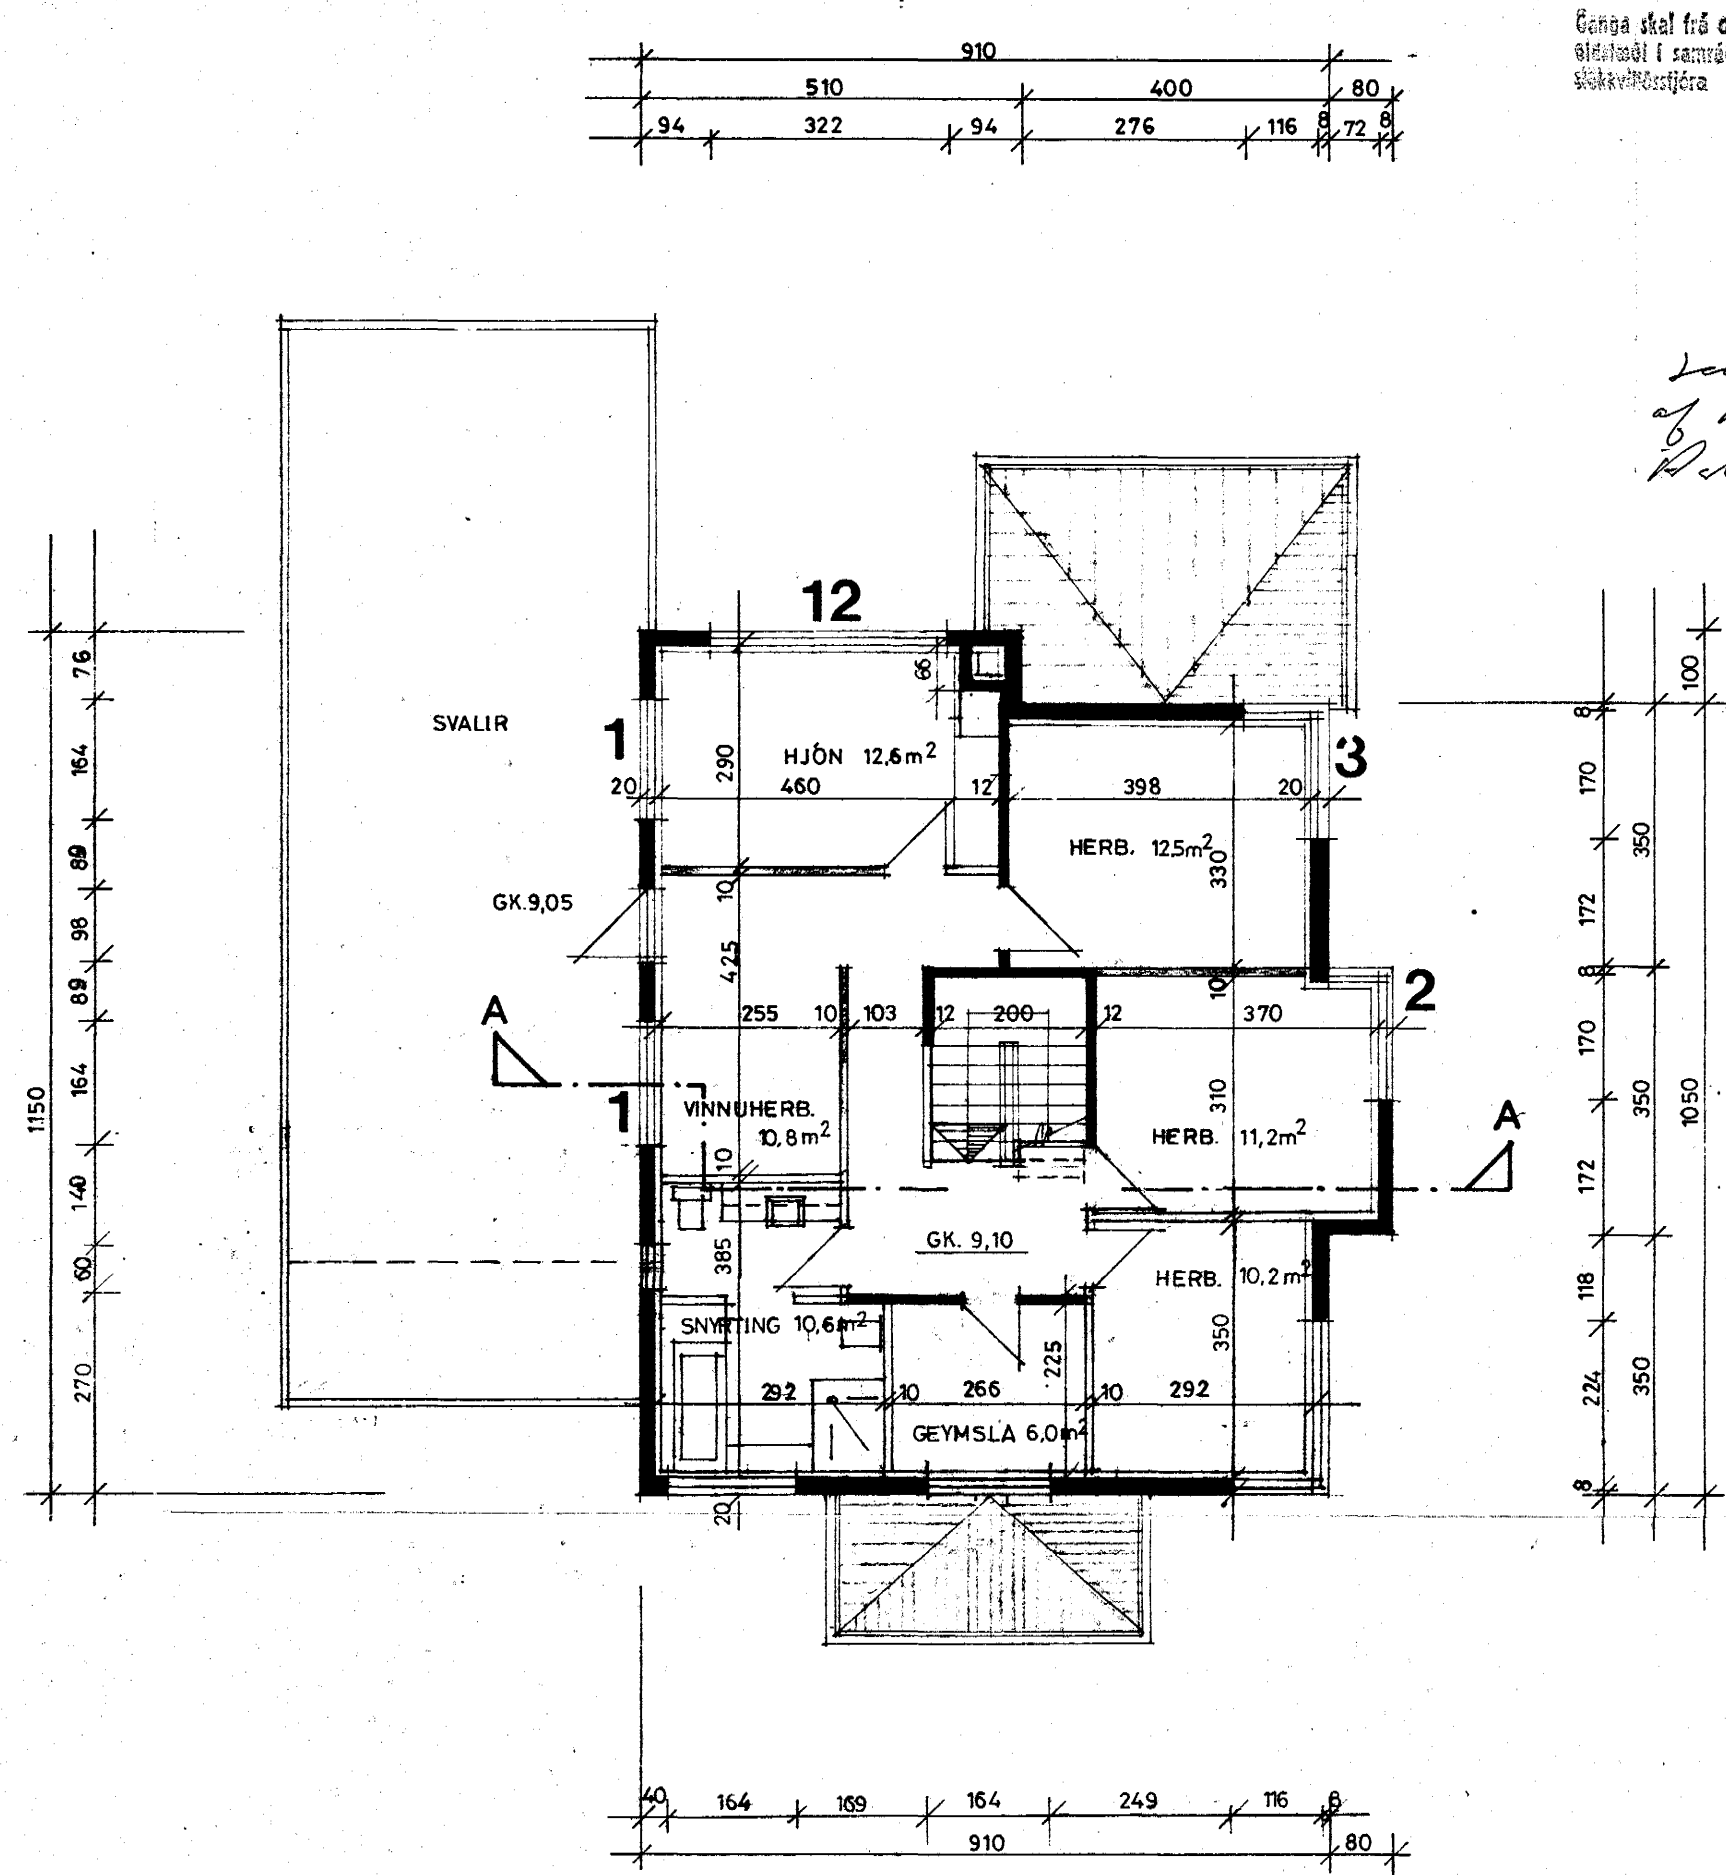

GRUNNMYND EFRI HÆÐAR 1:100

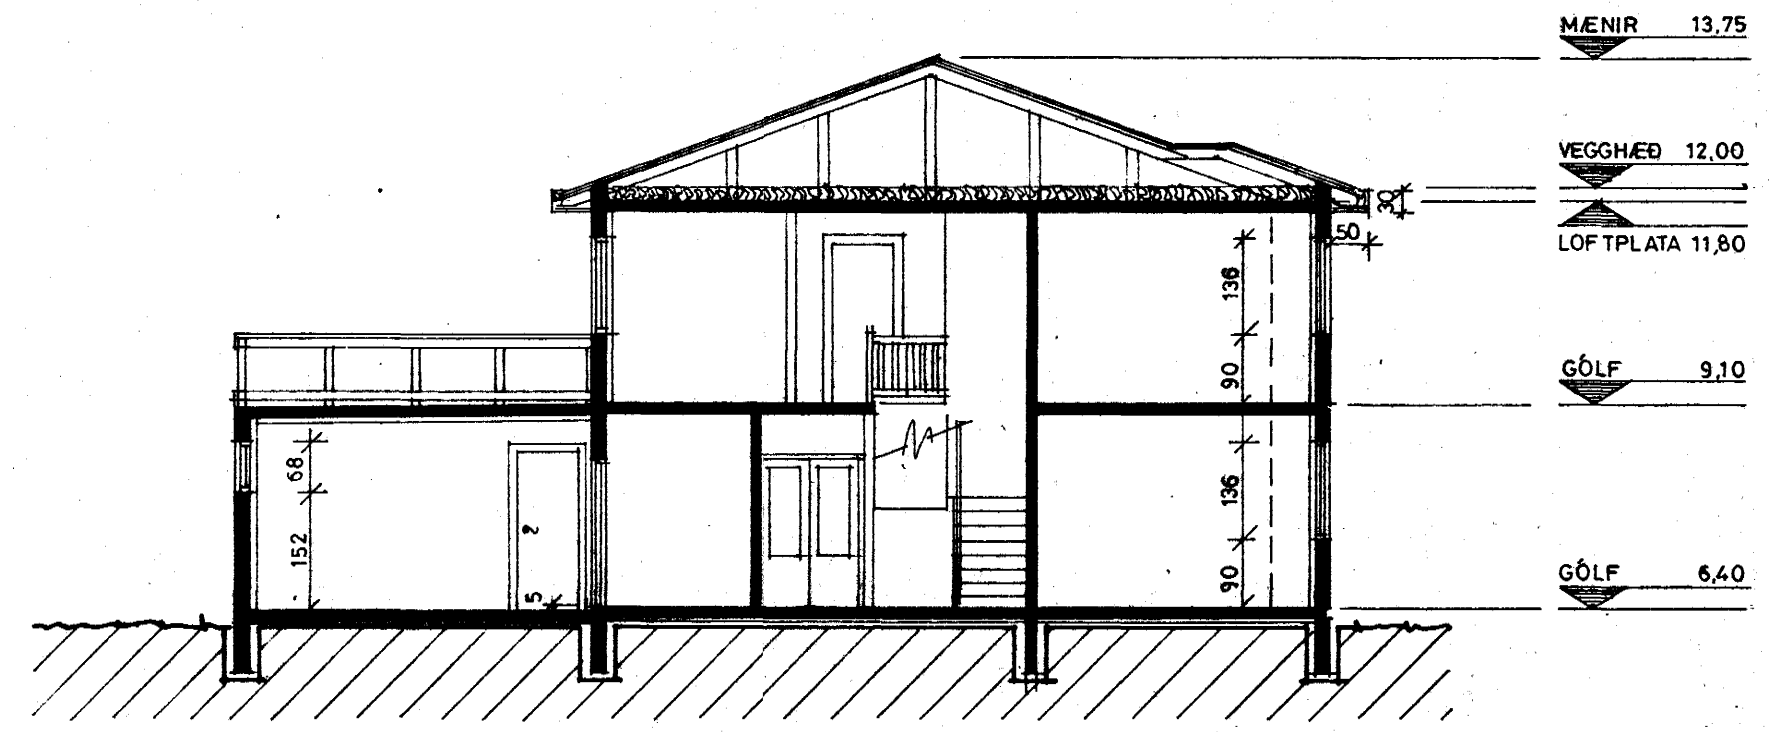

SNIÐ A-A 1:100

STÆRDIR	m ²	m ³
JARÐHÆÐ	103,5	279,5
EFRI HÆÐ	103,5	391
HÚS SAMTALS	207	670,5
BÍLSKÚR	62,5	169
NÝTINGARHLUTFALL	0,43	
KÓLNUN		
MEÐALGILDI VEGGJA	≤ 1,0 Wm ² C°	
ÞAK	0,3 "	
NEDSTA PLATA	0,4 "	

TEIKNISTOFAN REYKJAVIKURVEGI 60, 220 HAFNARFIRÐI
PALL V. BJARNASON, ARKITEKT, FAI s. 54355

KLETTAGATA 6, HAFNARFIRÐI - EINBÝLISHÚS
MÁLSETTAR GRUNNMYNDIR, SNIÐ

Páll V. Bjarnason

147.01	
DAGS.	ÁGÚST 1984
KVARDI	1:100
HANNAÐ	PVB
TEIKNAD	PVB AE
YFIRF	PVB