
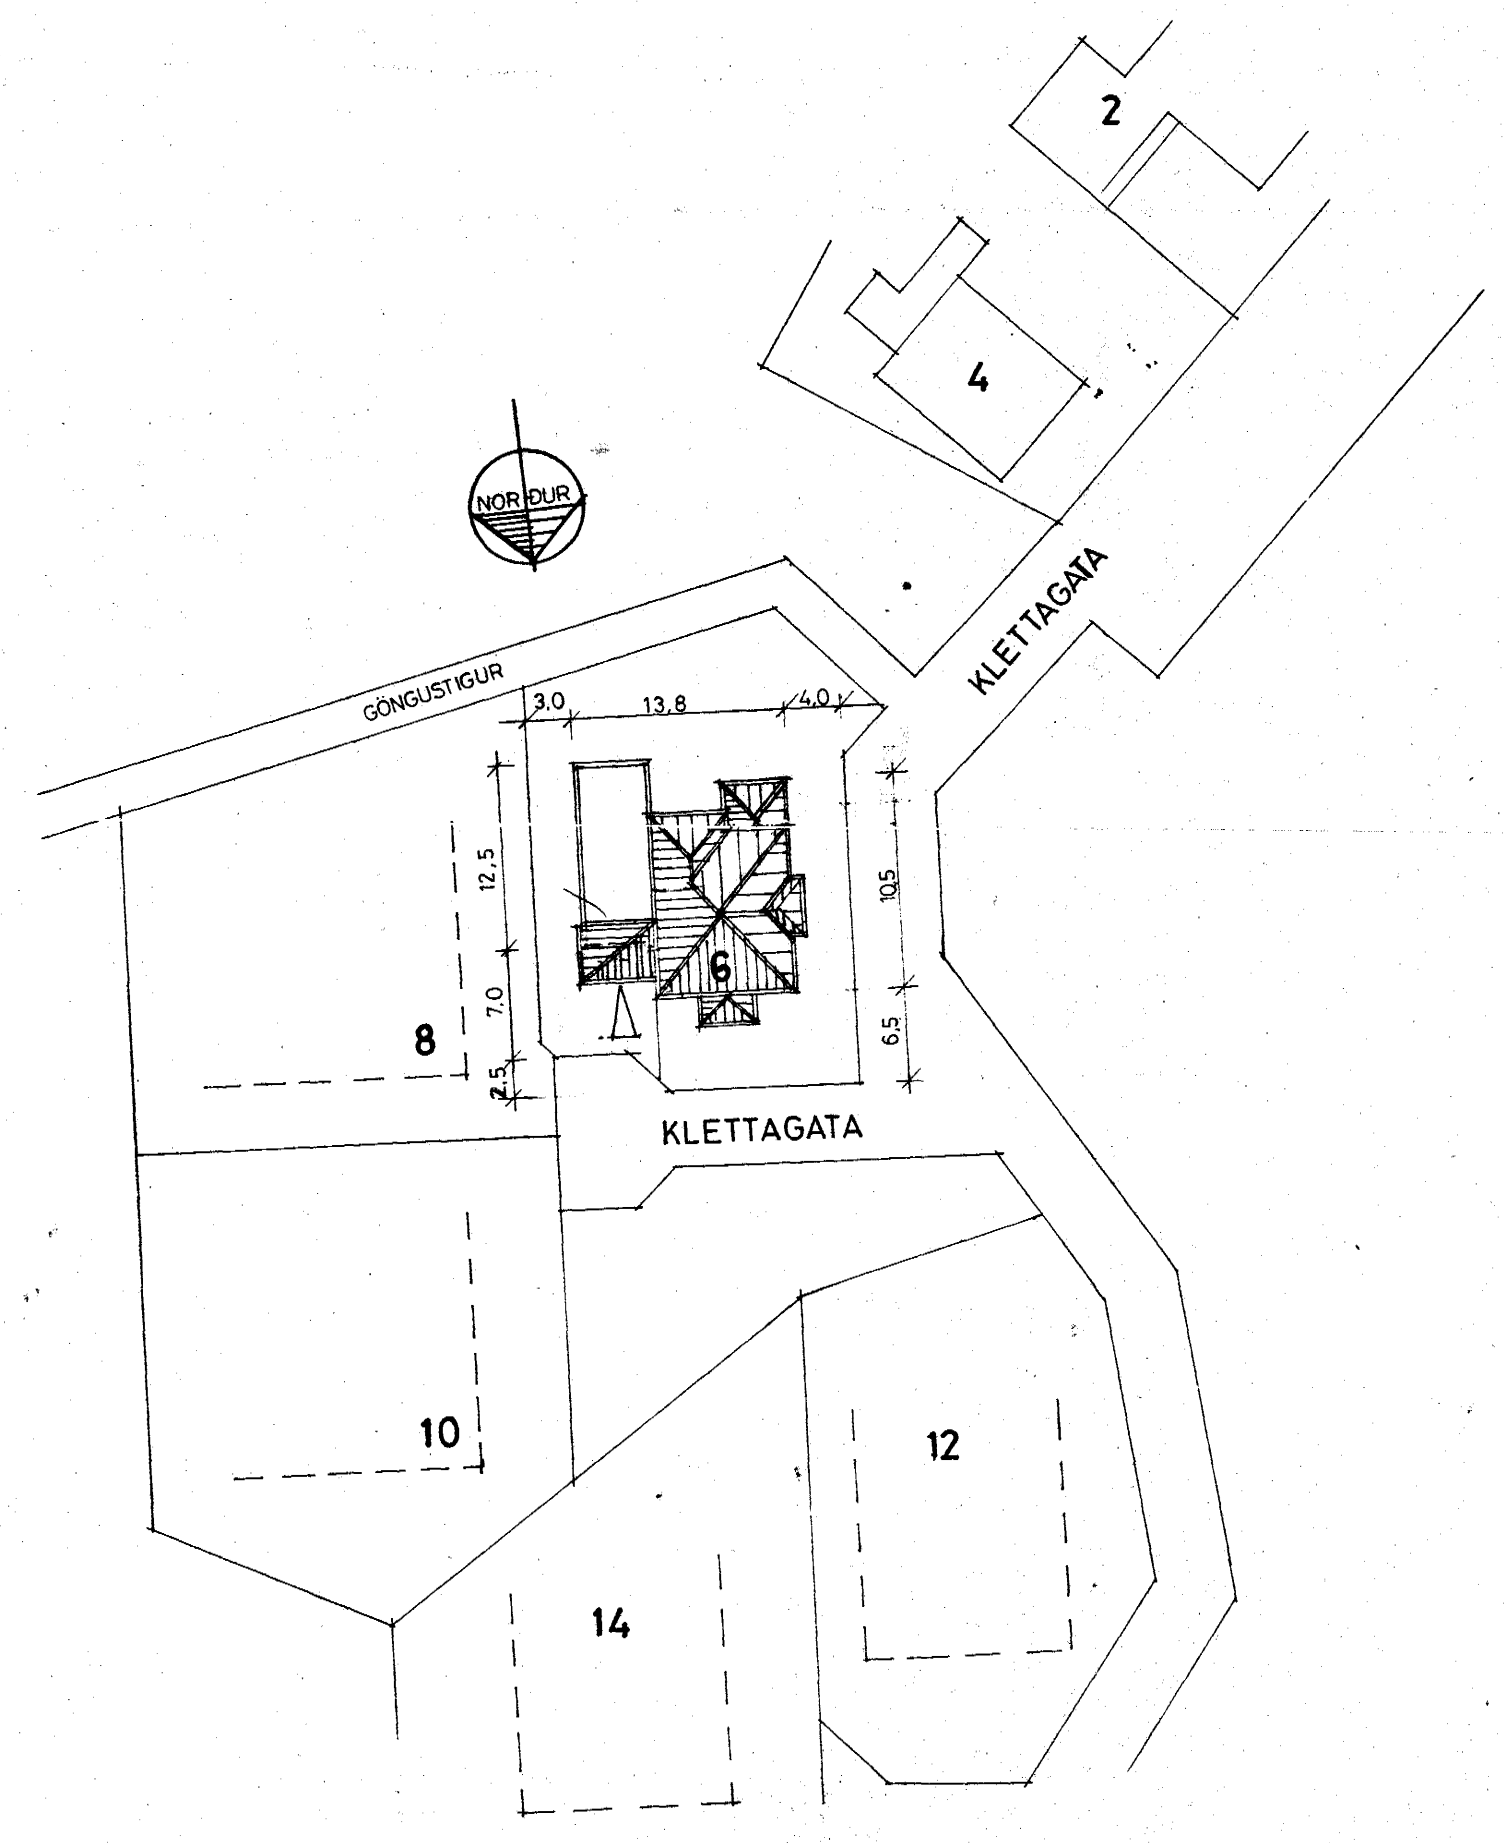


Samþykkt á fundi bygginga-
nefndar þ. 22.8. 1984.
BYGGINGAFULLTRÚINN
Í HAFNARFIRÐI
Páll J. Bjarnason

Ganga skal frá önnur
eldstæði í samræði við
slökkviliðsstjóra

*Leggjá þarf fram
serupphætt. af
hvíta þottrinum í
109mm. 4. stig.
Núlikið tvö opin brúlaed*

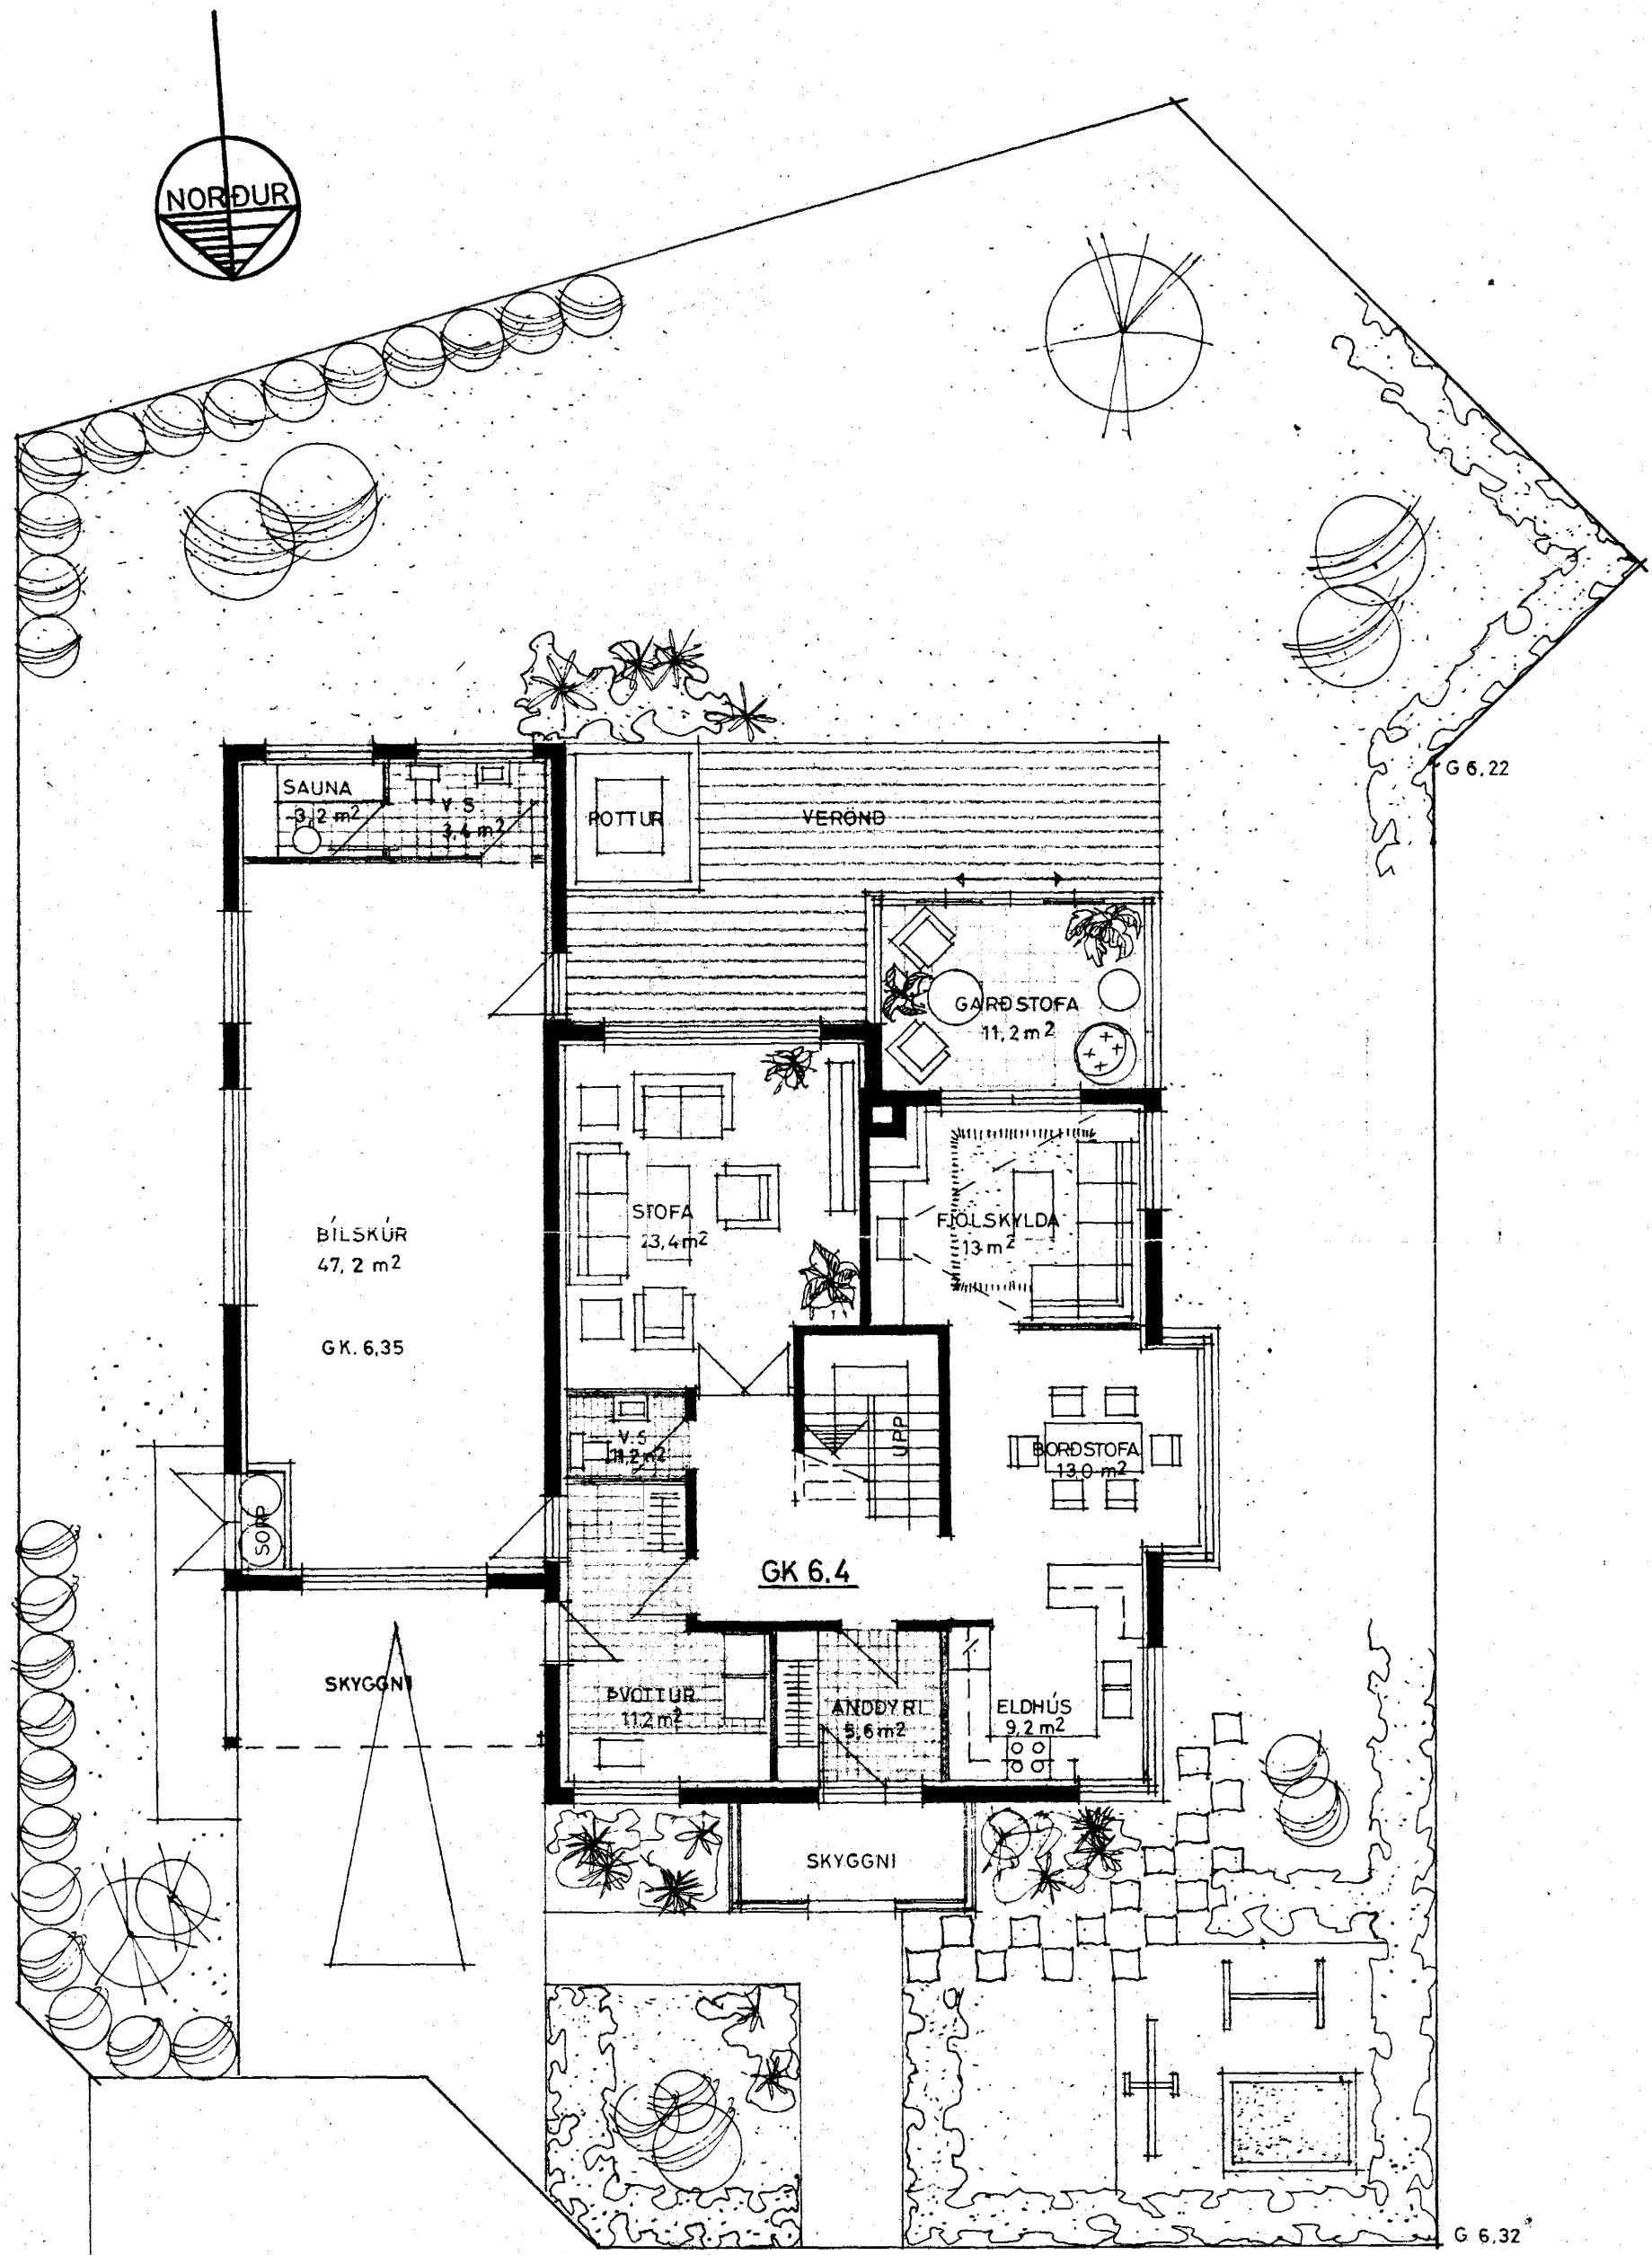

AFSTÖÐUMYND 1:500

G 6.65

KLETTAGATA

GRUNNMYND HÆÐAR & LÓÐAR 1:100

5180-0060-01
02

TEIKNISTOFAN REYKJAVÍKURVEGI 60, 220 HAFNARFIRÐI PÁLL V. BJARNASON ARKITEKT, FAI s. 54355		147.02
KLETTAGATA 6, HAFNARFIRÐI EINBÝLISHÚS		DAGS. JÚLÍ 1984
GRUNNMYND HÆÐAR & LÓÐAR - AFSTÖÐUMYND		KVARDI 1:100 - 1:500
<i>Páll J. Bjarnason</i>		HANNAÐ P.V.B.
		TEIKNAD A.E.
		YFIRF. P.V.B.