
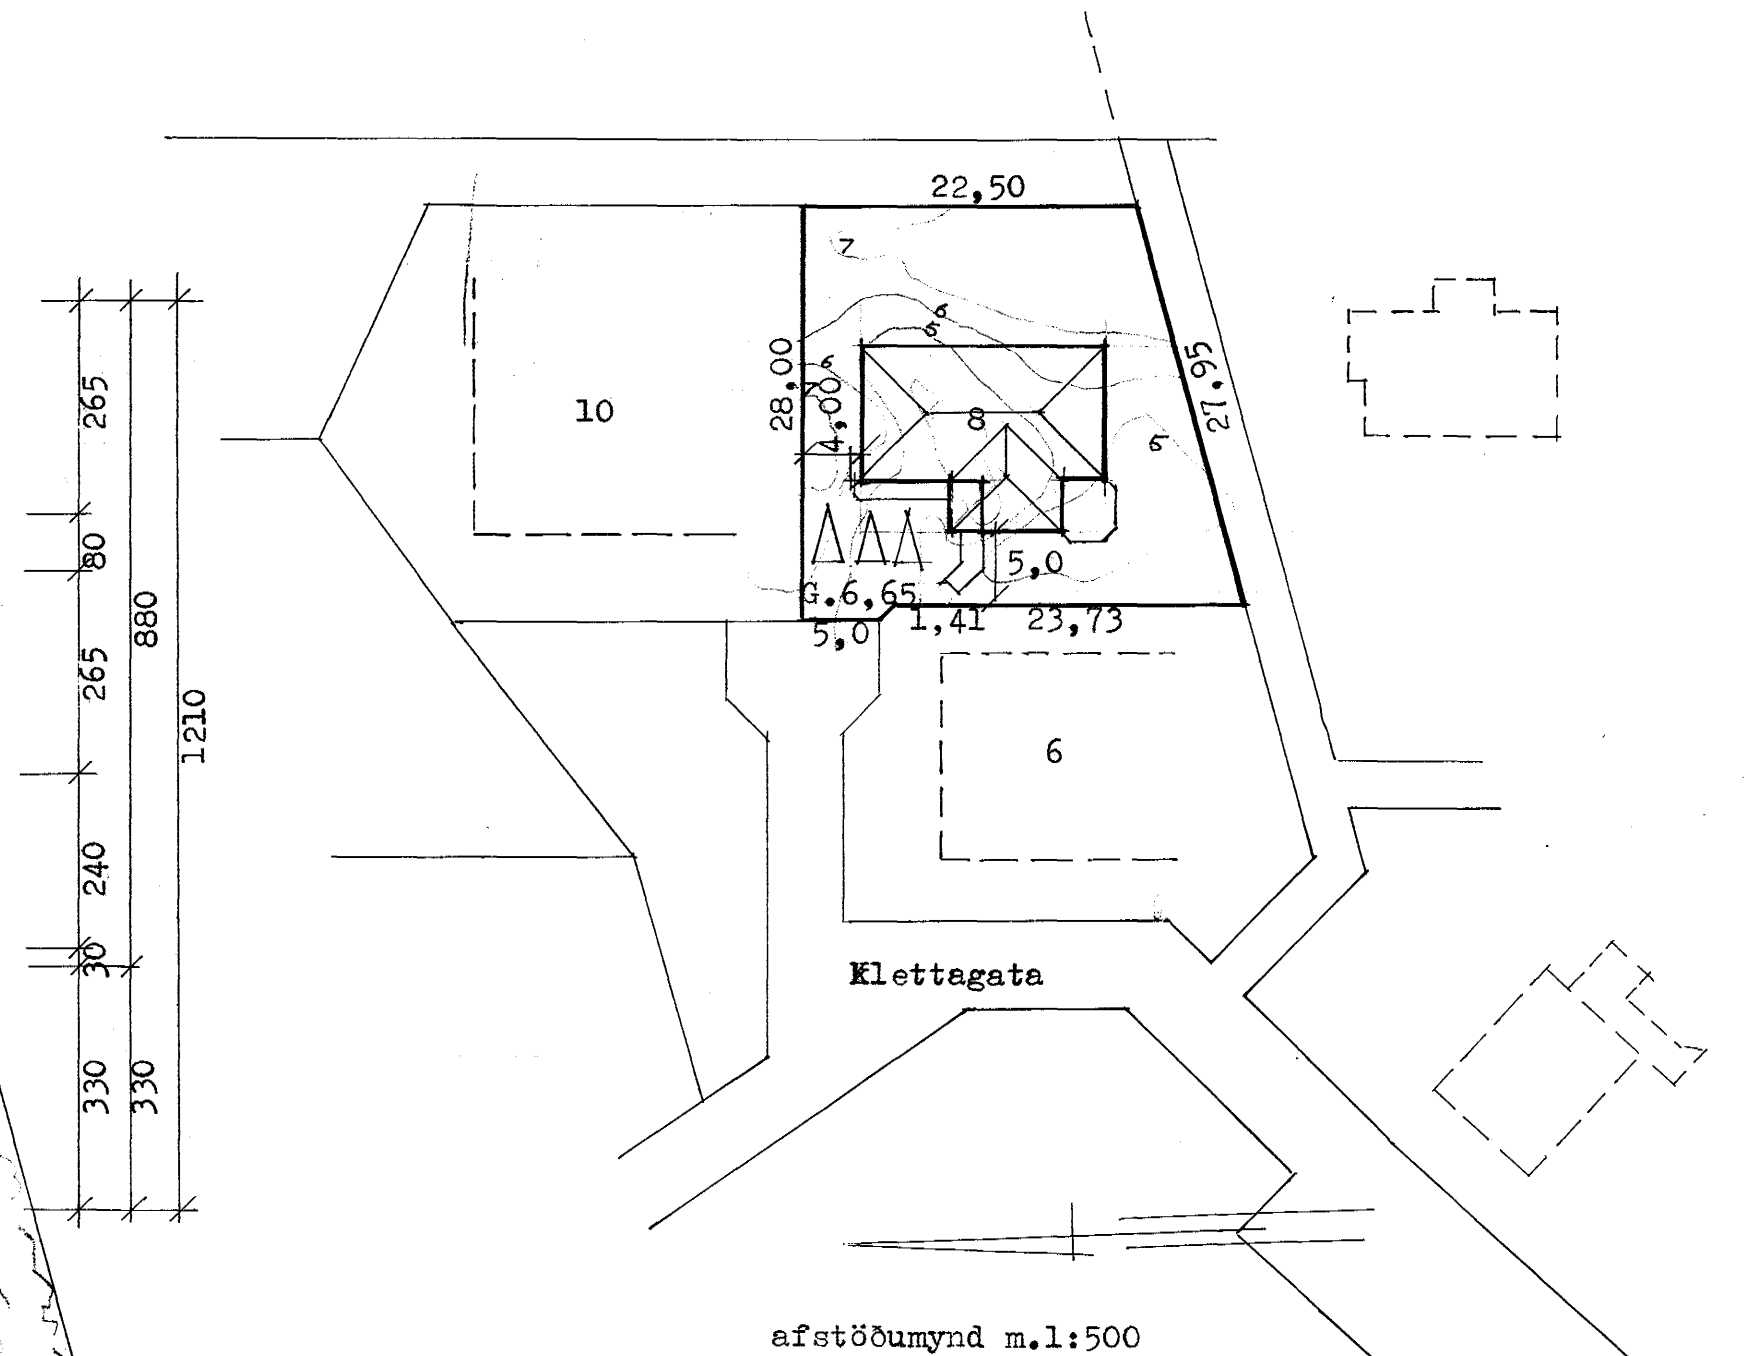


Samþykkt að heimila breytinguna á ~~á~~ þann 29 DES. 2000
 Áritaðir uppdráttir með samþykki byggingaáæfndar verða almennt að verkum loknu.

Samþykkt þann 29 DES. 2000
 Byggingafulltrúinn ~~at~~ Hafnarfirði
 P.h. Kristján Þórarinnsson

blað 1

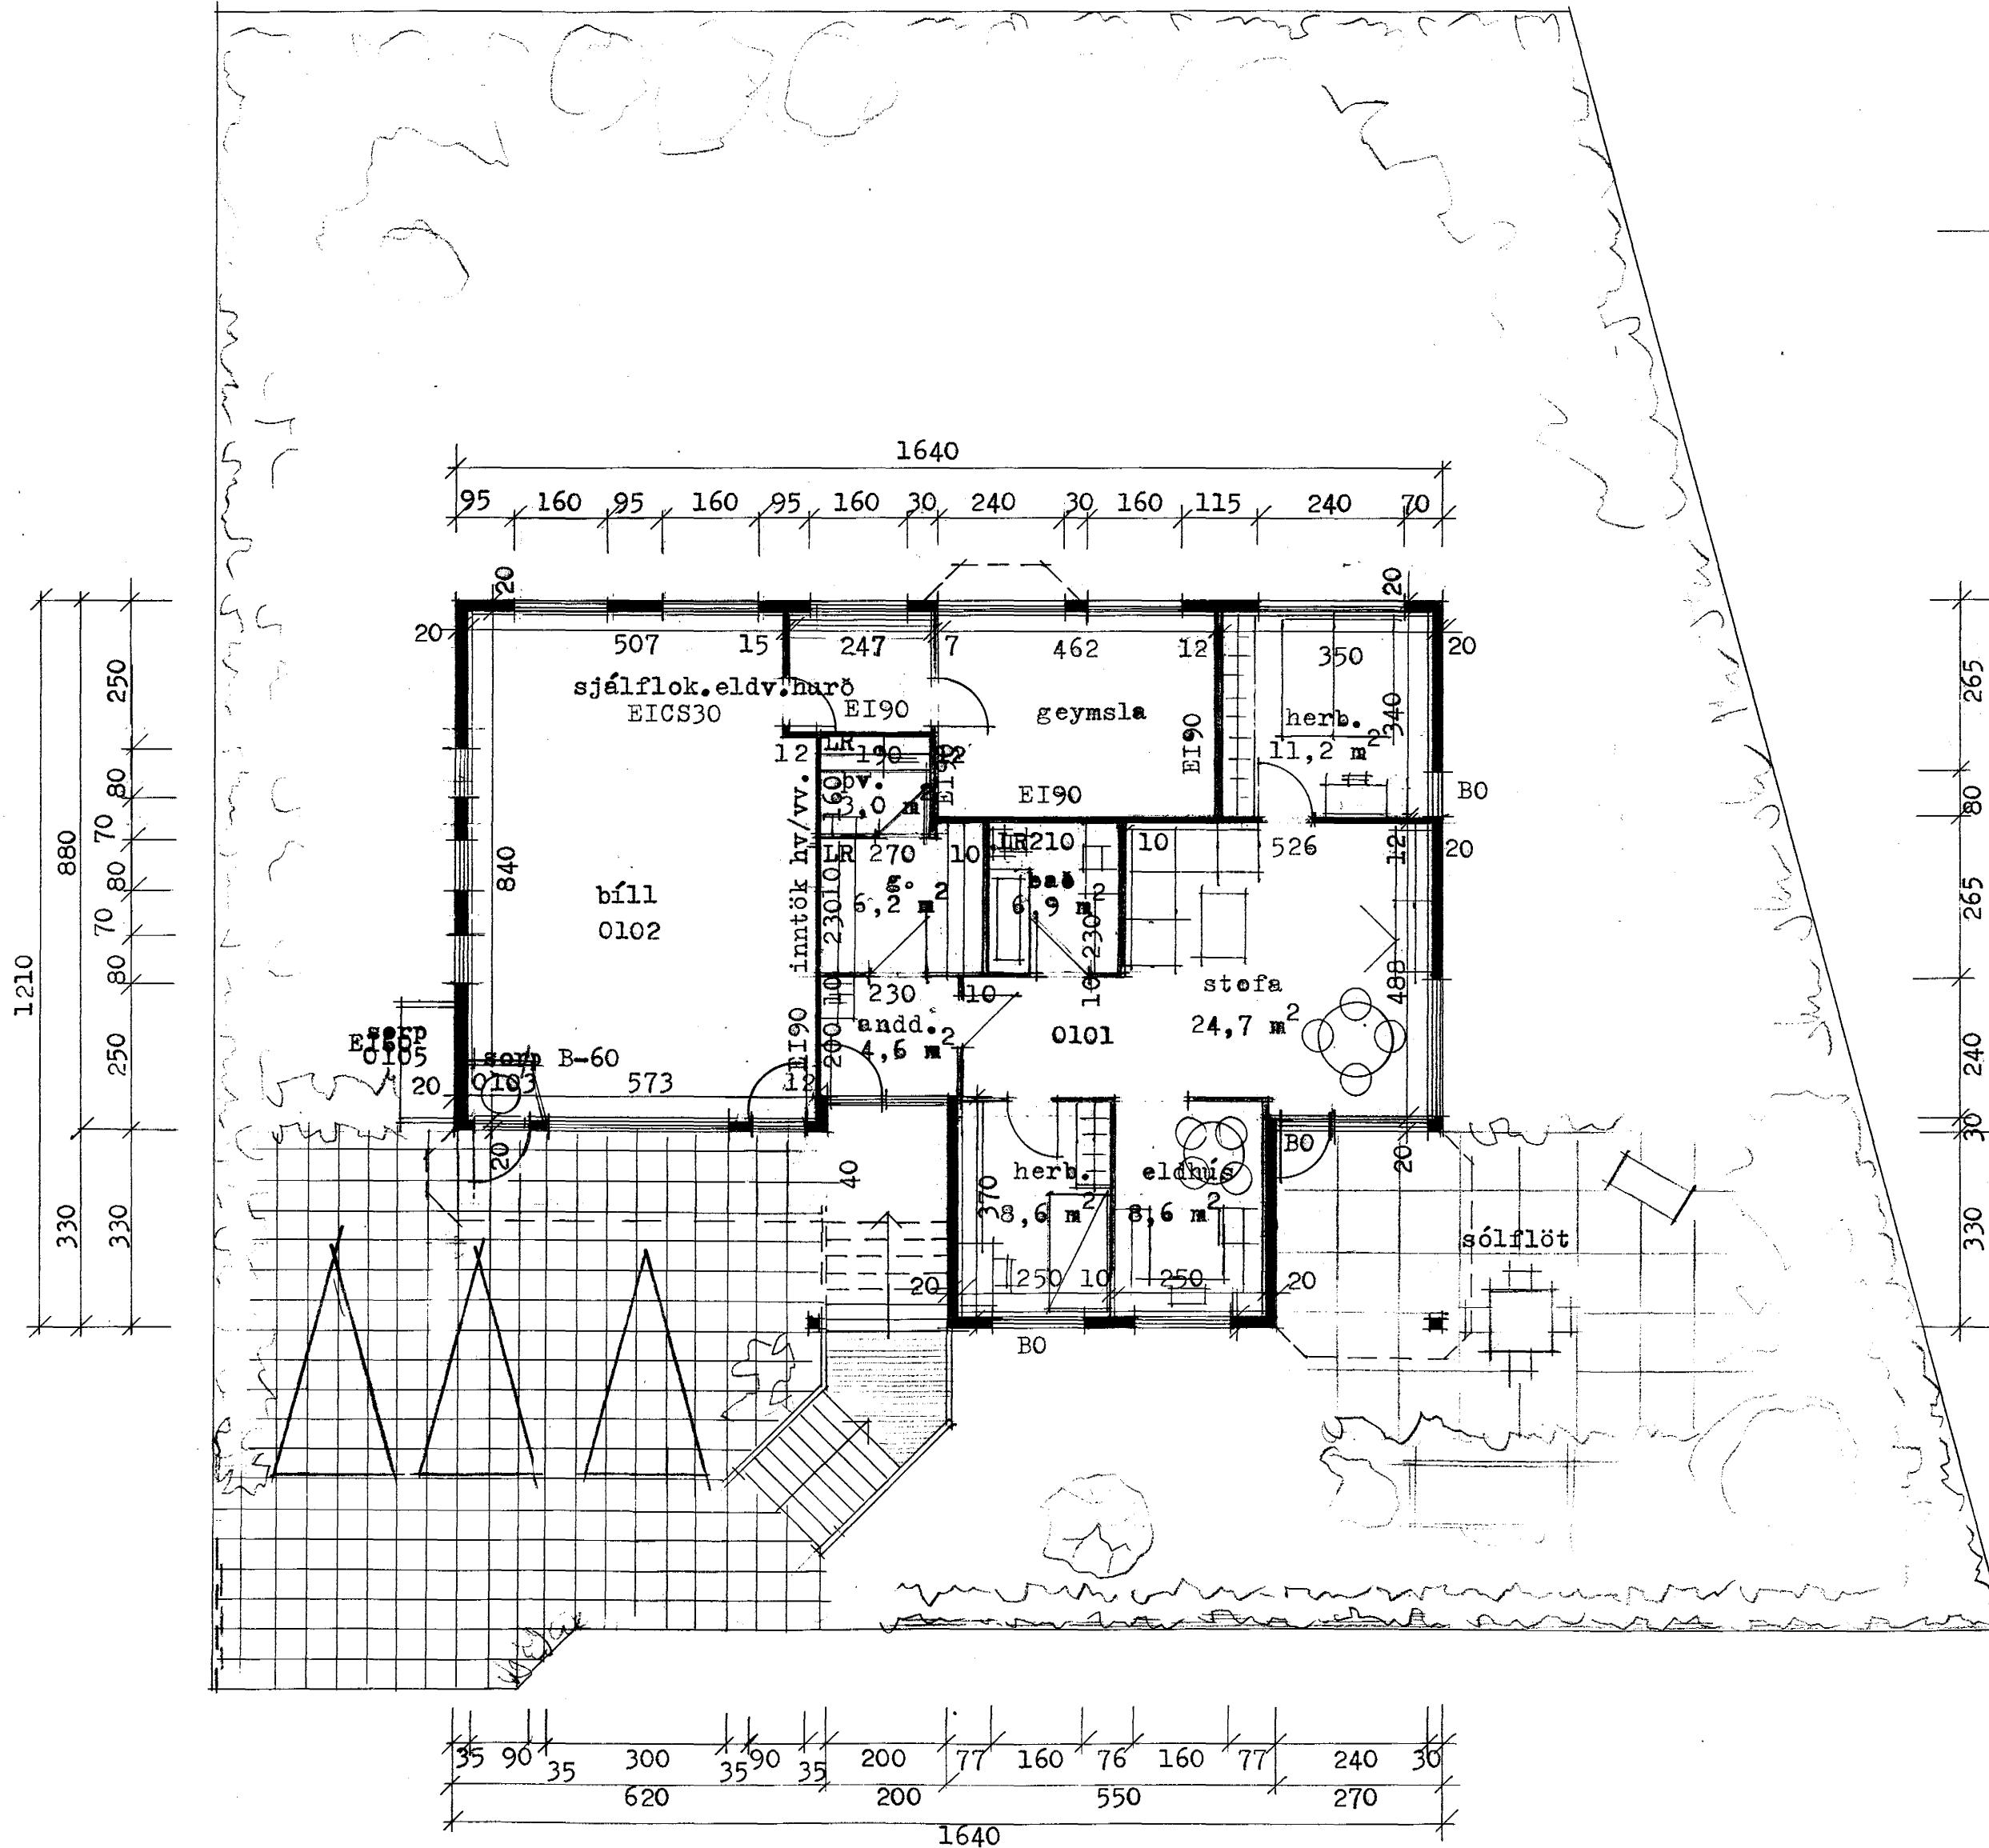

ATH. frá öllu innilokuðu rými komi loftræsting. veggir milli íbúða verði ank. EI90

grunnmynd neðri hæðar

breytt í mars 2000 : sétt er um að fá íbúð á jarðhæð samþykkt

es

TEIHNISTOFN BORGARTÚNI 29 RÚN 5.33930

EDVARD GUDMUNDSSON
 SIGURDUR KJARTANSSON

Edvard Gudmundsson
 Sand KJARTANSSON

DAGS. apríl 1984
 BREYTT.