


Samþykki að heimila
breytinguna á ~~landi~~ þann
29 DES. 2000
Áritaðir úpöðvaðir með
samþykki byggingarnefndar
verða áthenir að verki loknu.

Samþykkt þann
29 DES. 2000
Byggingafulltrúinn í Hafnarfirði
F.h. Kristján Þórarinnsson

KP

KP

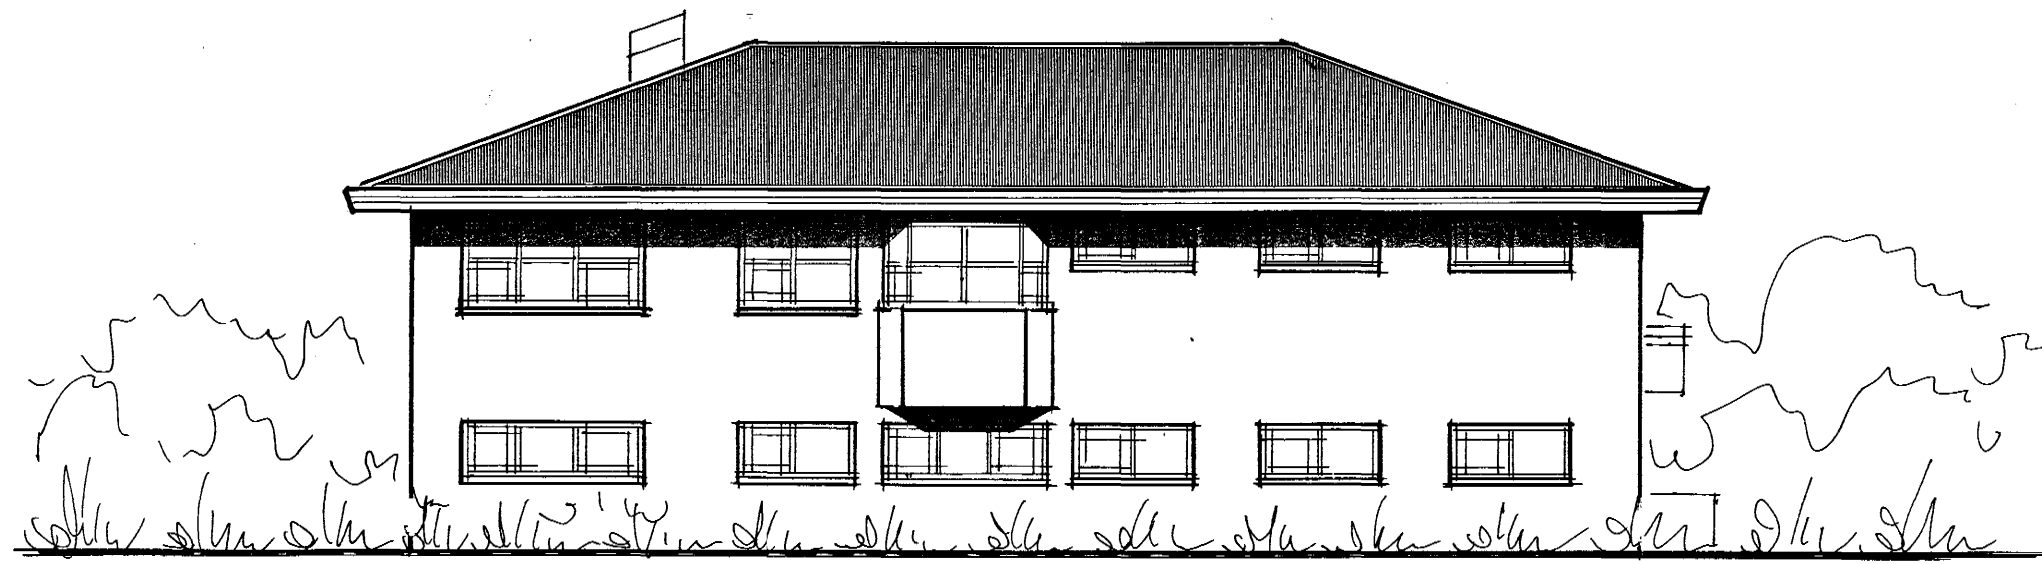


austur



suður



vestur

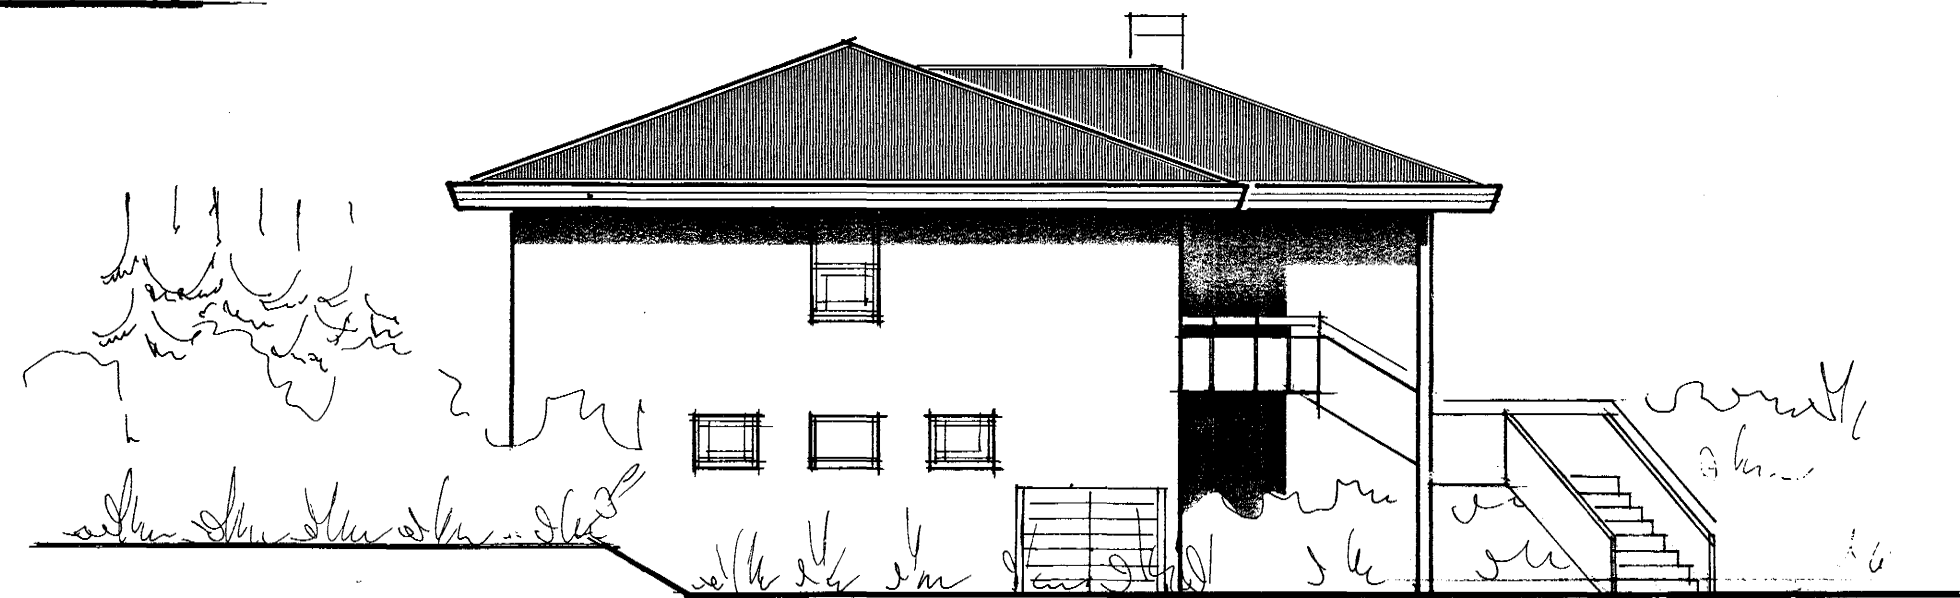

norður

breytt í mars 2000 : sótt er um að fá íbúð á jarðhæð samþykktar

es

TEIKNISTOFAN BORGARTÚNI 29 RÚN 5.33930

EDVARD GUDMUNDSSON
SIGURDUR KJARTANSSON

Edvard Gudmundsson
Sigurdur Kjartansson

DAGS. apríl 1984
BREYTT.