


K. Hermann 40

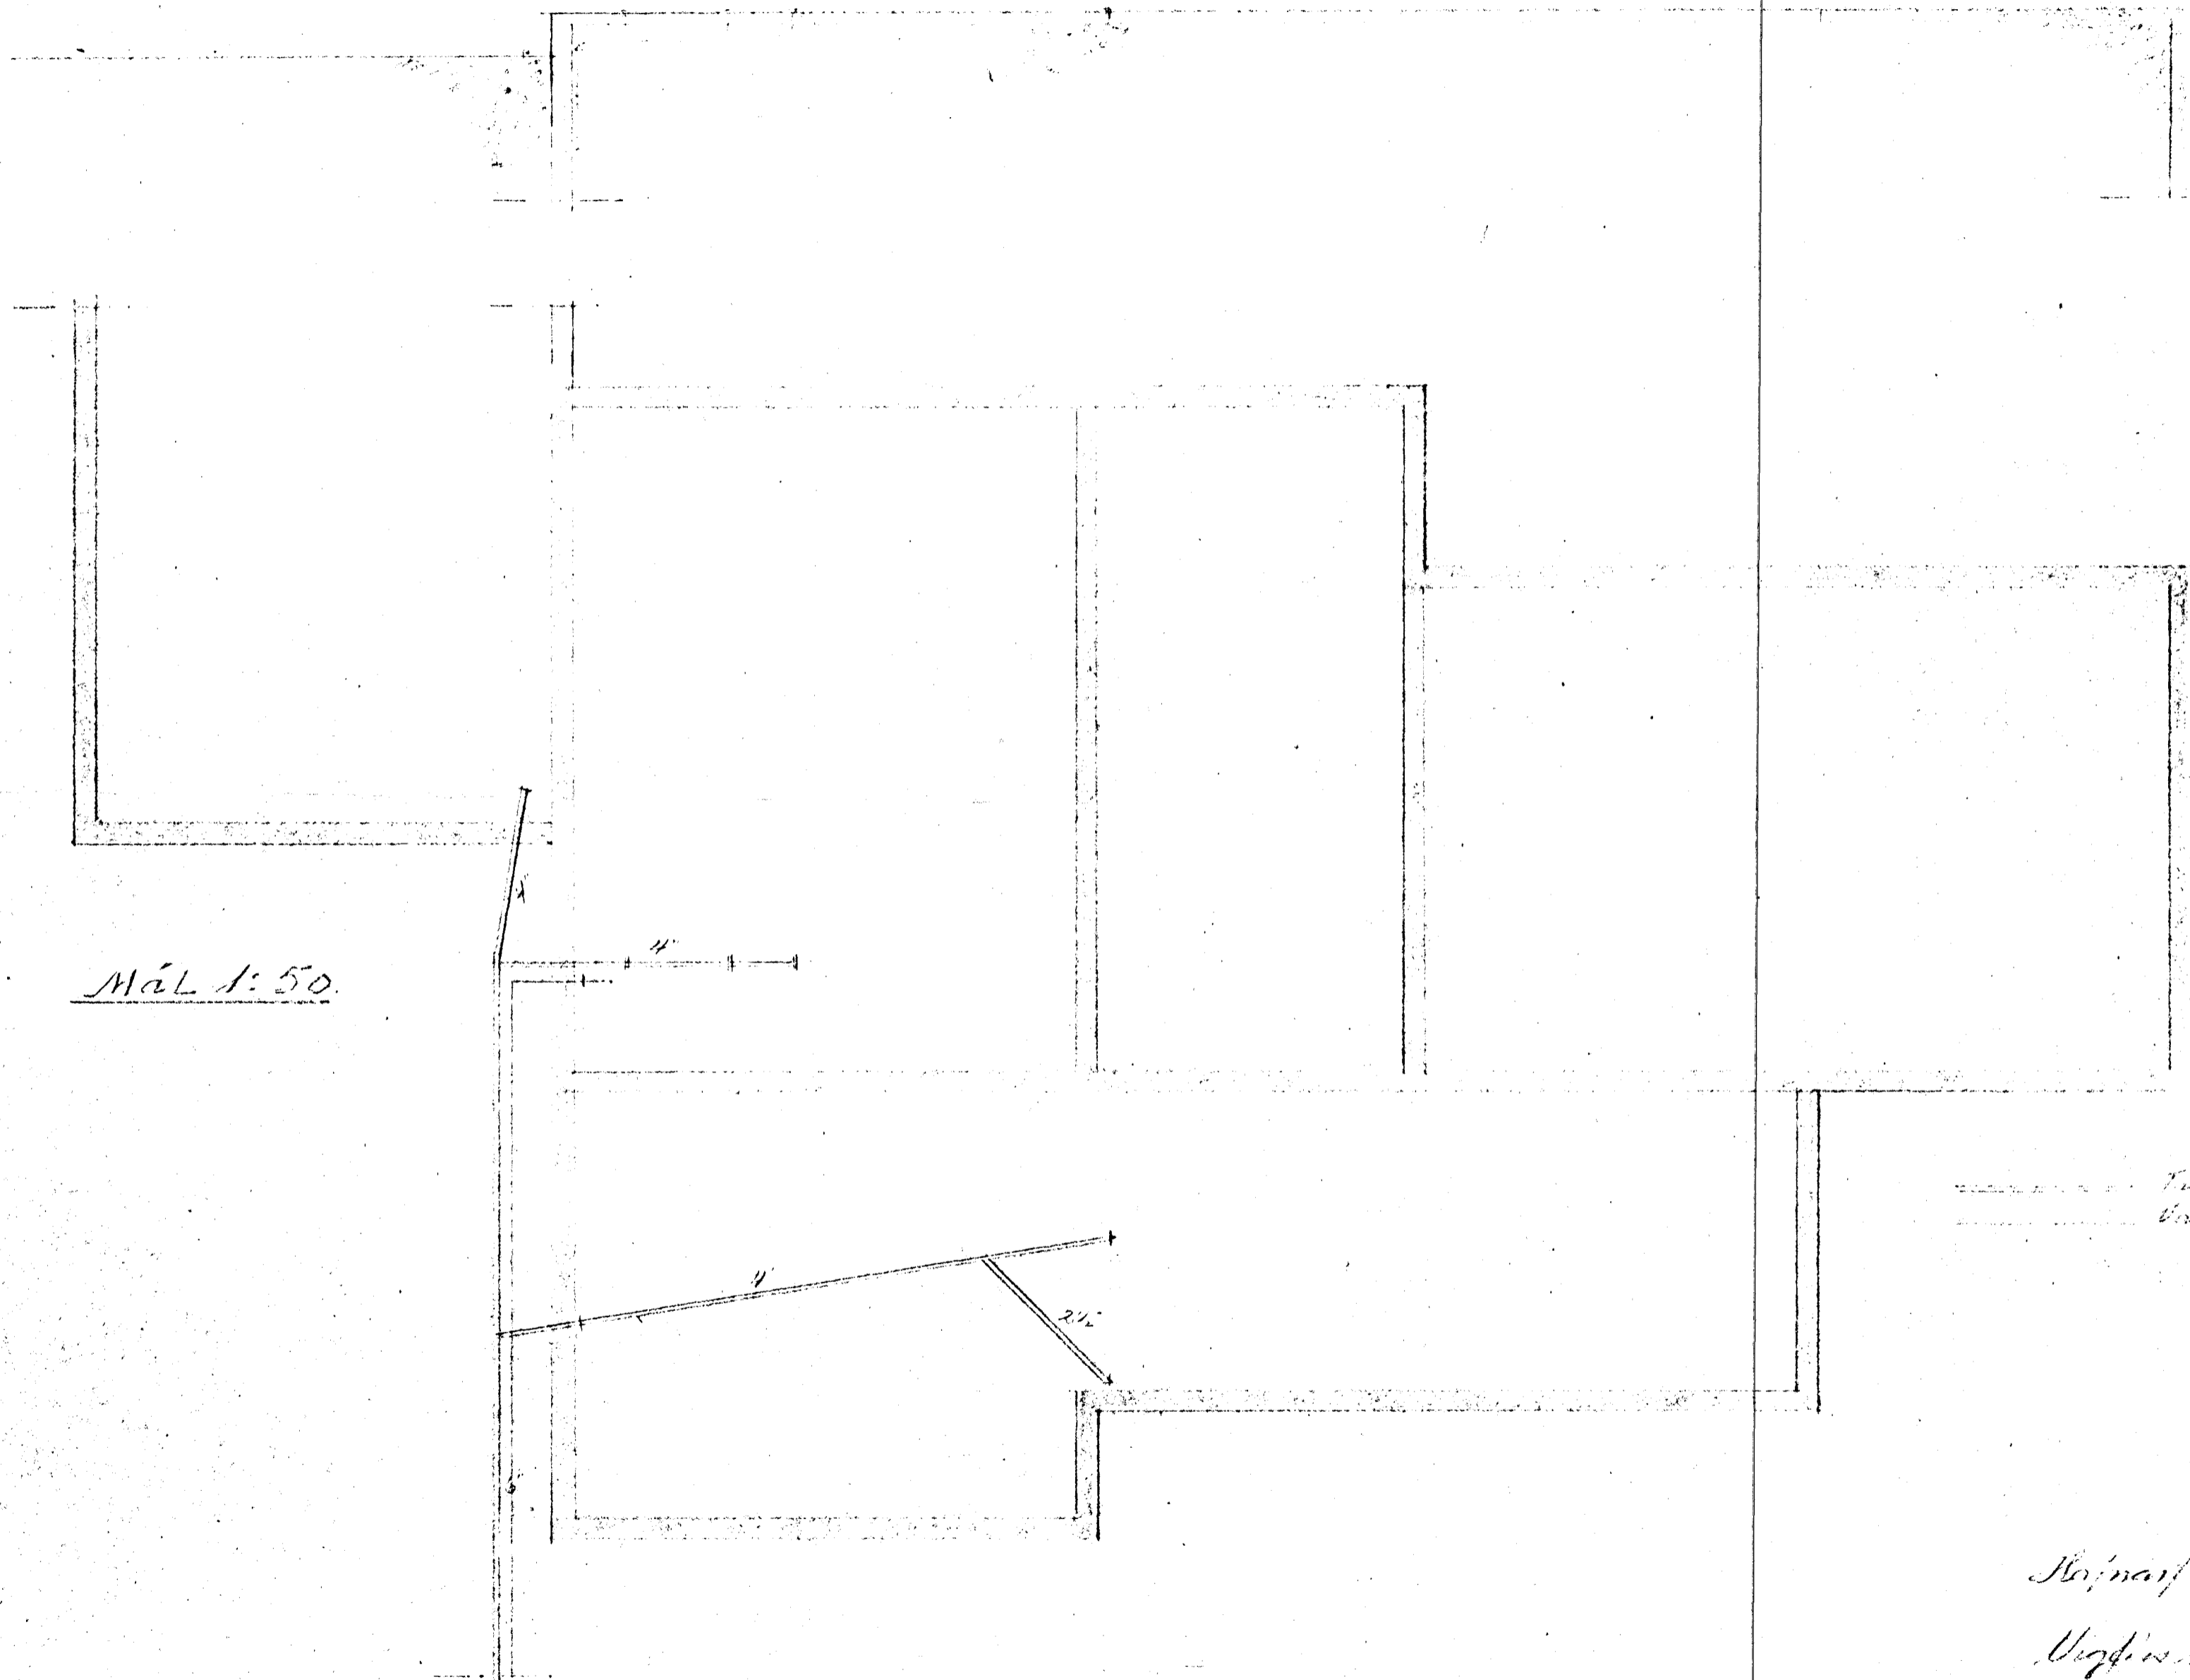

Mål 1:50

*Tilsvarende
korte.*

Vigdís Sigurdsson*