

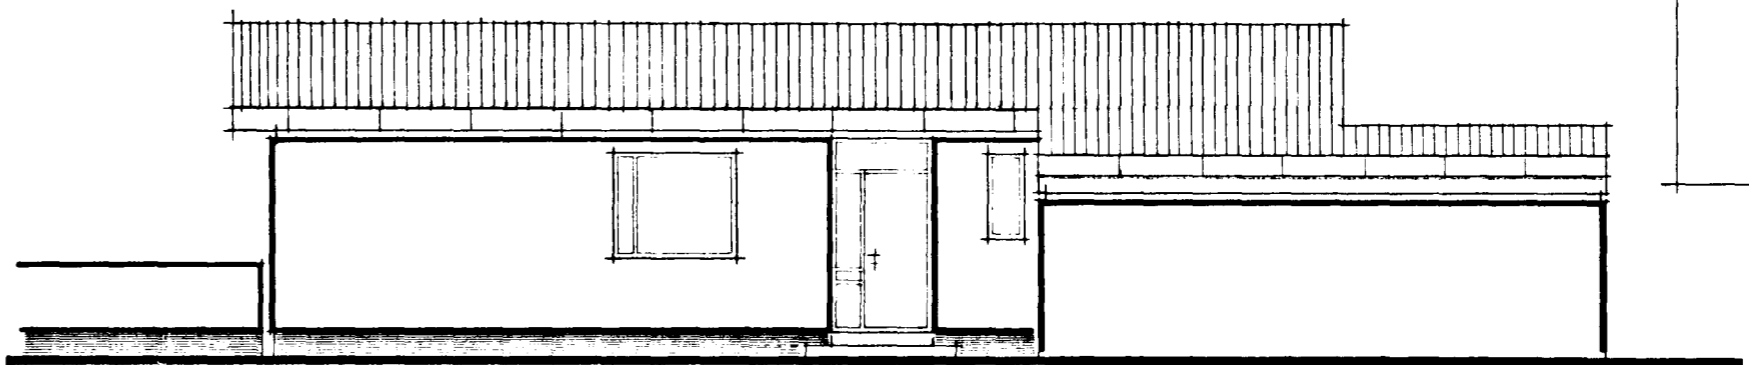


S200-0130-01
02


22.8.84
Breytt áður
í Hagkerfi
Boly.

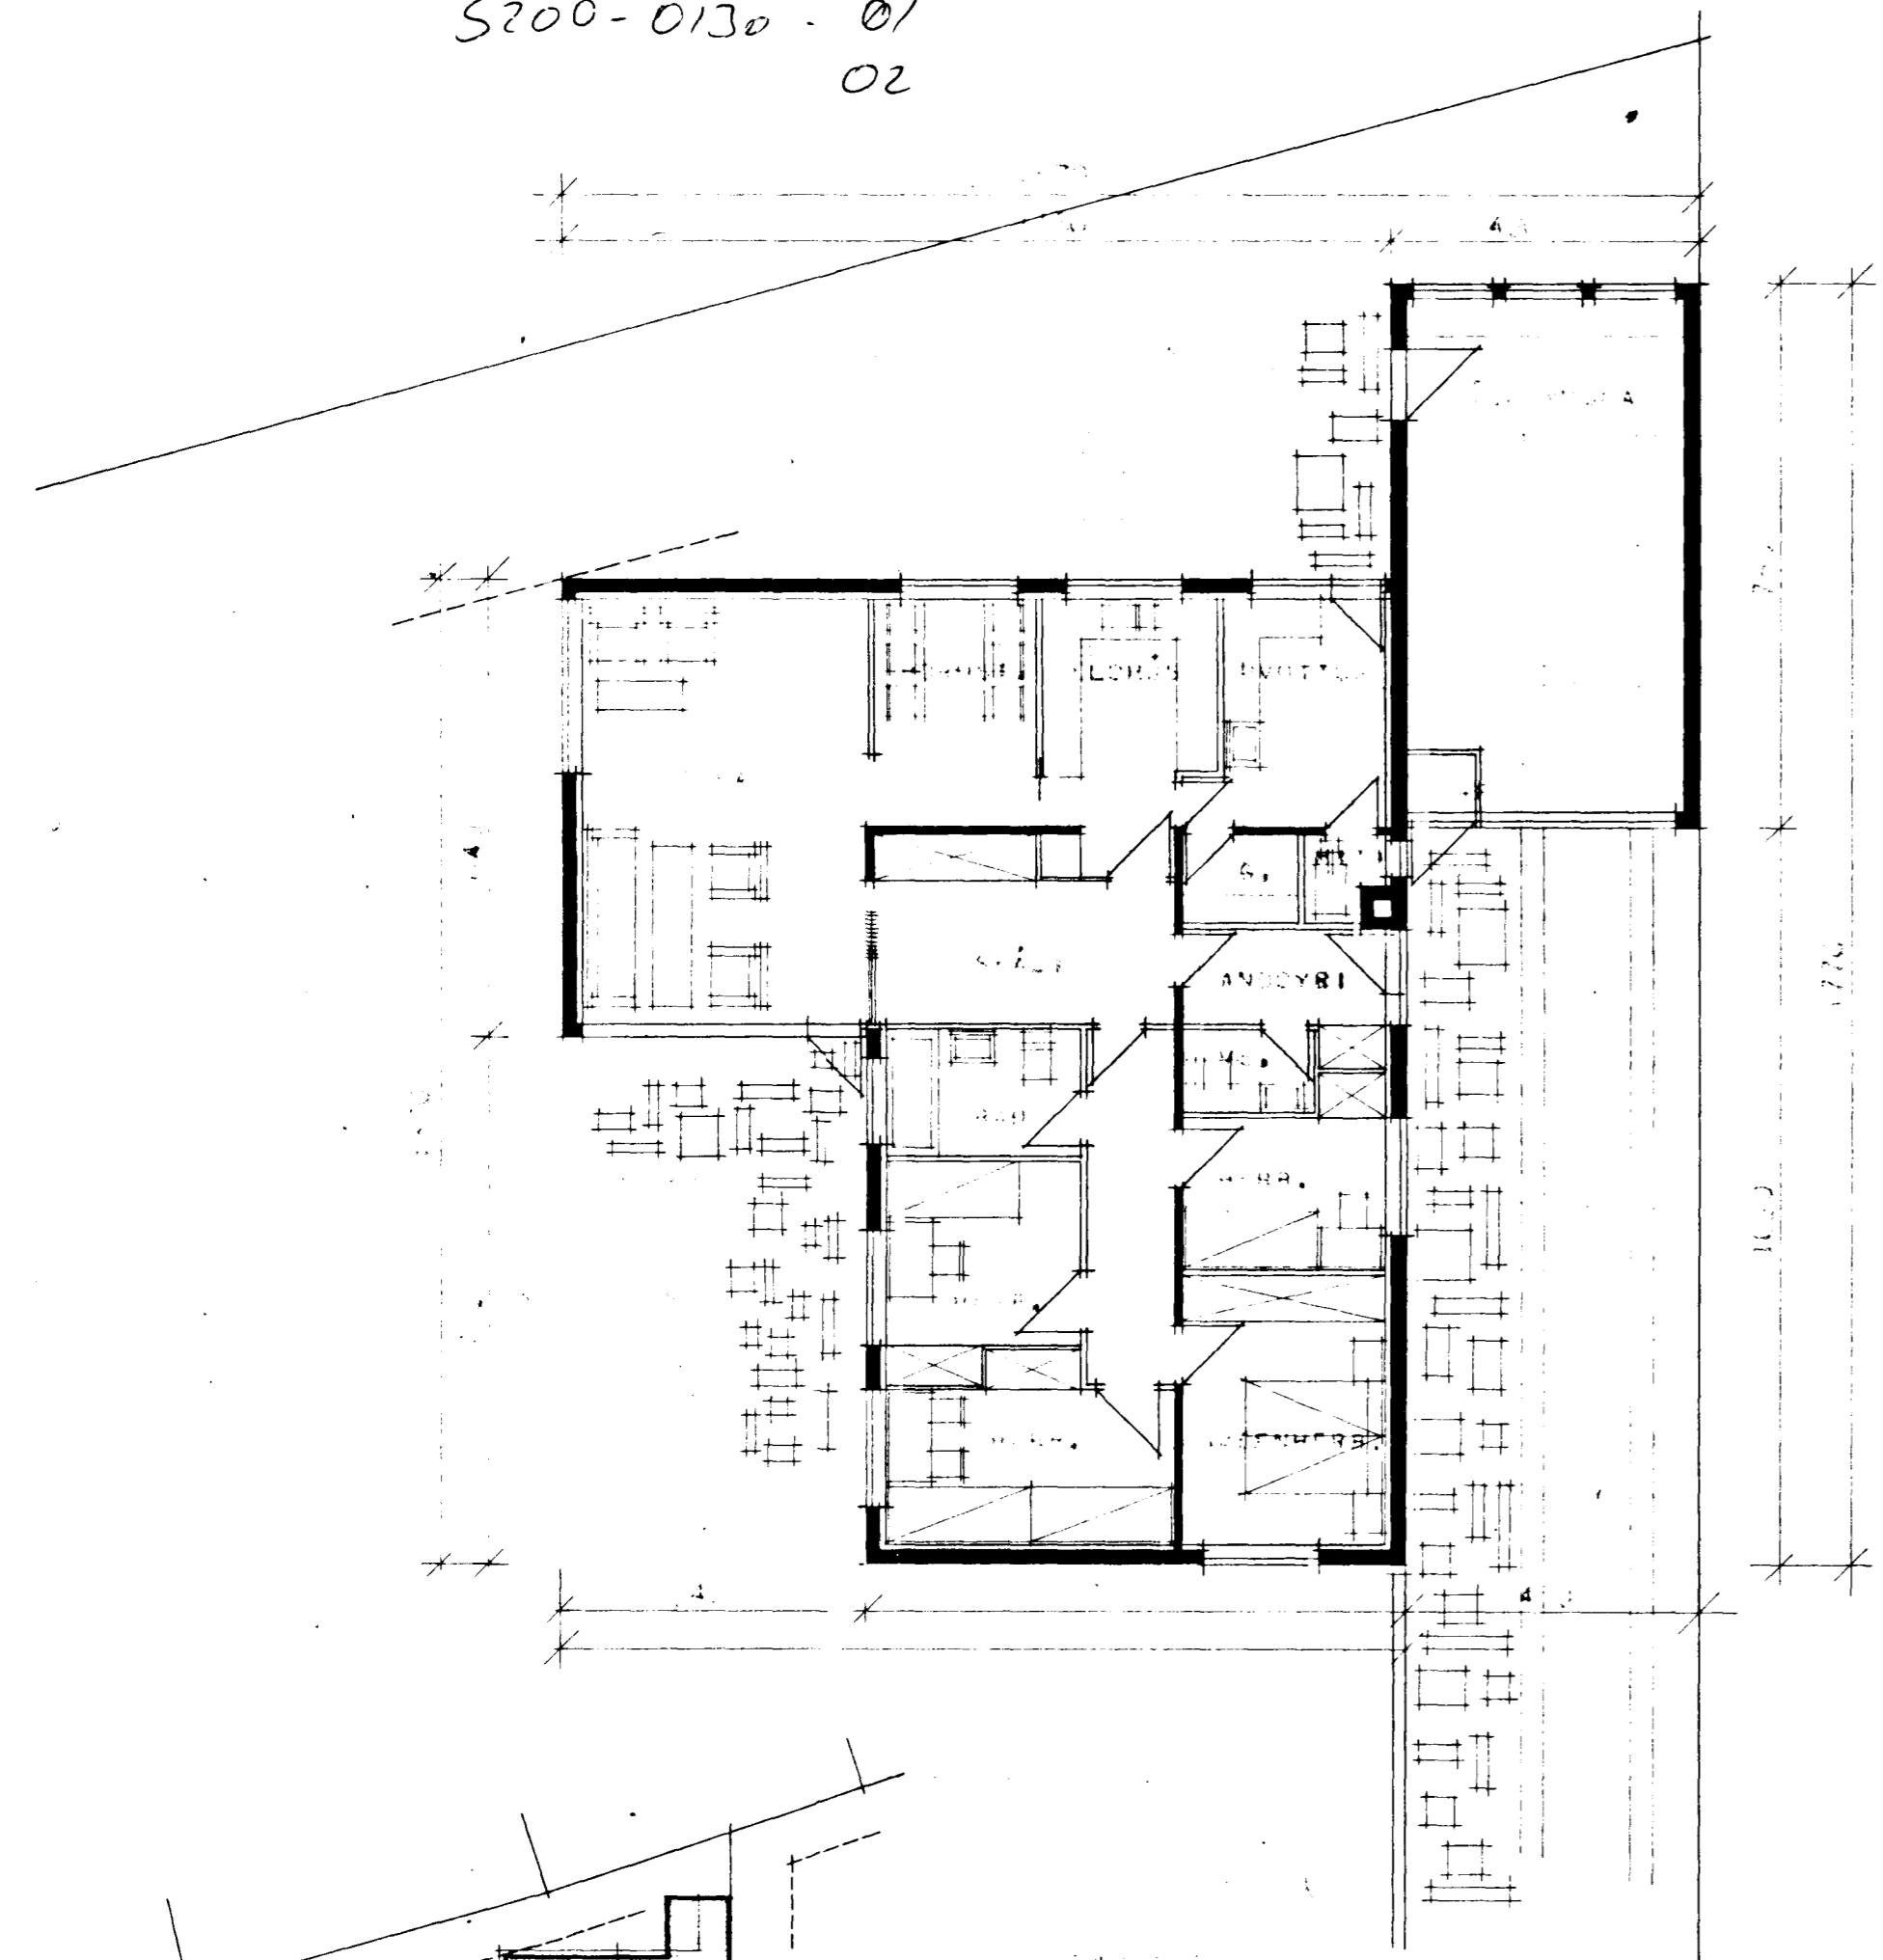


VIRKA SÍTTA

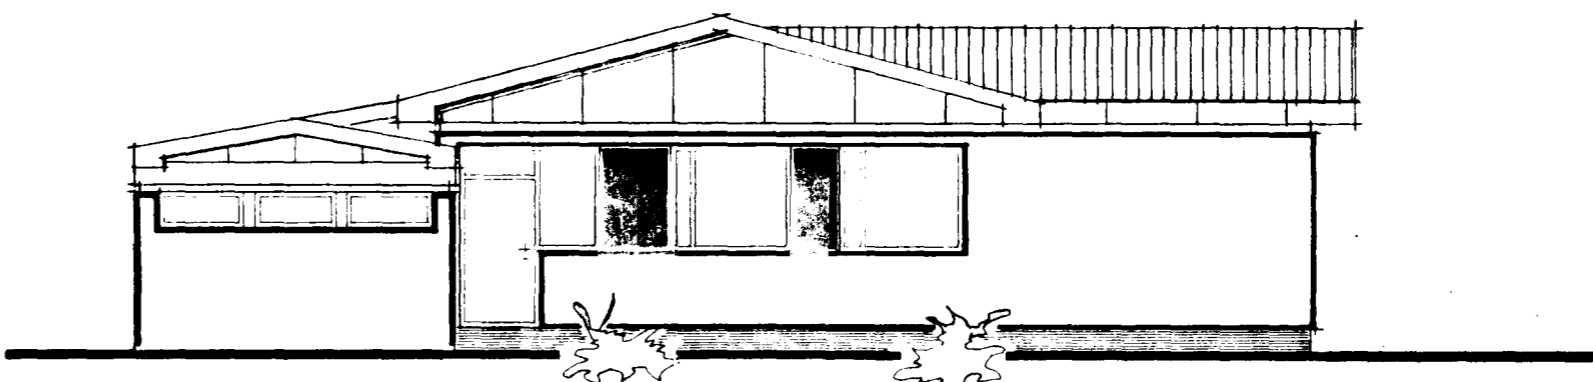

VIÐVANGS SÍTTA

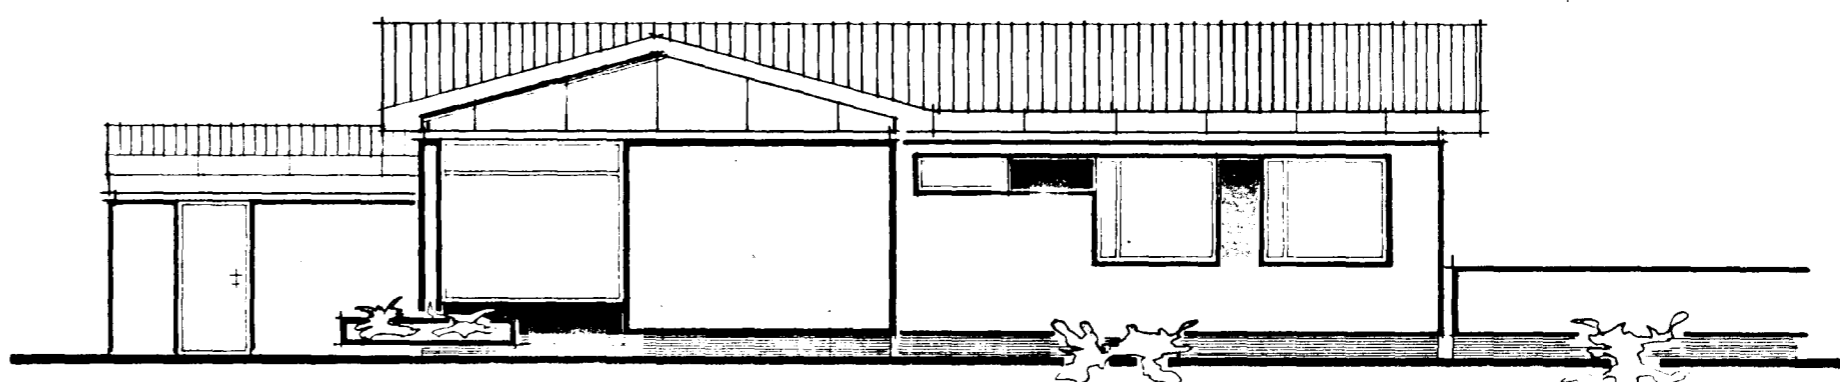

FRAMMEND SÍTTA

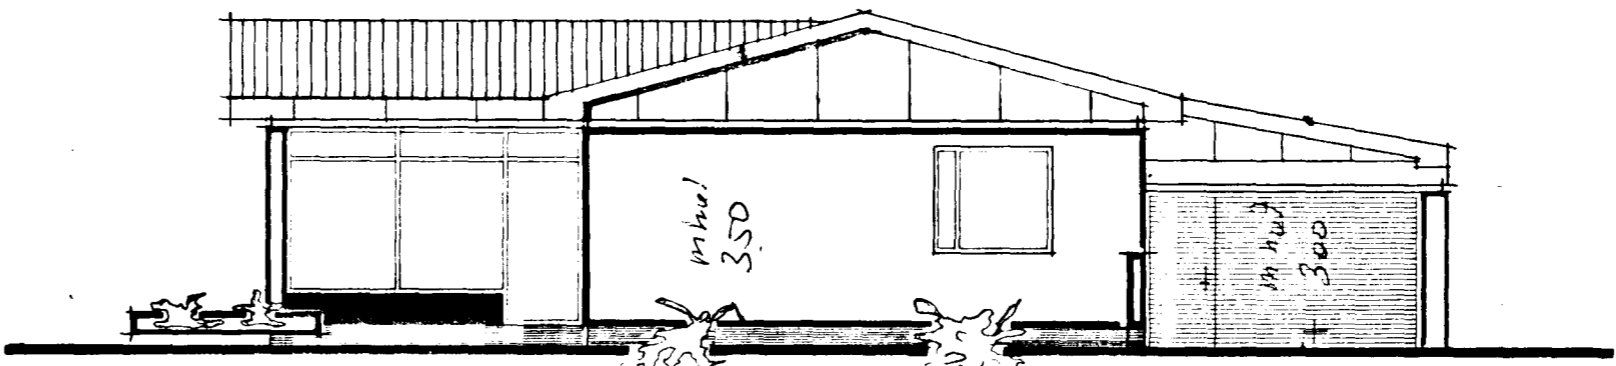



BREYTT Í JÚNÍ 1984 J.F.
BREYTT Í MARZ 1976 J.F. *Jóh.F.*

<p>Bíóann R. Halmarsson V. H. Halmarsson</p>	