



Samþykkt á fundi bygginga-
nefndar þ. 28. 7. 1967


BYGGINGAFULLTRÚINN
Í HAFNARFIRÐI
Sigurður Oddsson

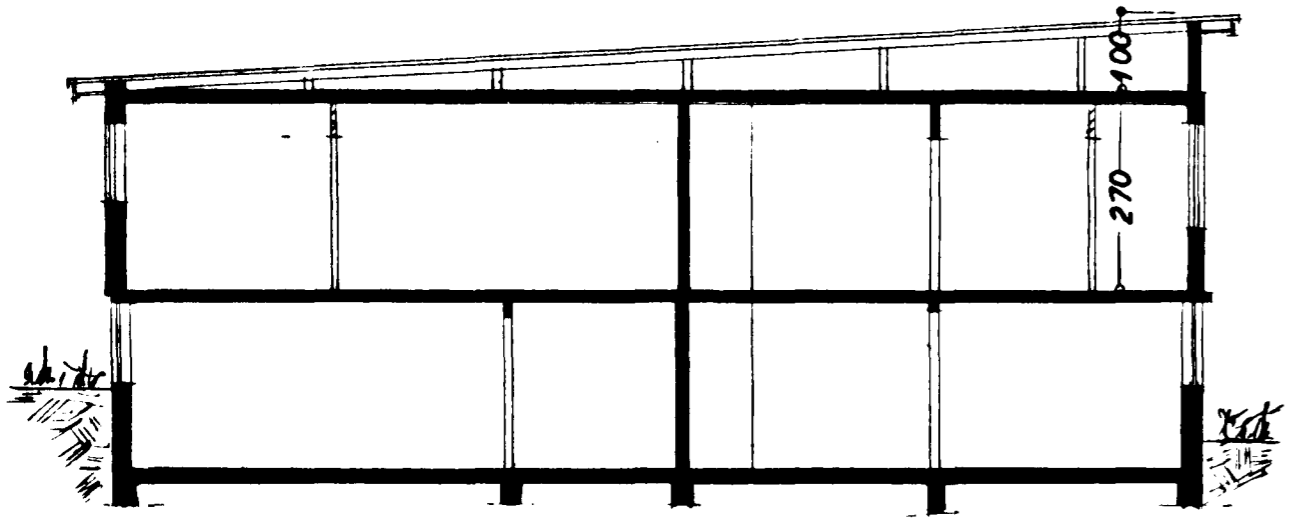


Snið

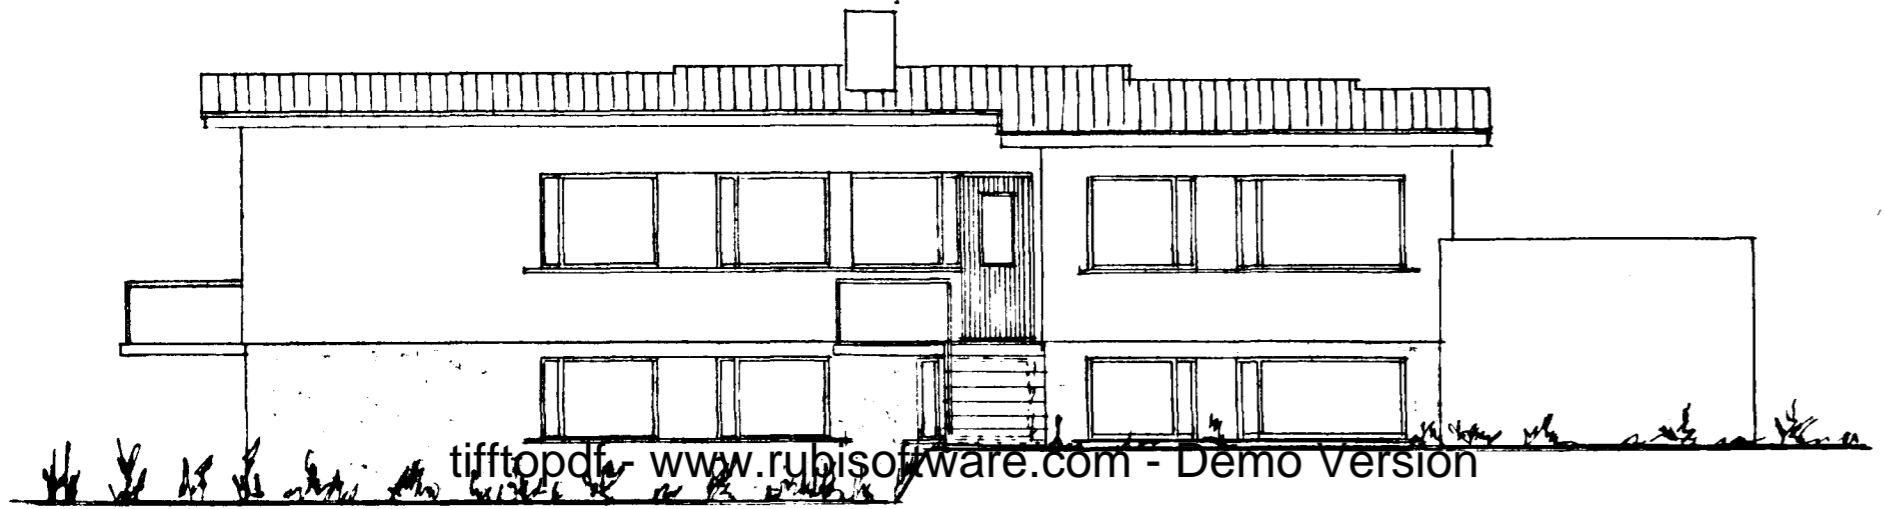


Norðaustur

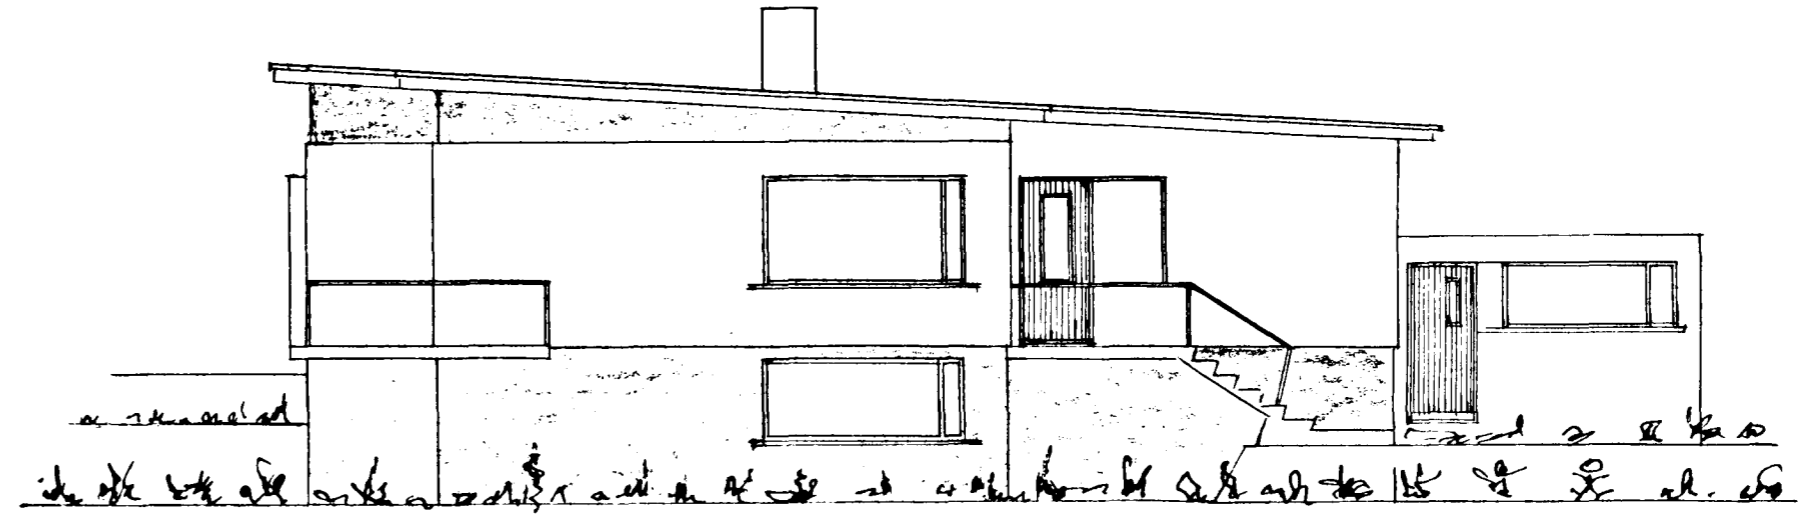

Súðaustur

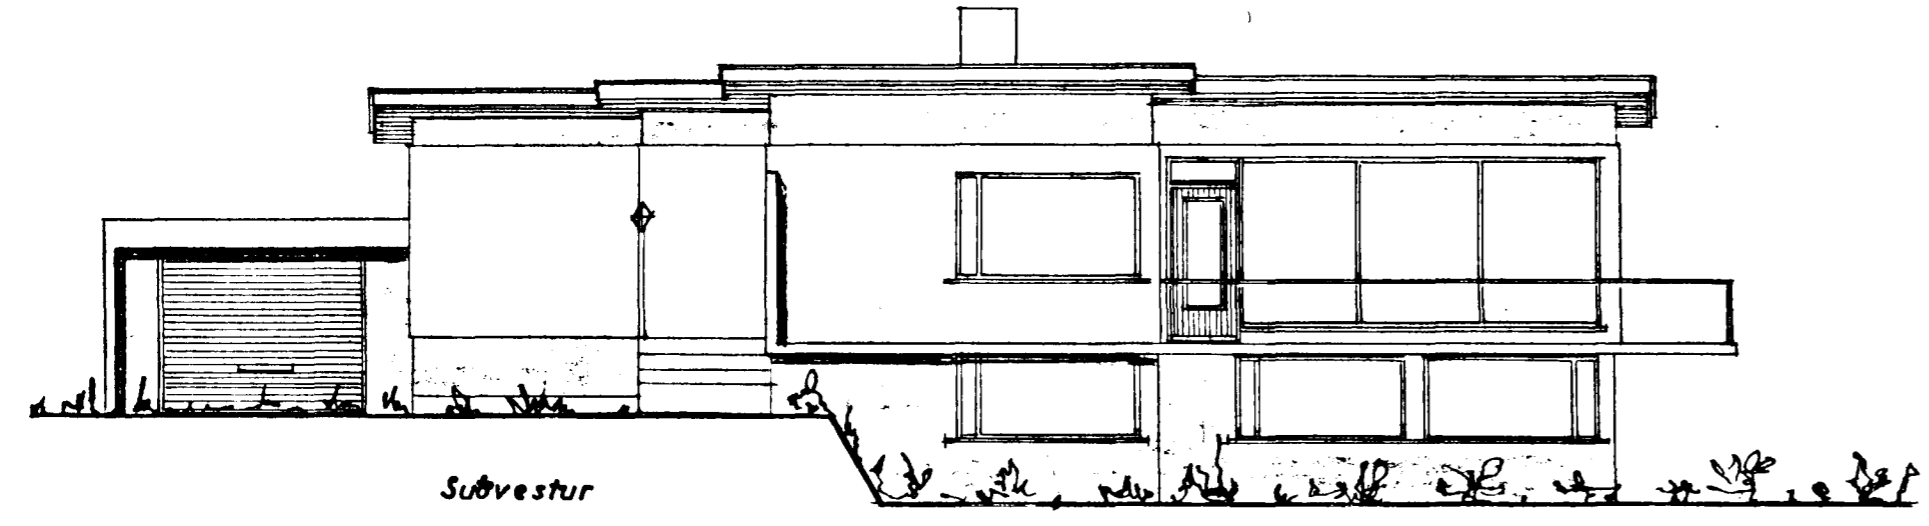

Súðvestur

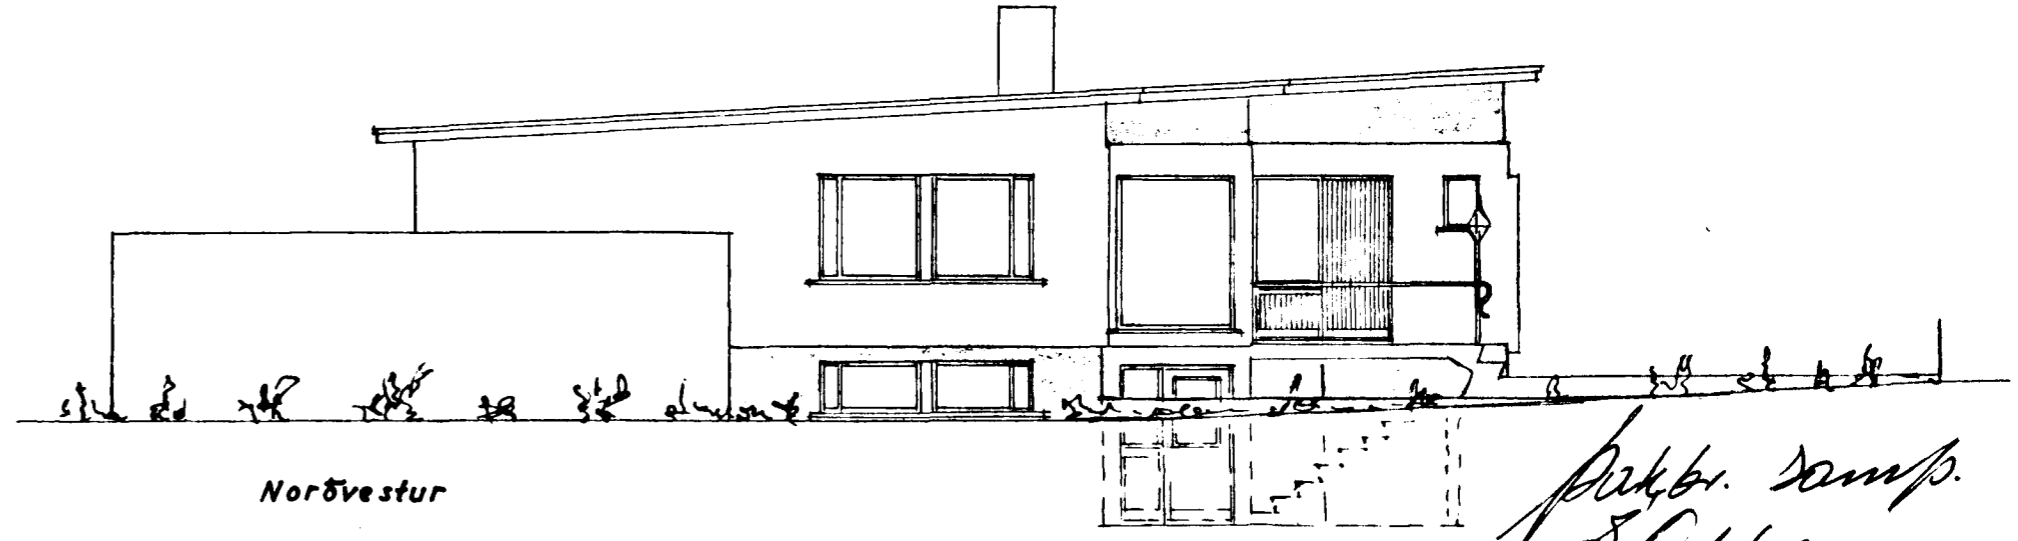

Norðvestur

*Þakki þess
S. Oddsson*

KLETTSHRAUN NR. 17

BREYTING A ÞAKI

0414 }
Snið } 1.100

*Hafnarfirdi 2. mars 1967
S. Sigurðsson*