



Snið

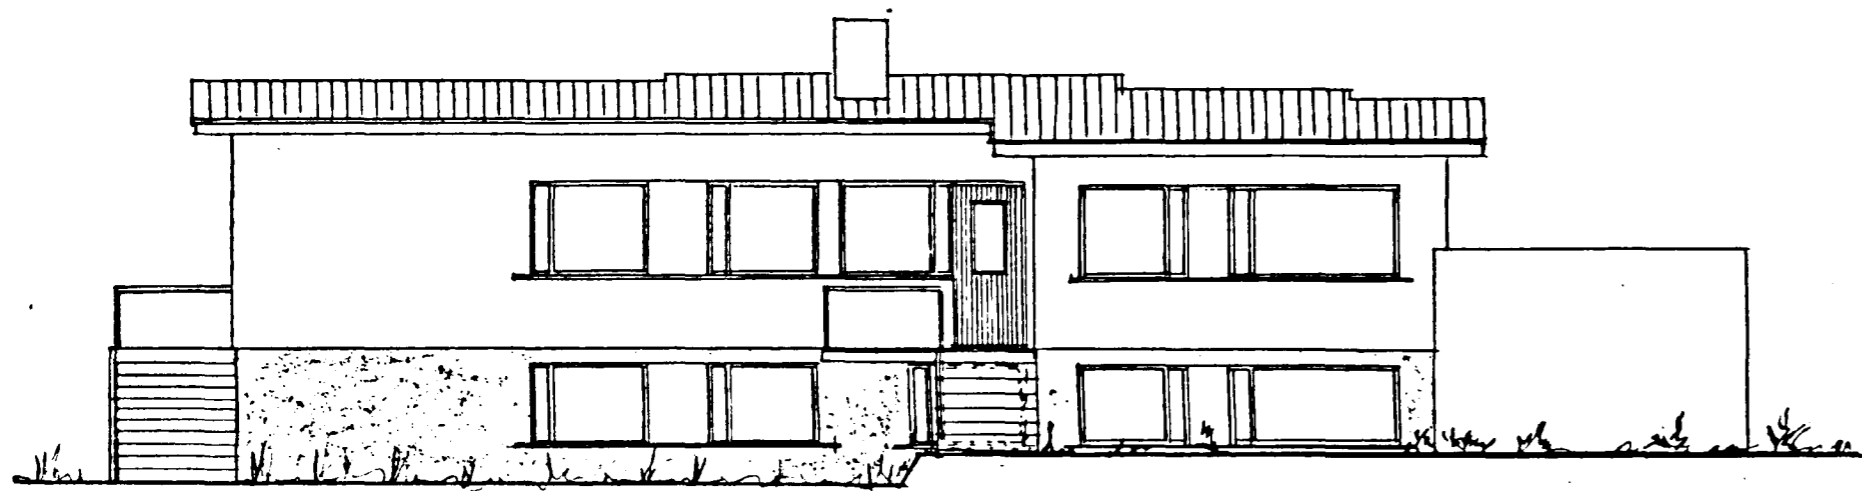


Norðaustur

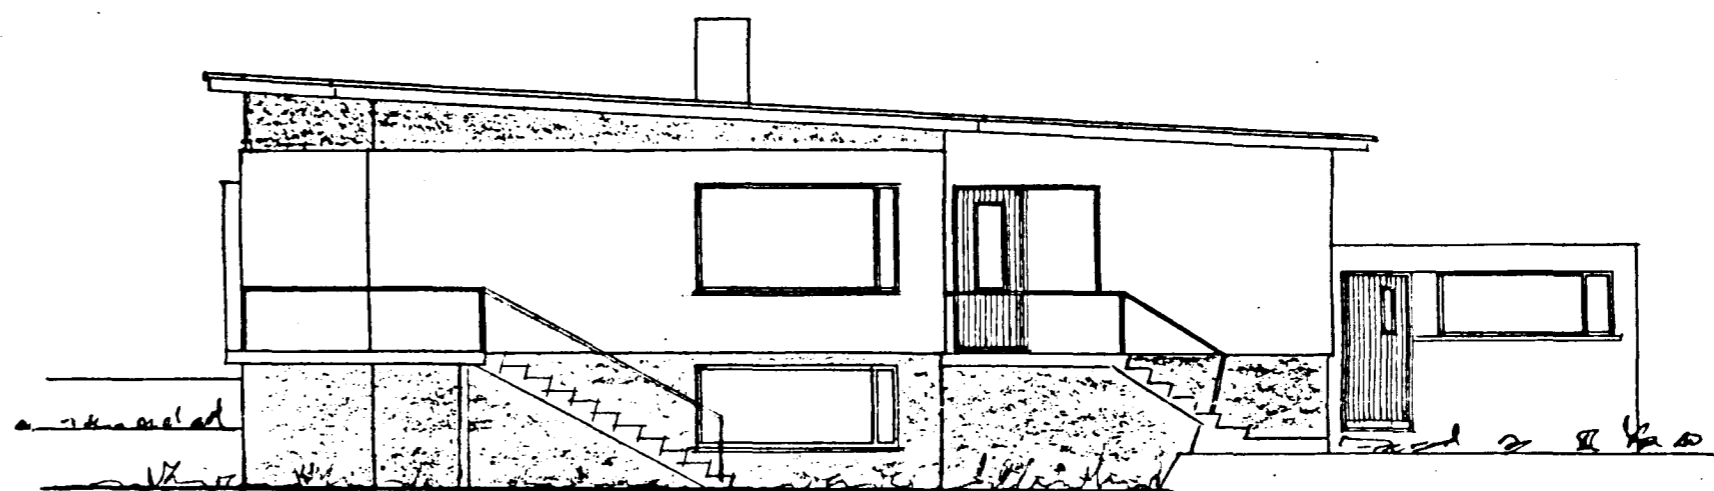


Suðaustur

Á húsvegg komi hjólastólalyfta  
( stigalyfta)

Tröppuhandrið aðlagist svalahandriði  
sem fyrir er.

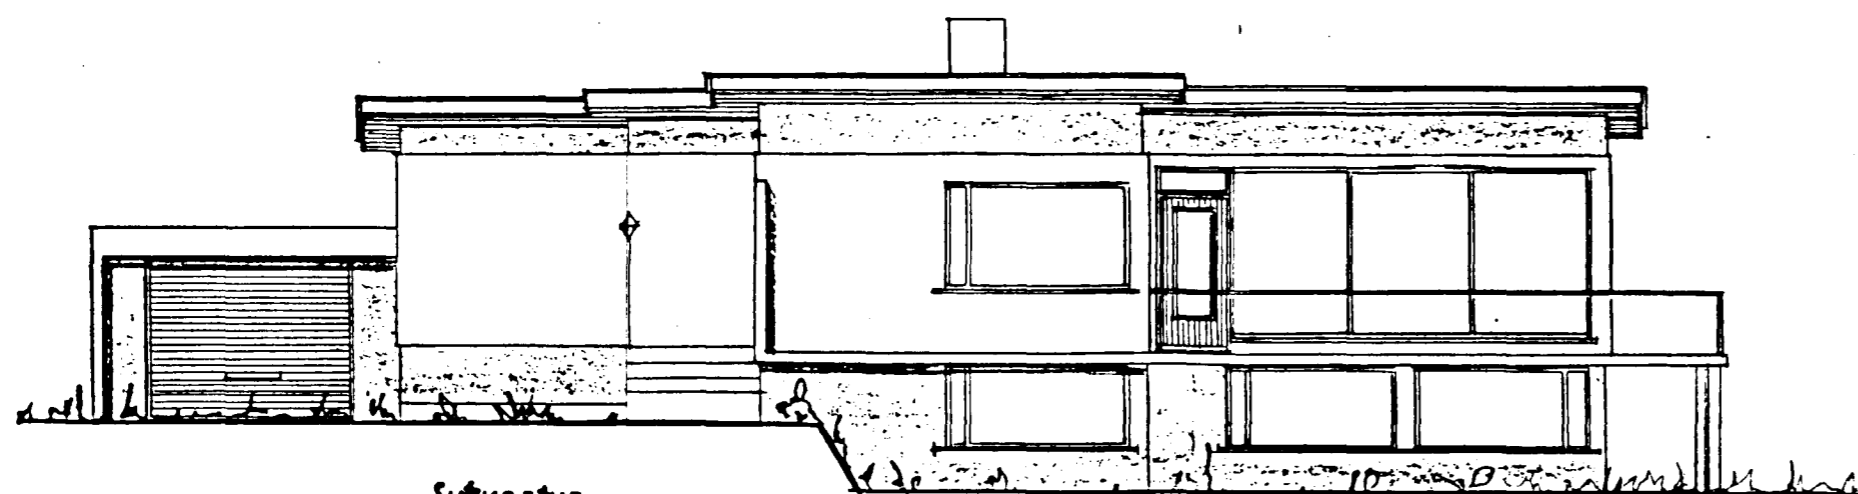

Suðvestur

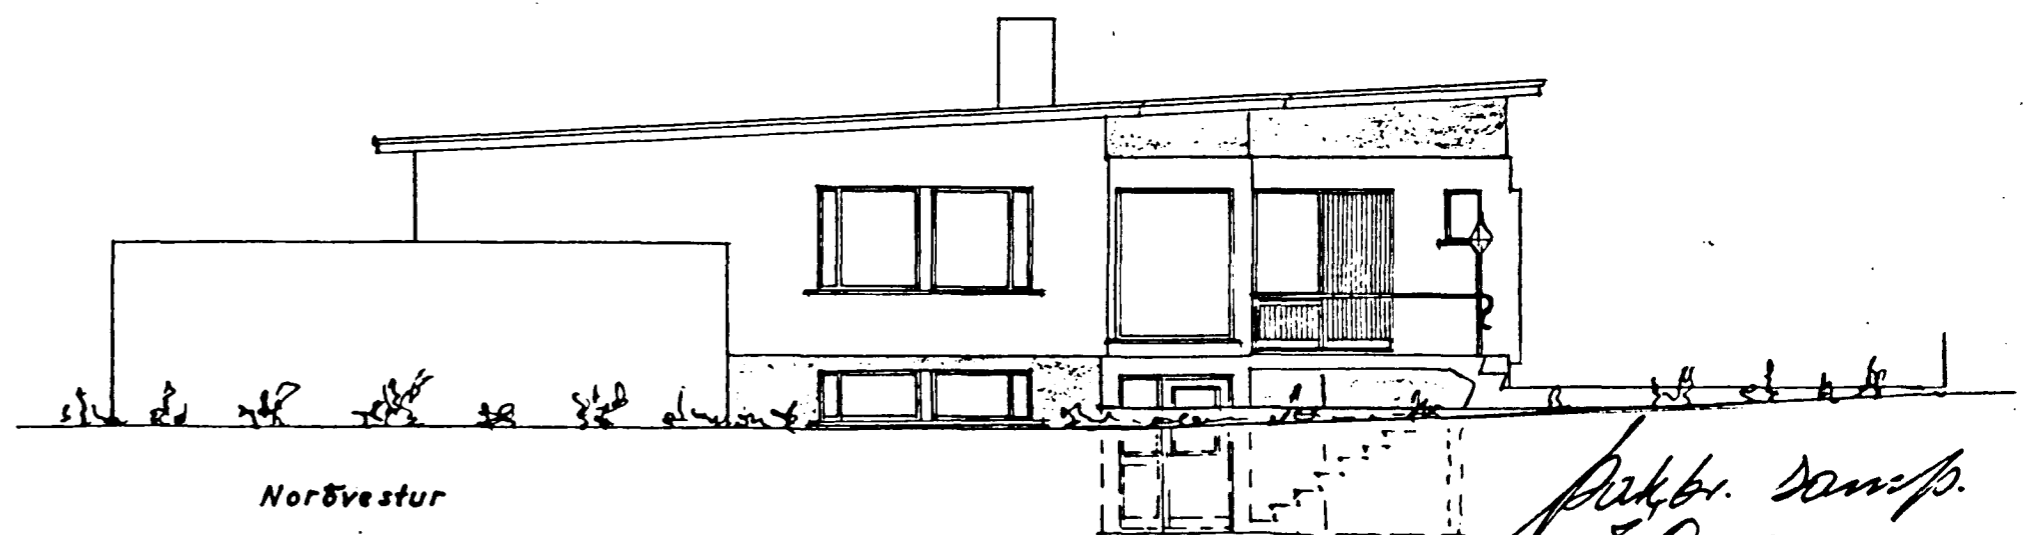

Norðvestur

TEIKNISTOFAN RÖDULL verk 89005

Breytt í maí 1989

Garðtröppur frá svölum

*Magnús Friðriksson*

*Prakki, Demp.  
S. Gunnarsson*

KLETTSHRAUN NR. 17

BREYTING A ÞAKI

Umrit } 1:100  
Snið }

*Hafnarhöfði 2 mars 1967*

*E. Sigurðsson*