


KLETTAHRÁUN 23 HAFNARFIRÐI

Samþykkt á fundi bygginga-  
nefndar þ. 26.10. 1966


BYGGINGAFLYTRÚINN  
HAFNARFIRÐI

BREYTING Á SVÖLOM.


Úr Gildi

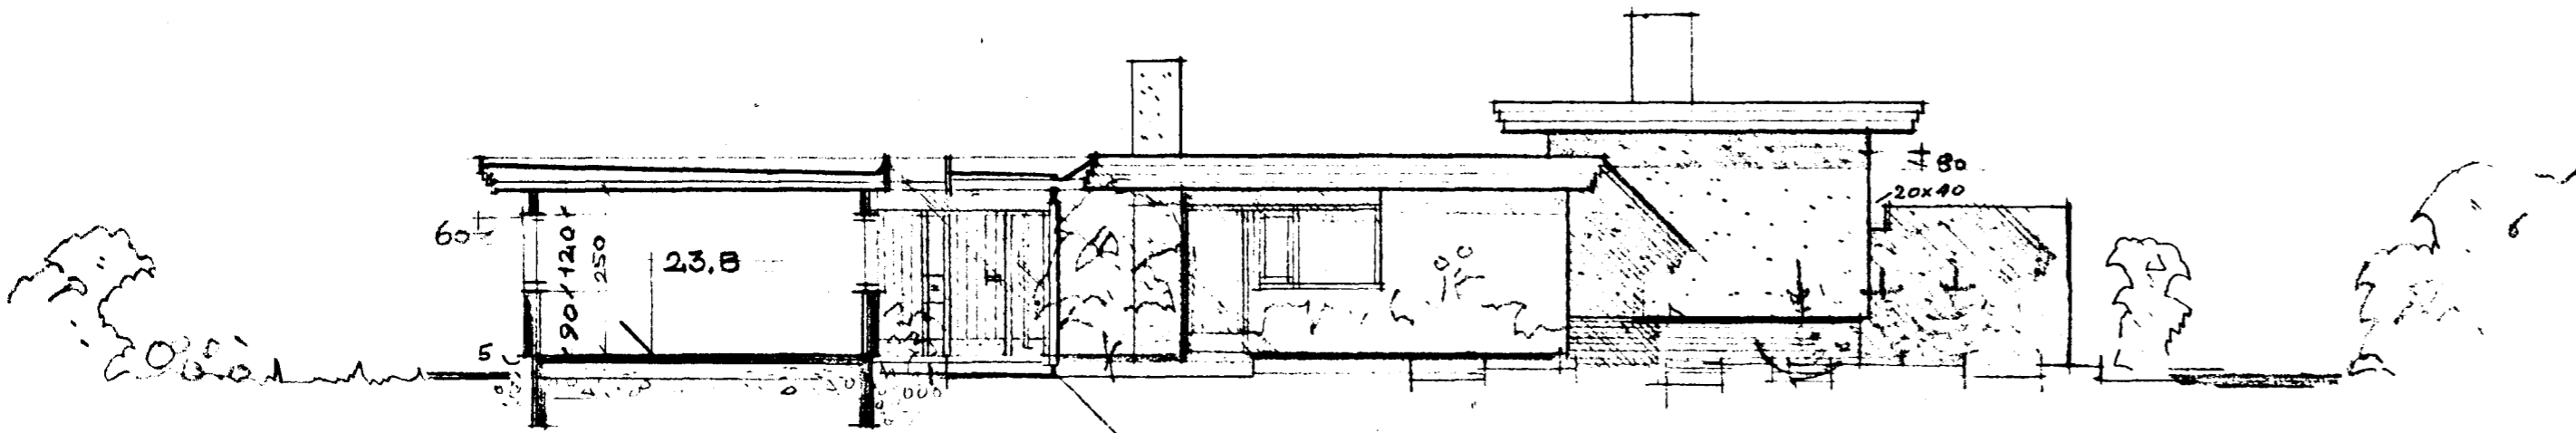


SNID Í SYEFNÁLMU NORÐURHLÍÐ

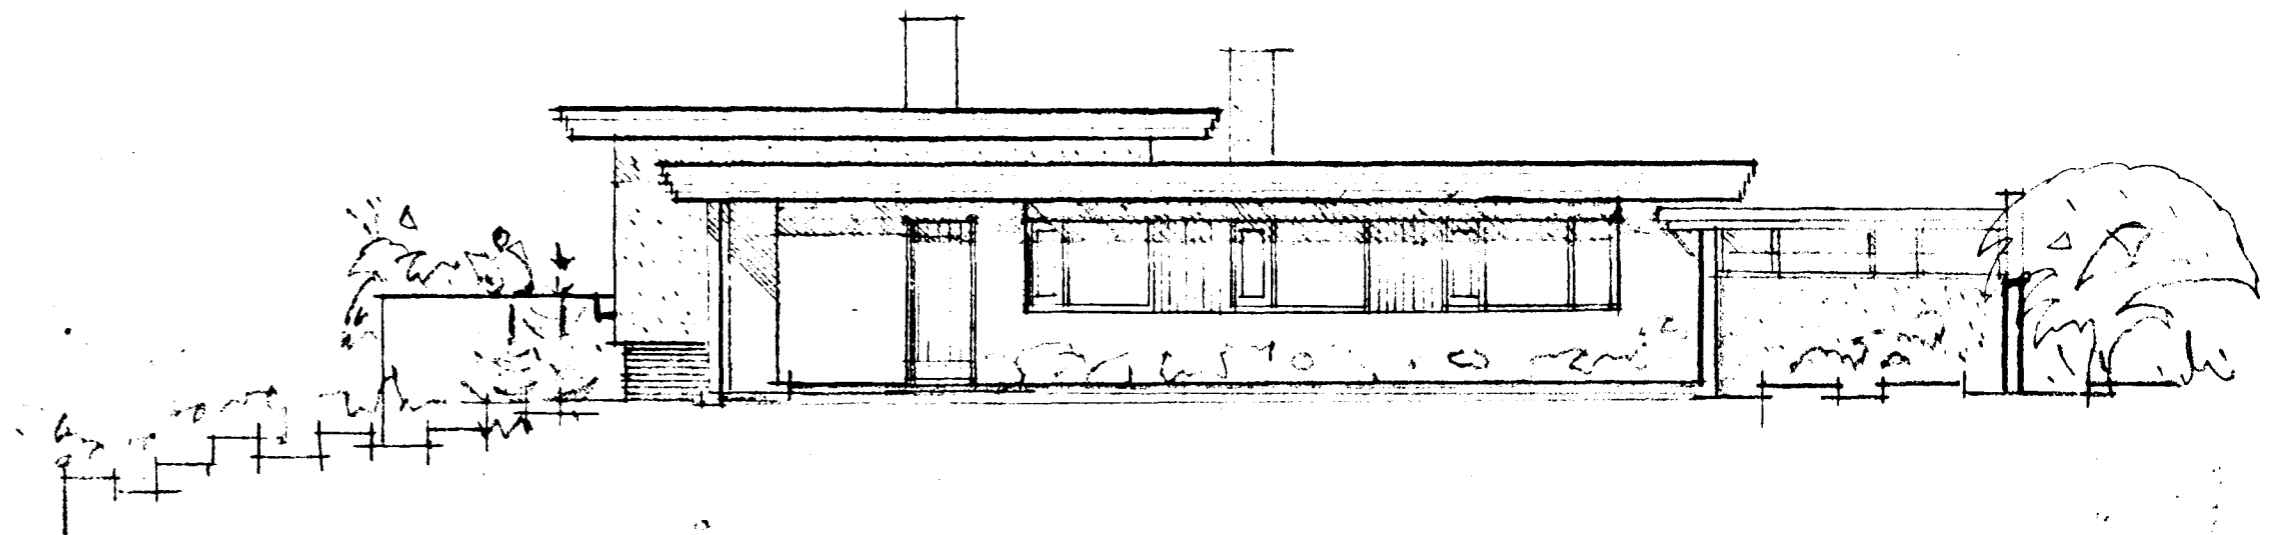

AUSTURHLÍÐ

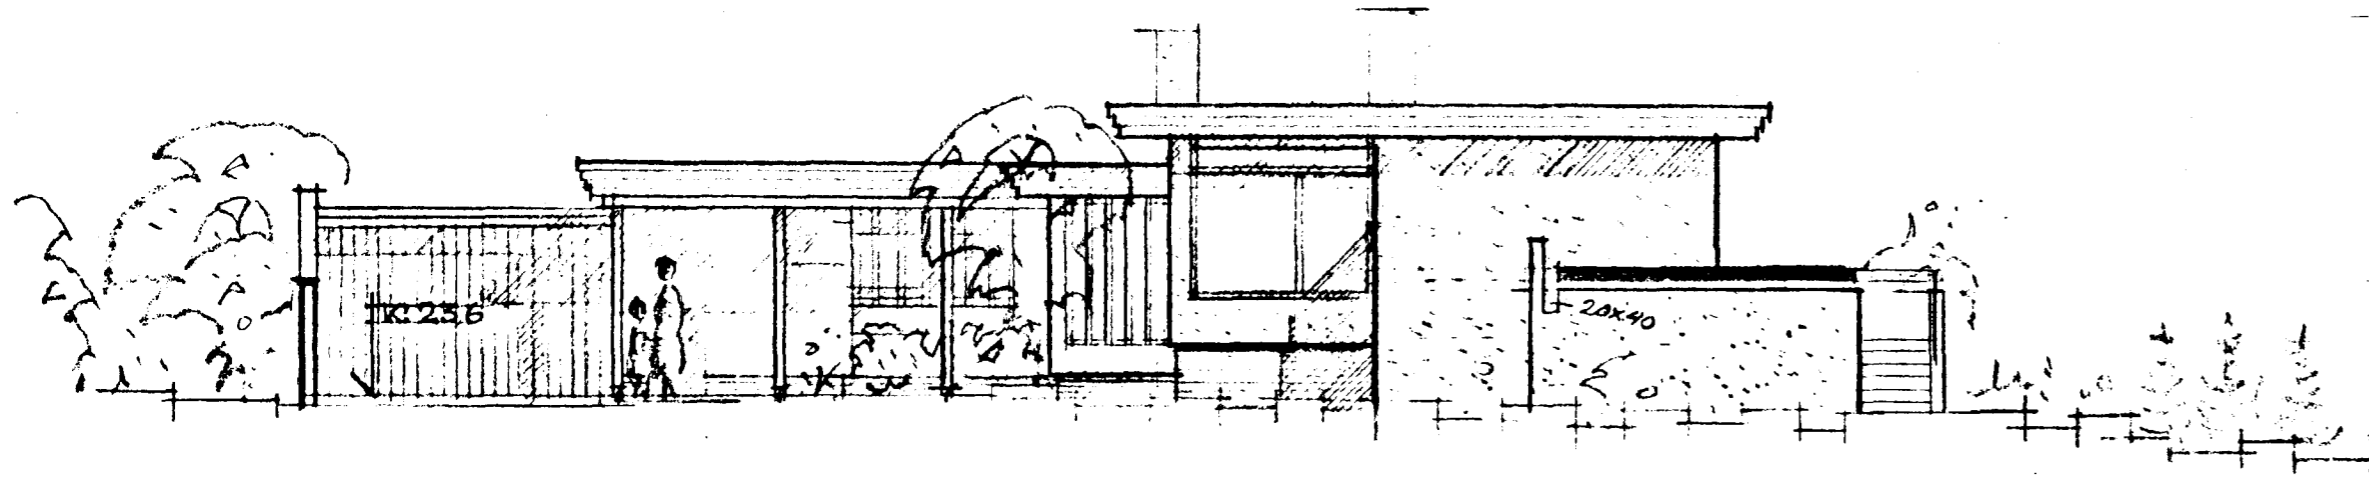

VESTURHLÍÐ

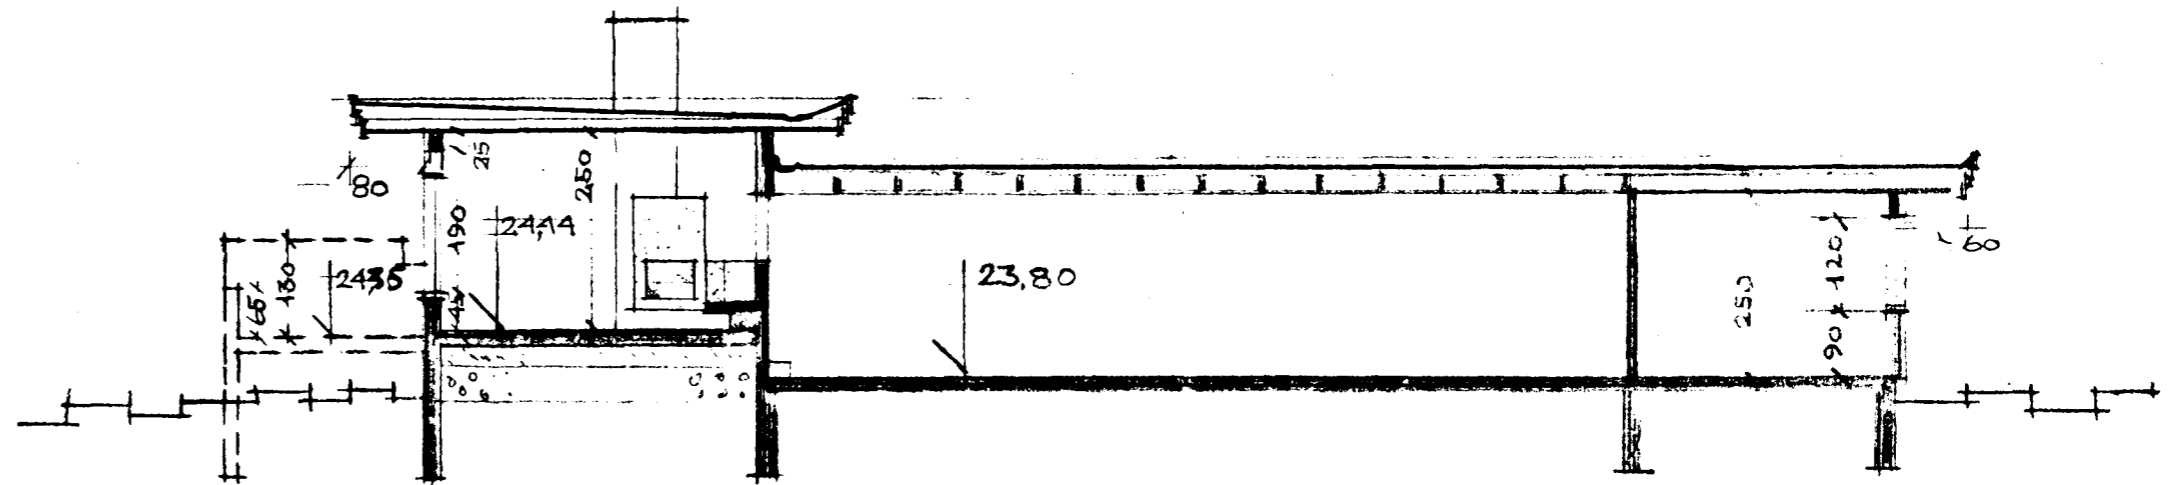

LENGDARSNID

KLETTAHRÁUN 23 HAFNARFIRÐI  
ÚTLIT OG SNID 18100  
10-7-65 BLAÐ 2 AF 21  
DORVALDUR D. JONVALDURSSON ARCHITECT.  
DUNHAGA 19 1067P. Þjórtólun, þ. 1067P.