


Klettskraun nr. 2 Hafnarfirði m. 1:100


Samþykkt á fundi bygginga-
nefndar þ. 2 / 10 / 68

BYGGINGAFULLTRÚINN
| HAFNARFIRÐI


E. Jónsson

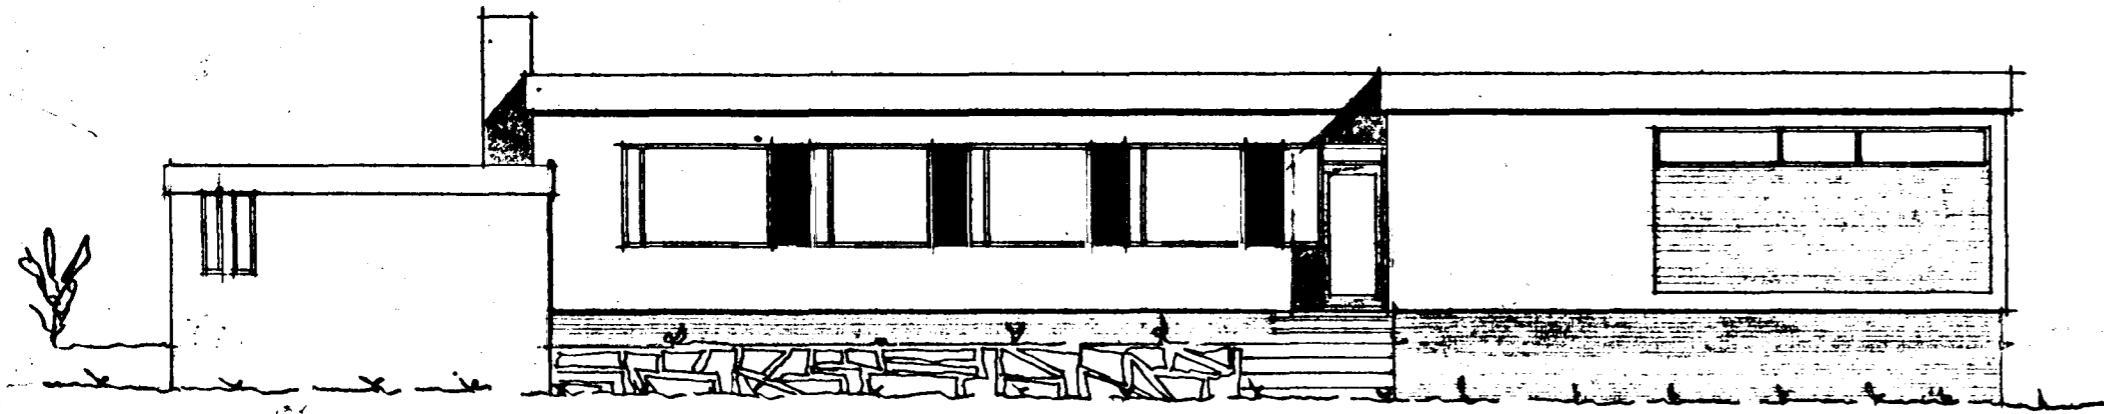


Suð-vestur

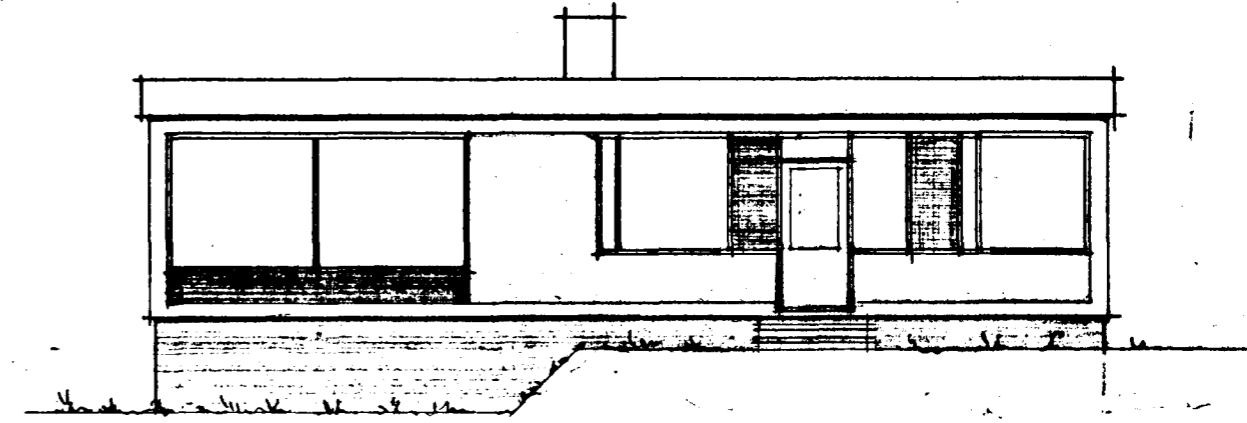

Suð-austur

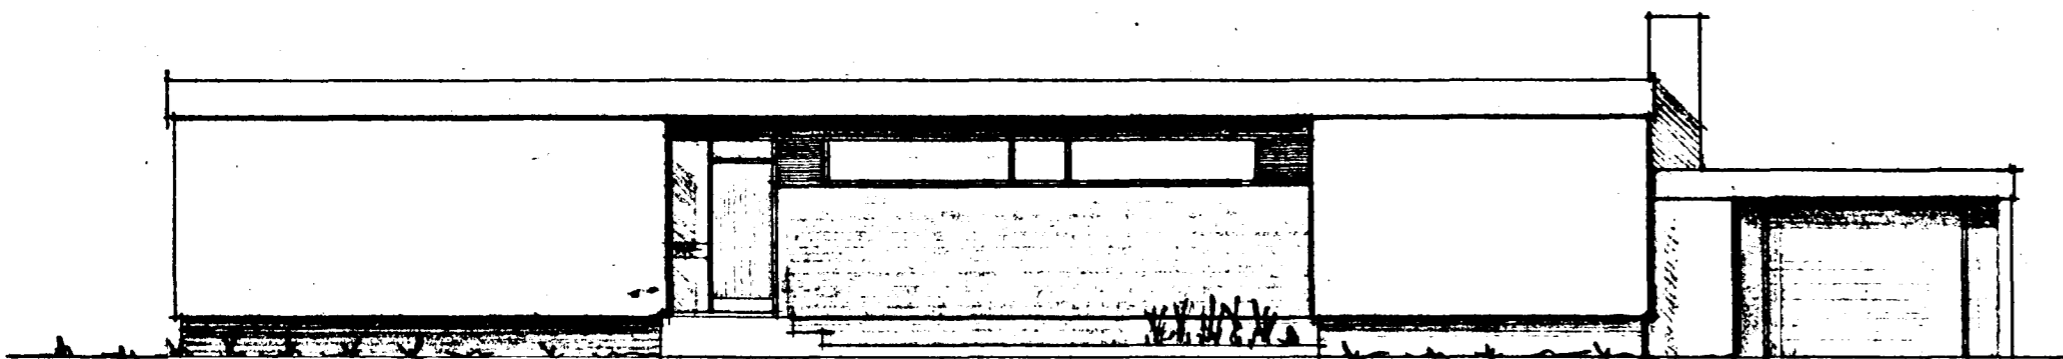

Norð-austur

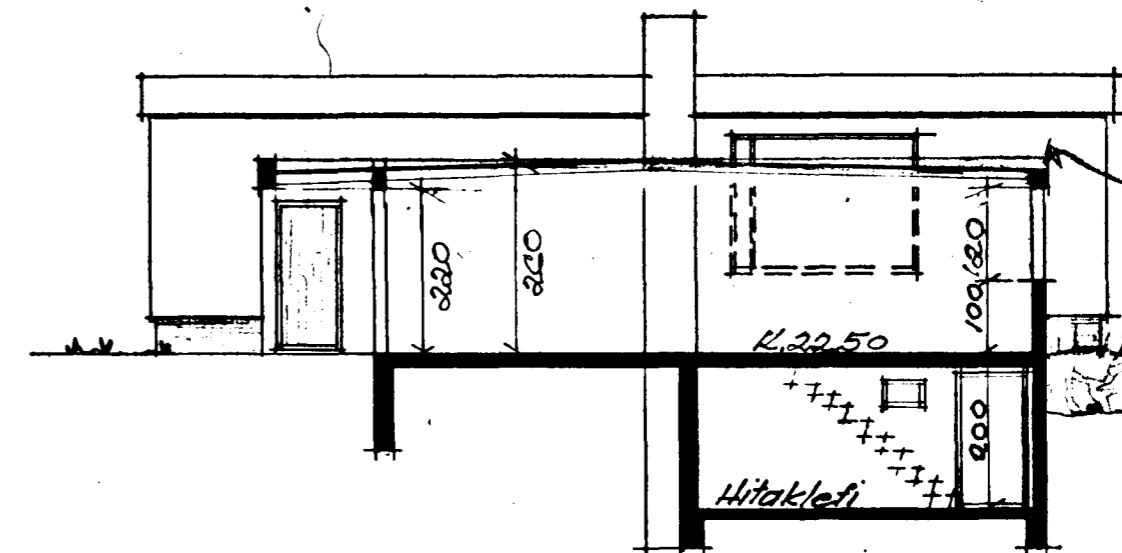

Norð-vestur

Frjálslyst eldvannarvegg
Hafnarfirði á loftsmörkum
vandi í samræmi við
brunnamella samþykkt

Breytt í okt. 1968
Reykjavík í ágúst 1965
Eðvarð Guðmundsson
Pálme Friðriksson