STÆRÐ HÚSS
BRÚTTO : 141.8 m²
NETTO : 125.0 m²

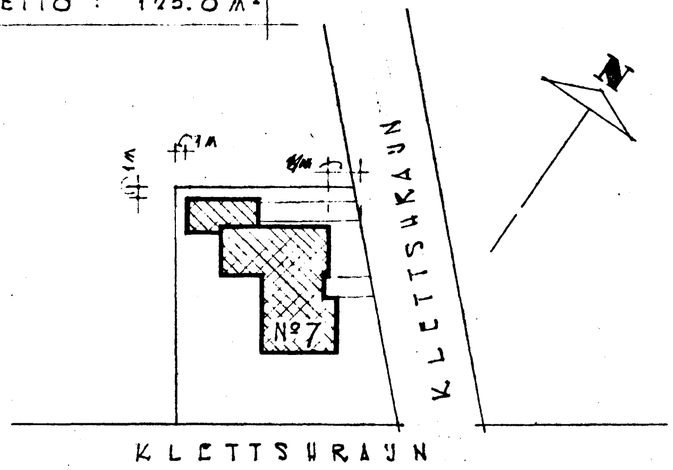

AFSTÖÐUMYND
M = 1:500

Samþykkt á fundi byggingarnefndar þ. 19/5 1965
BYGGINGAFULLTRÚINN
Í HAFNARFIRÐI
Sigurður Óskarsson

HÚSASMÍÐAMEISTARI

MÚRARAMEISTARI

PÍPULAGNINGAMEISTARI

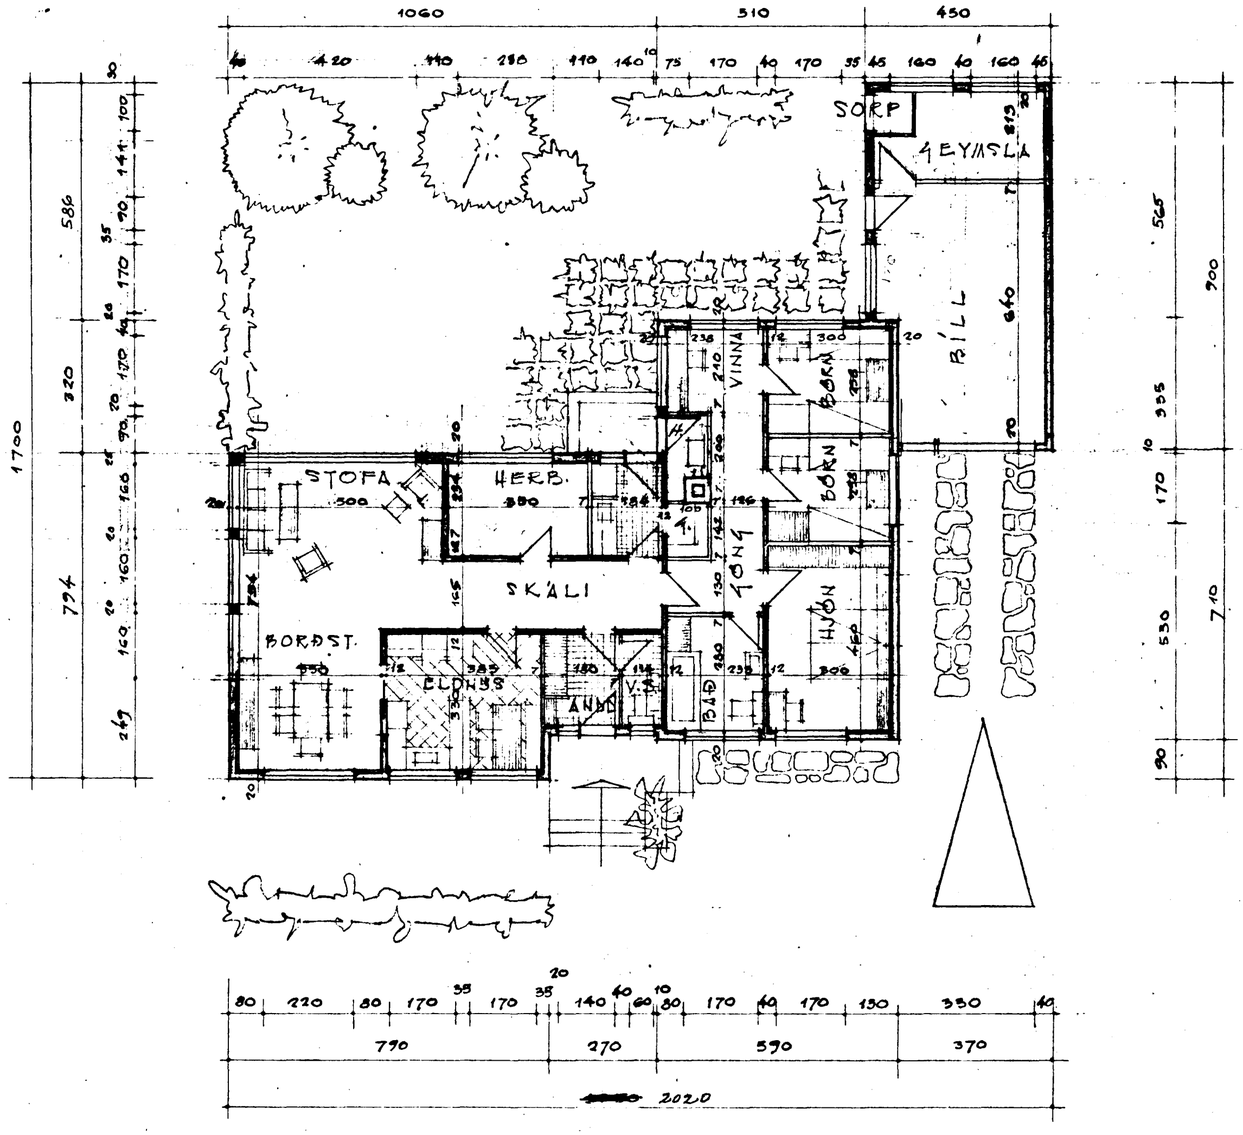

GRUNNMYND
M = 1:100

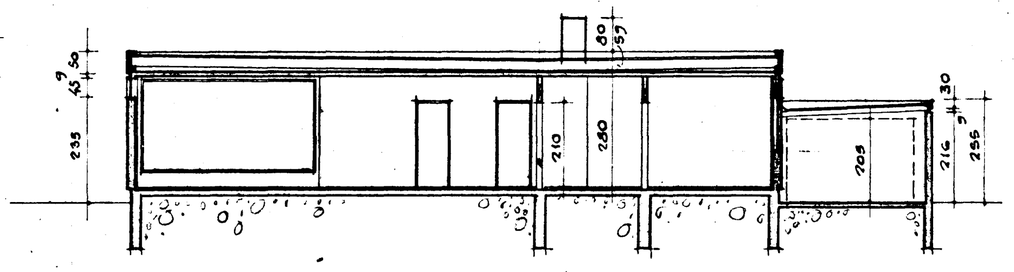

SNEIÐING
M = 1:100

KLETTSHRAUN Nº 7, HAFNARF
AFSTÖÐUMYND, GRUNNMYND, SNEIÐING,

HAFNARFIRÐI Í MAÍ 1965,
GUÐMUNDUR ÓSKARSSON M.A.I.
RÚNAR GUÐMUNDSSON.

BREYTT Í JÚLÍ '65