Samþykkt á fundi byggingar-
nefndar þ. 26/4 1990
BYGGINGAFULLTRÚINN
Í HAFNARFIRÐI

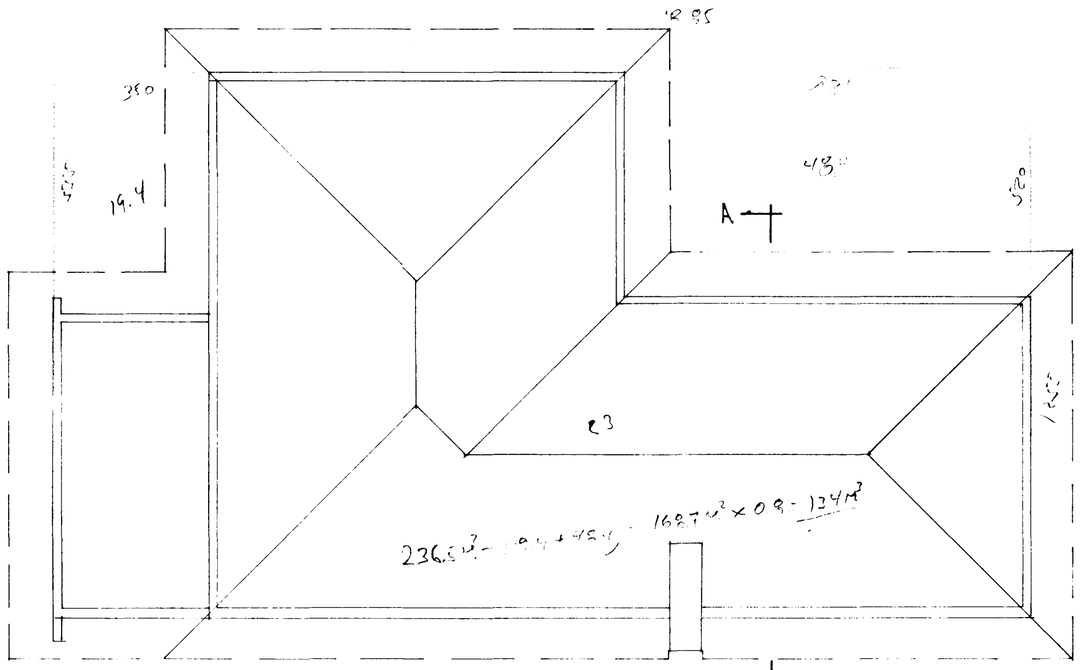

GRUNNMYND HAKS 1:100

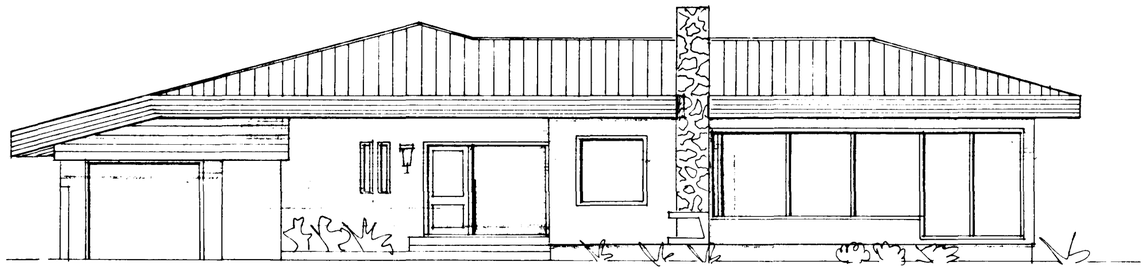

SUÐ - VESTUR

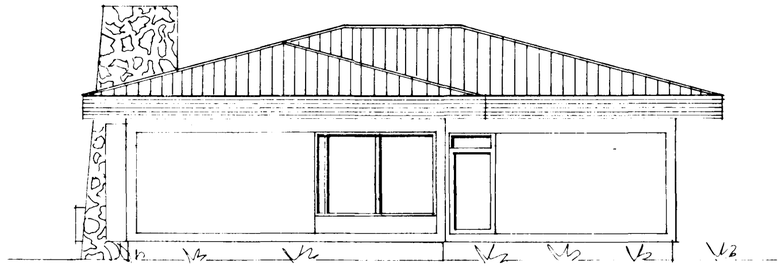

SUÐ - AUSTUR

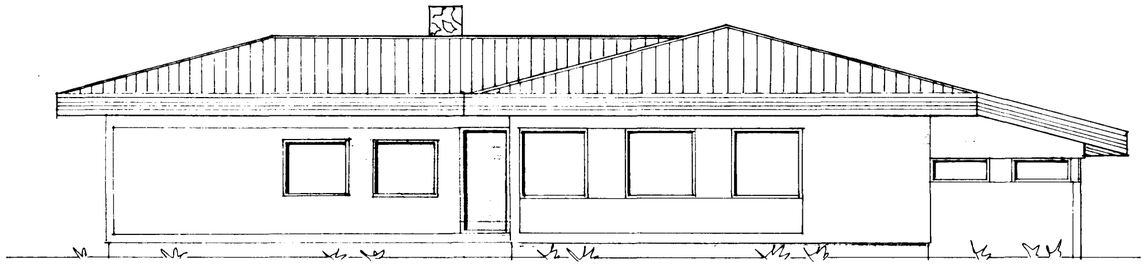

NORÐ - AUSTUR

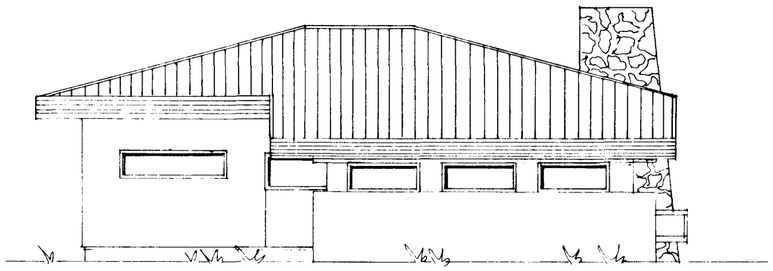

NORÐ - VESTUR

BR.NR.	DAGS	EÐLI BREYTINGAR	SIGN.

KLETTAHRAUN 9 HAFNARFIRÐI

BREYTINGAR Á HAKI OG GLUGGUM.

MÆLIKV. 1:100

DAGS. APR. '90
HANNAÐ GÞ.
TEIKNAÐ 30.
VERK NR. 9011

SIGURÐUR ÞORLEIFSSON TÆKNIFRÆÐINGUR F.T.F.I.

STRANDGÖTU 11 HAFNARFIRÐI SÍMI 54751

BLAÐ NR. 0-01