

SNID A-A M.1:100

SKRIFTINGAR:
HÓSTIÐ ER STADSTEYPT A HEFÐRUNDIN LATI MEÐ STÁLKLÉDDU DAKT.
KÖNNUNARTÍÐLUR F INSTAKRA BYGGINGAHLUTA SEU Í SAMBARI VÍÐ 191.66.
L.R. = LOFTRÁSTING.

KLUKKUBERG NR. 12.


STÆRDIR:
FLATARMÁL 1. HÆÐAR ER 117.2 M² BR.
FLATARMÁL 2. HÆÐAR ER 118.7 M² BR. ÞAR AF BÍLGEYMSLA 25.7 M² BR.
SAMTALS: 235.9 M² BR.

RÖMMAL HÓSS ER 772.0 M³ BR.
FLATARMÁL LÖÐAR ER 516.1 M² BR.

KLUKKUBERG NR. 14.

STÆRDIR:
FLATARMÁL 1. HÆÐAR ER 91.5 M² BR.
FLATARMÁL 2. HÆÐAR ER 118.7 M² BR. ÞAR AF BÍLGEYMSLA 25.7 M² BR.
SAMTALS: 210.2 M² BR.

RÖMMAL HÓSS ER 704.0 M³ BR.
FLATARMÁL LÖÐAR ER 564.7 M² BR.

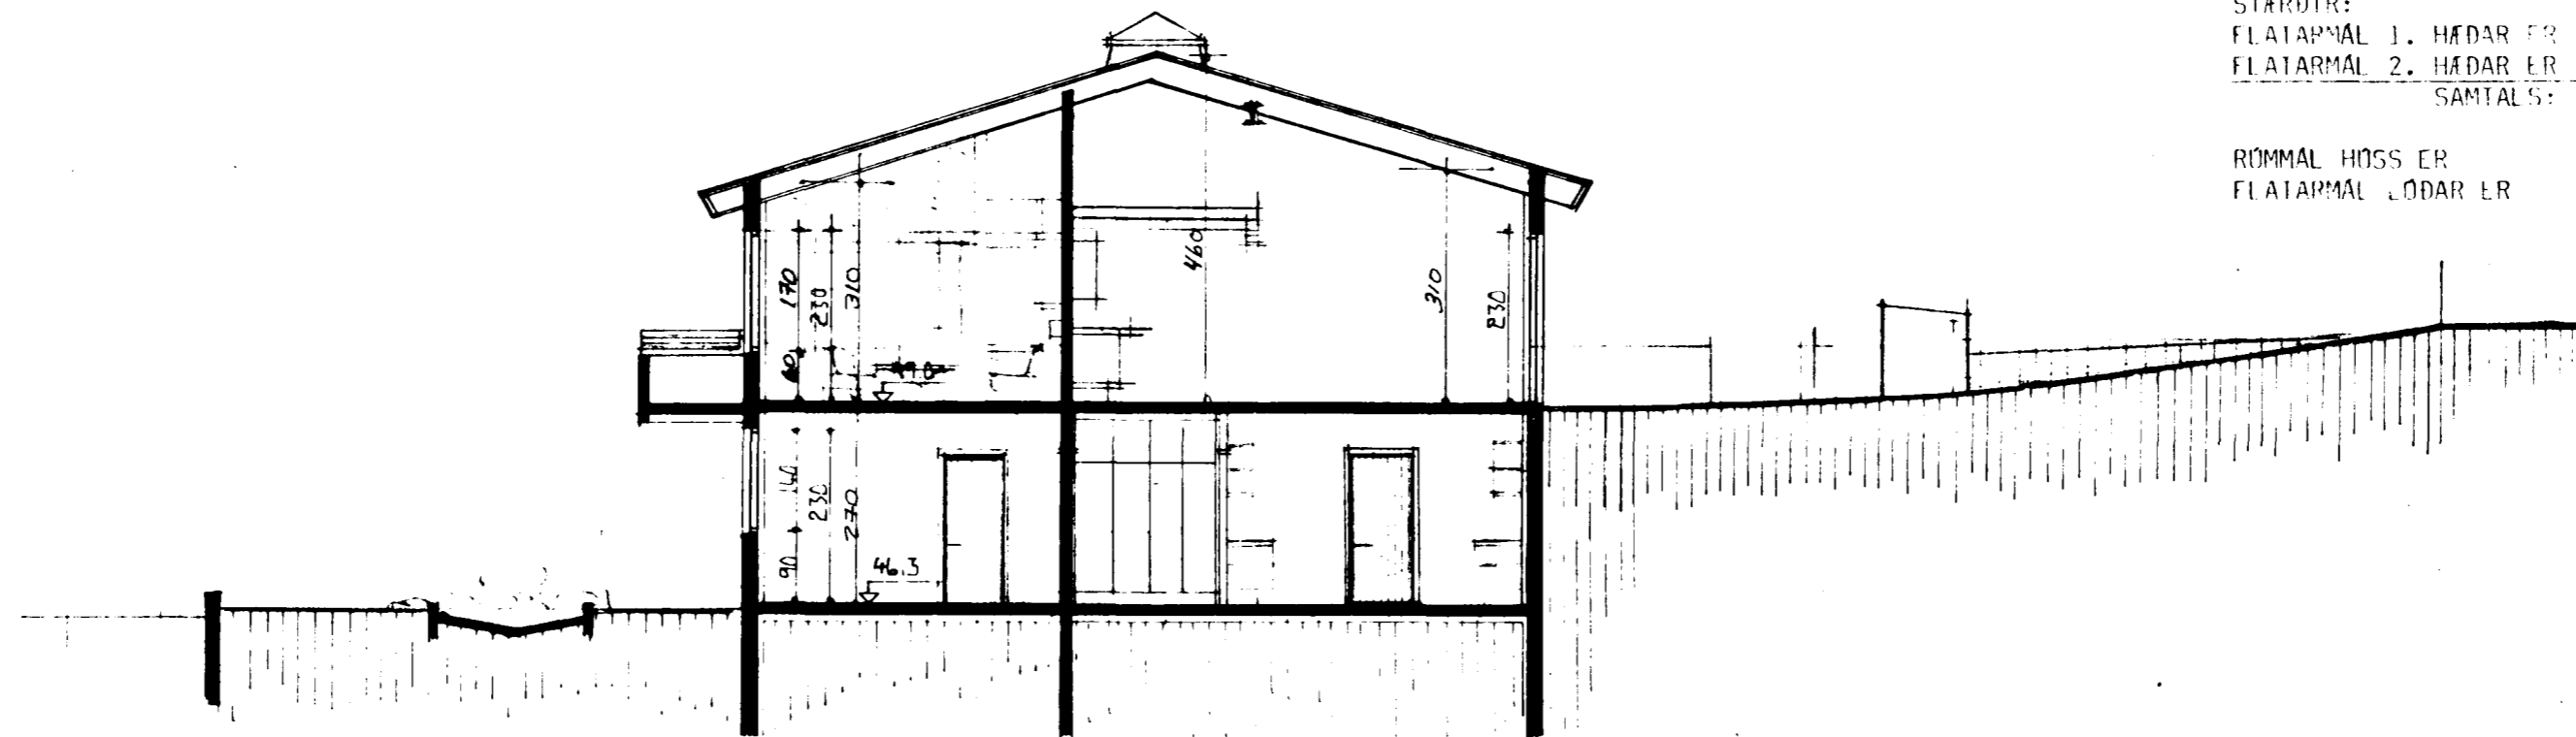

SNID B-B M.1:100

BREYTT Í APRÍL 1991 UPPFYLTI RYMIBREYTTI
GEYMSLUR
TEIKNING NR 5 AFS

