


*Sigurður Þorvaldsson*  
17/5/80 SAMRÁÐAFAKKI 60  
UM 60 CM.

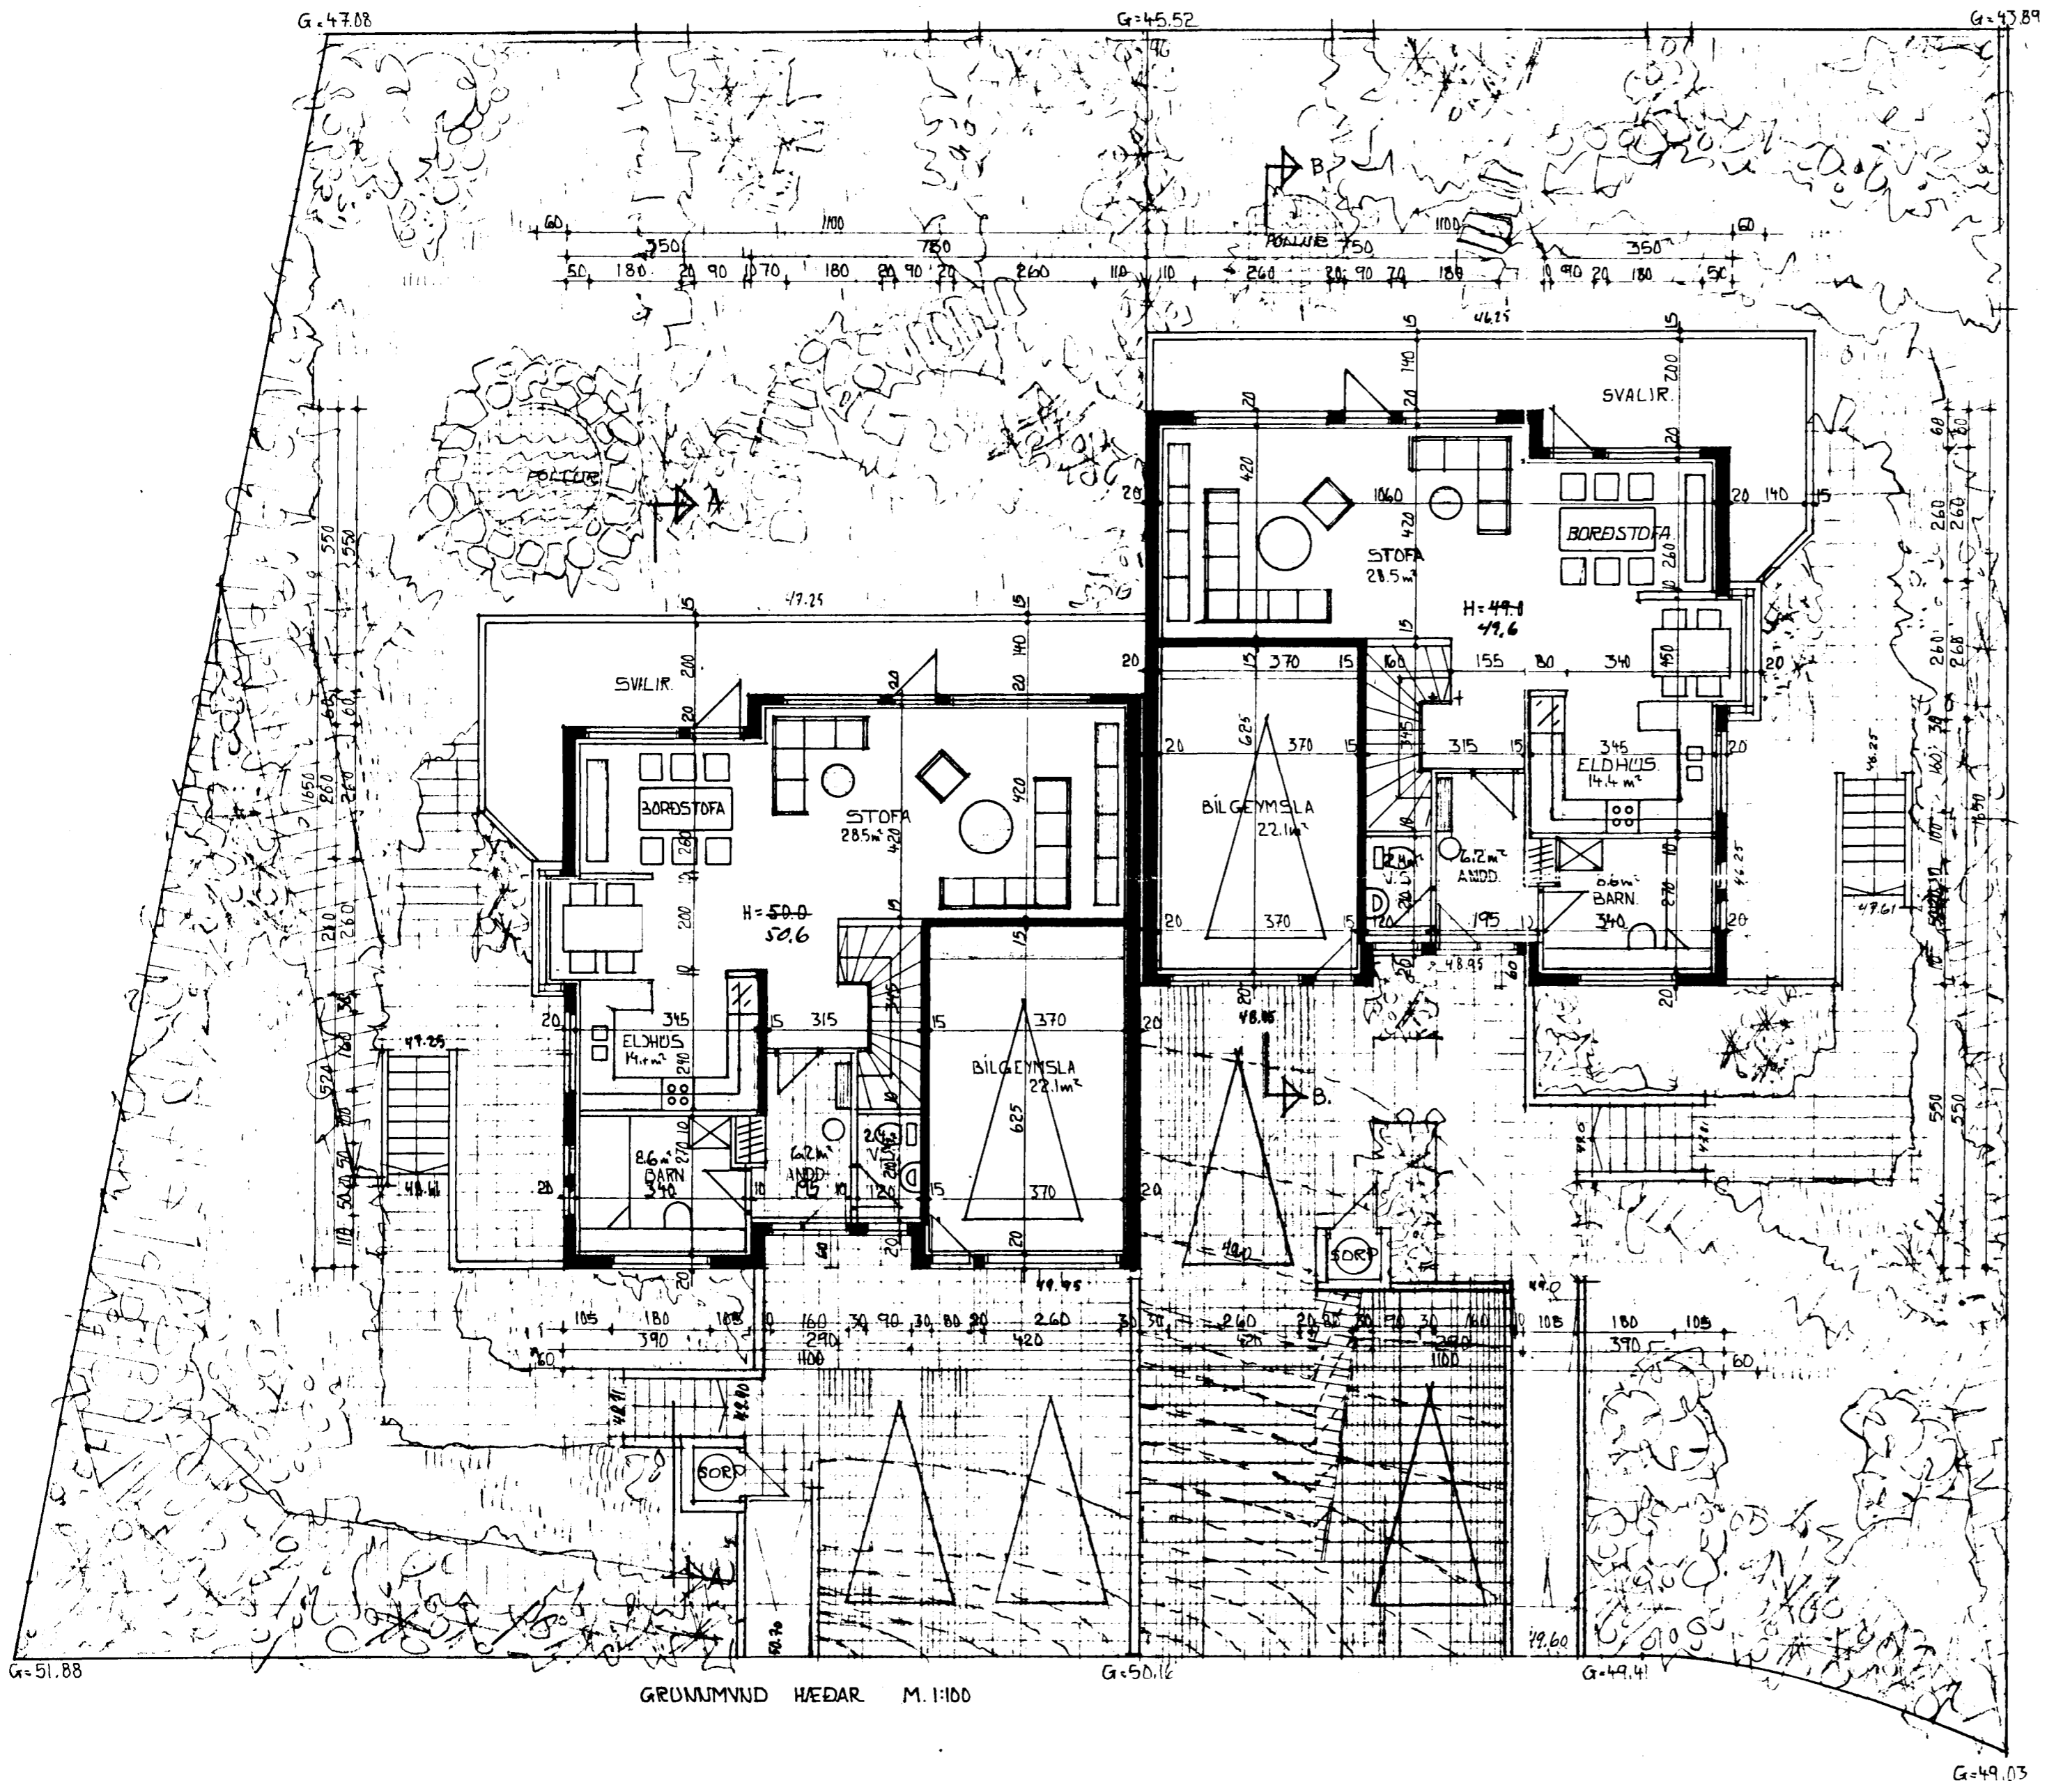

GRUNNMUND HÆÐAR M. 1:100

*Sigurður Þorvaldsson*