



KLUKKUBERG 12 OG 14 HAFNARFIRÐI.

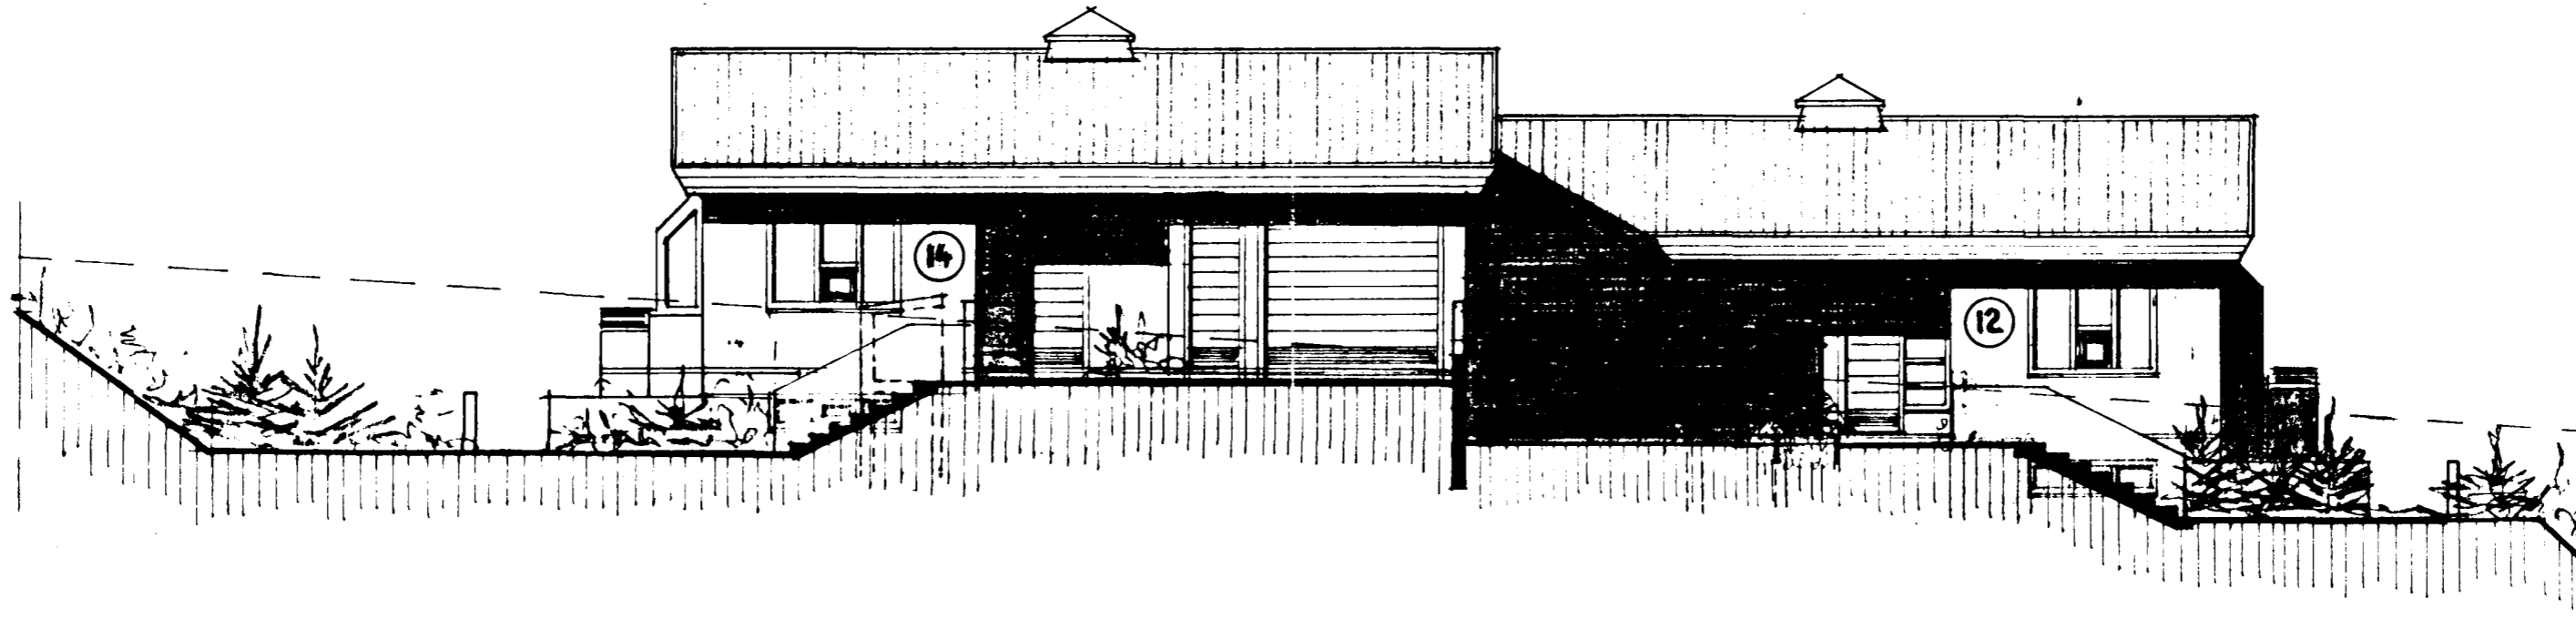

NORD AUSTUR M 1:100

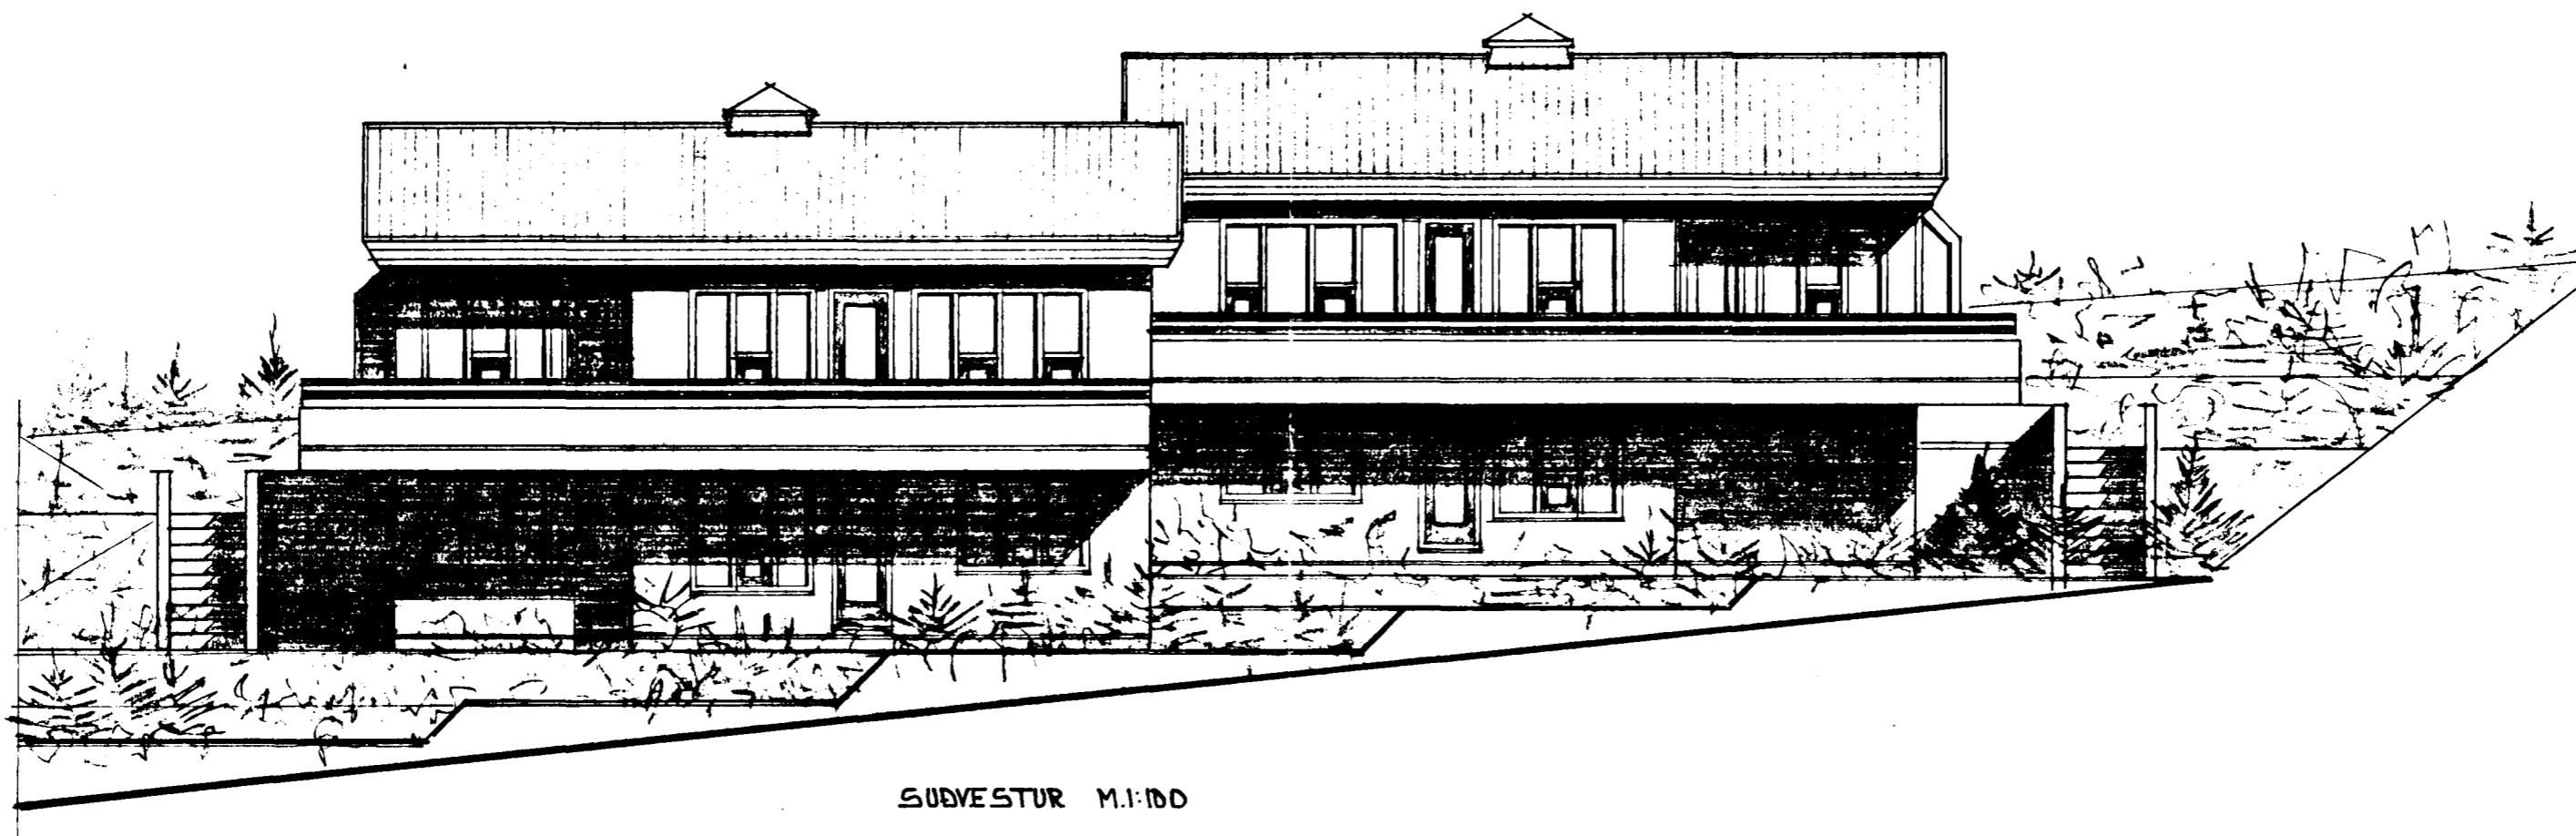

SUVESTUR M 1:100

Samþykkt á fundi bygginga-
nefndar p. 18.11.1990

BYGGI'GAFULLTRÚINN
Í HAFNARFIRÐI

17.11.90 SÁMBA HÆIKUN GR
UM 60 CM