



Ódaga sést í 13 og 14  
glötuð í samræmi  
við myndir

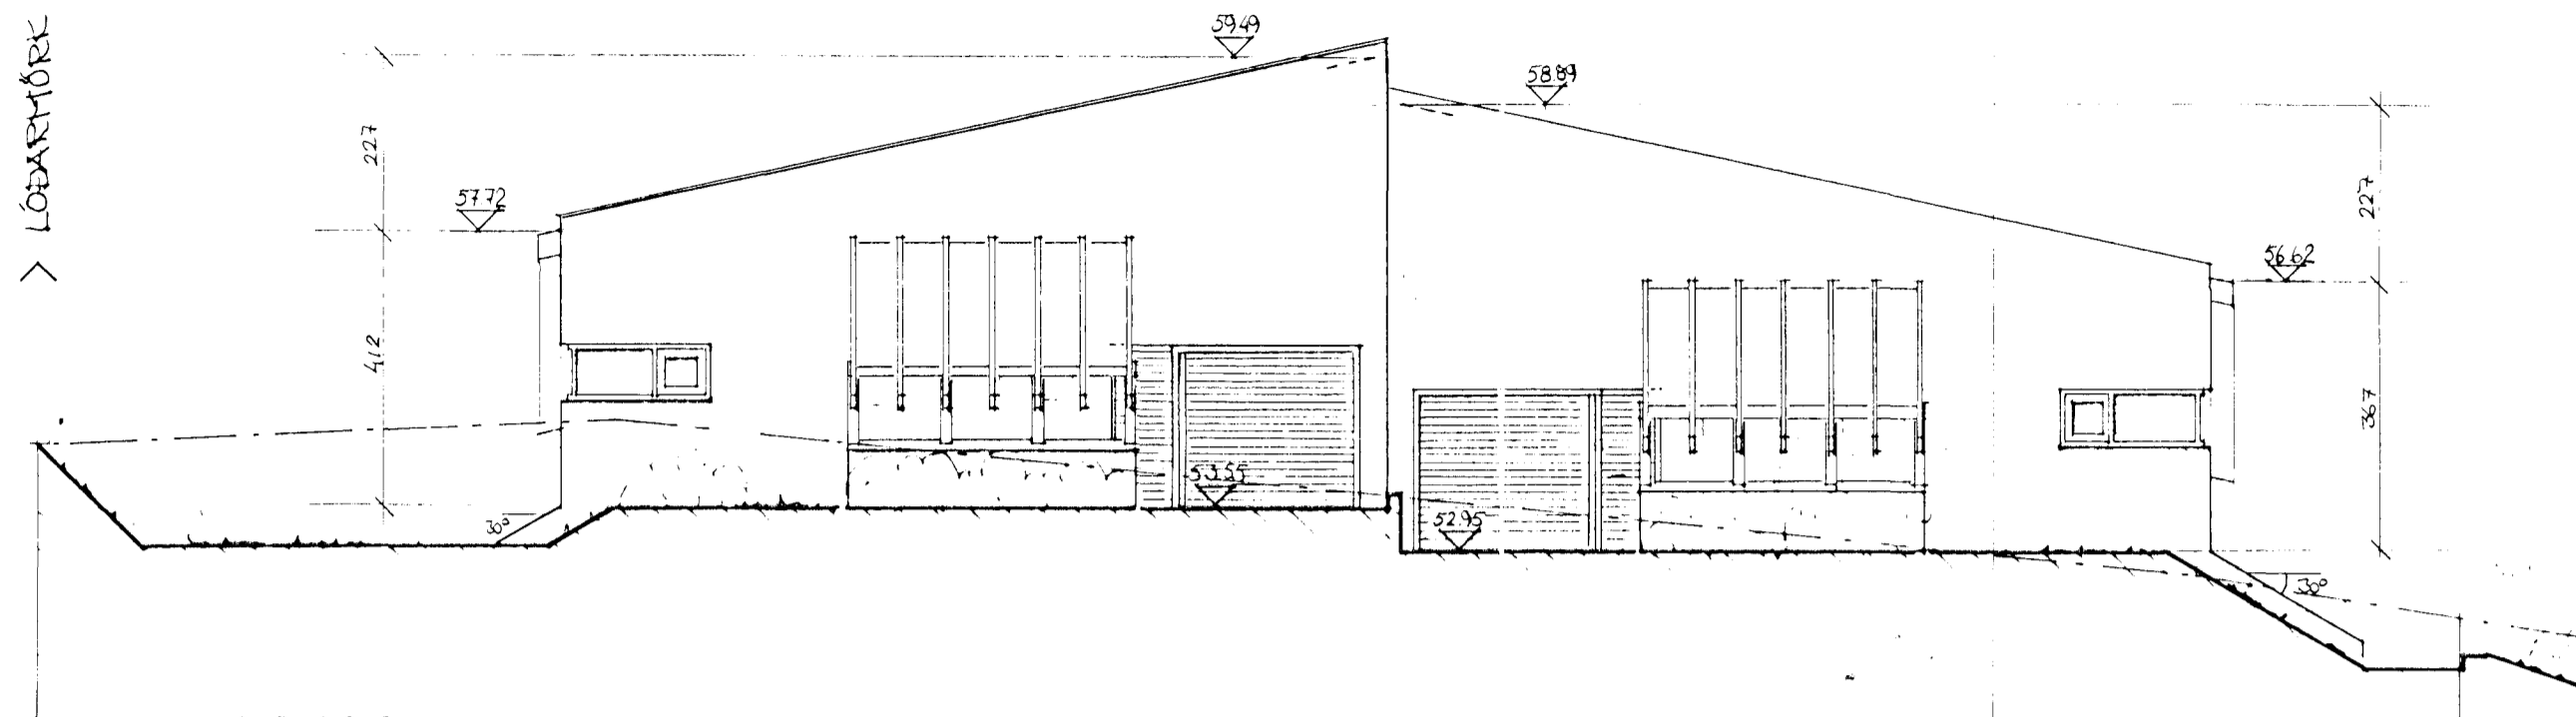

AUSTLÆG HLID

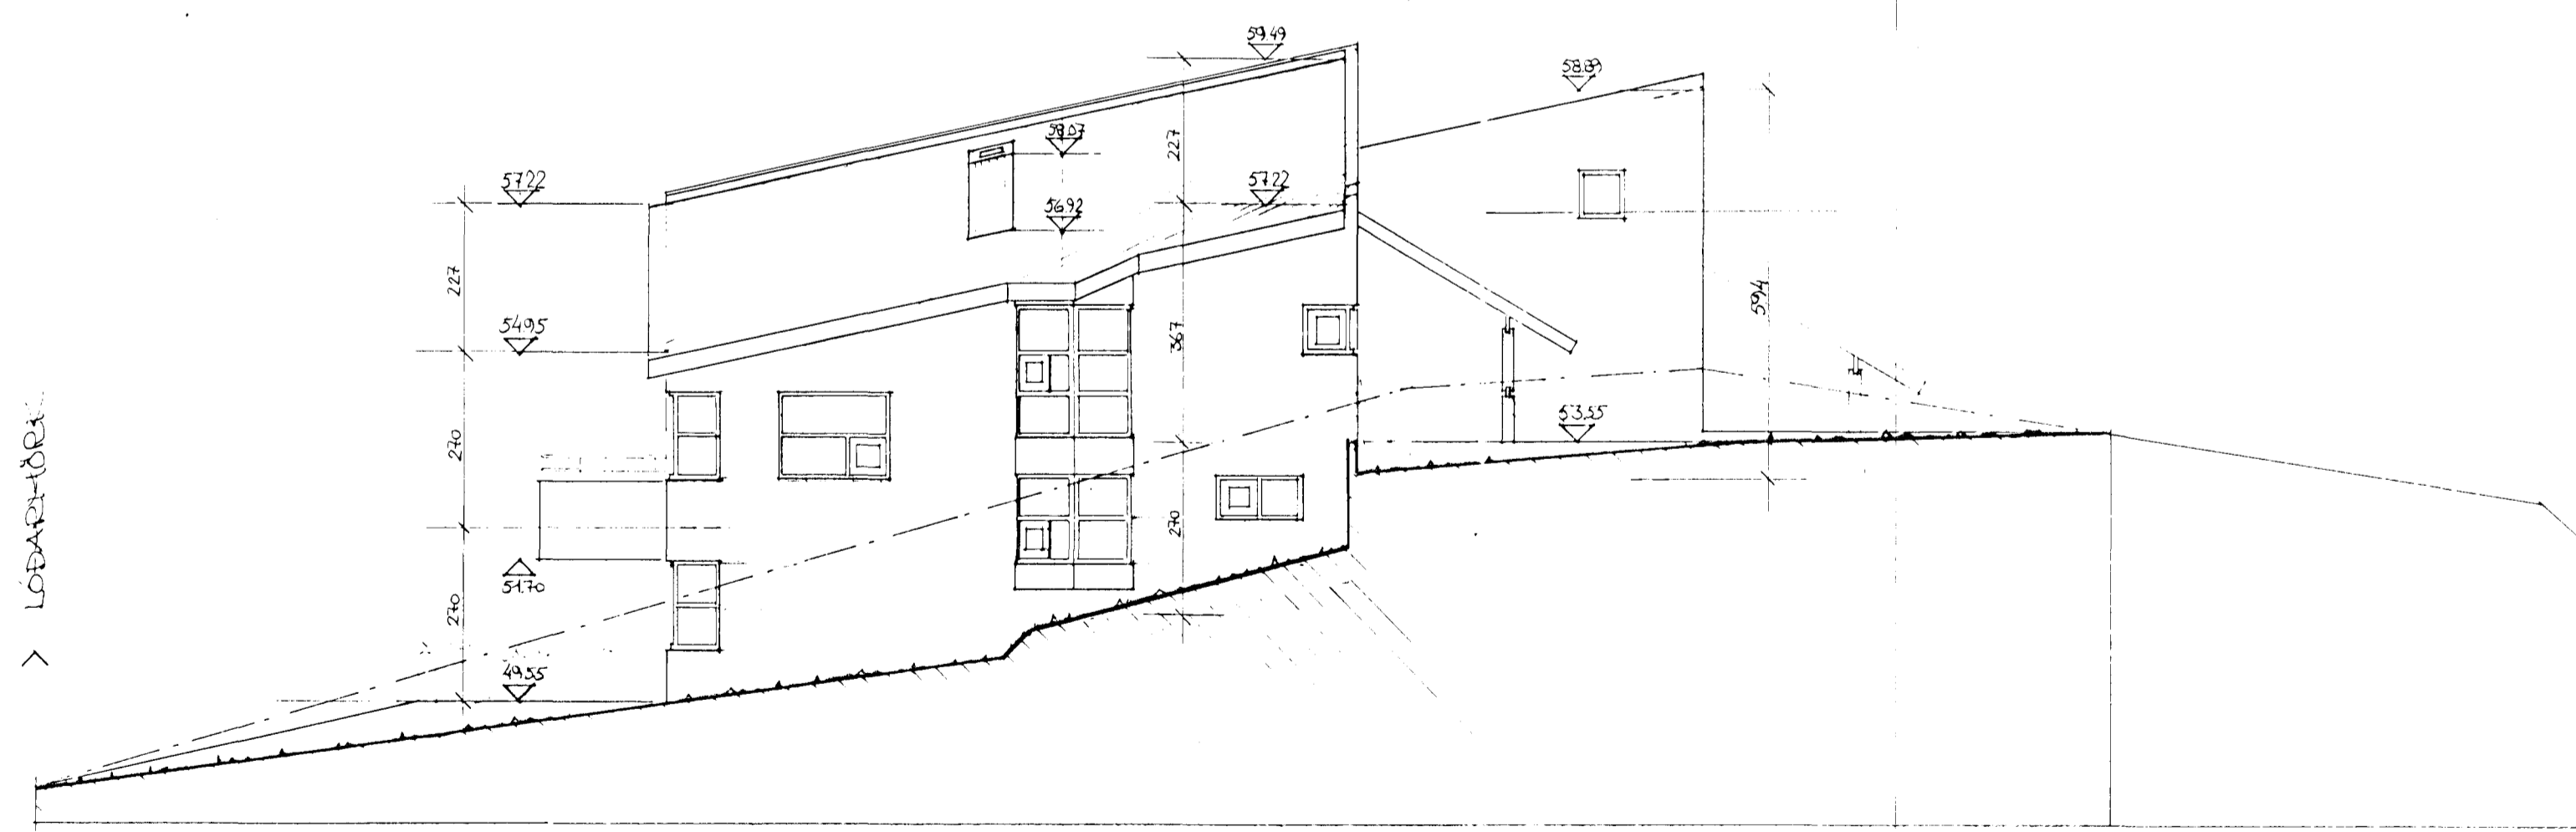

SUÐLÆG HLID

BR. MALUM OG T.L. 10. Júlí 1991  
BR. GLUGGUM 20. Júní 1991  
BR. ÞAKK. LÍÐ 30. Maí 1991

Rajni Sæmussen FAI

**Guðni Gíslason**  
húsg.- og innanhússarkitekt FHI  
Teiknistola Bæjarhrauni 2  
220 Hafnarfirði  
Sími (91) 654513 Fax 654514

Velt.	KLUKKUBERG 16-18
Heiti	ÚTLITSMYNDIR
Mál	1:100
Dags	Maí 1991
Nr.	A-24