



FRÁRENNSLISLÖGN LAGNIR Í GRUNNI GRUNNMYND 1:50

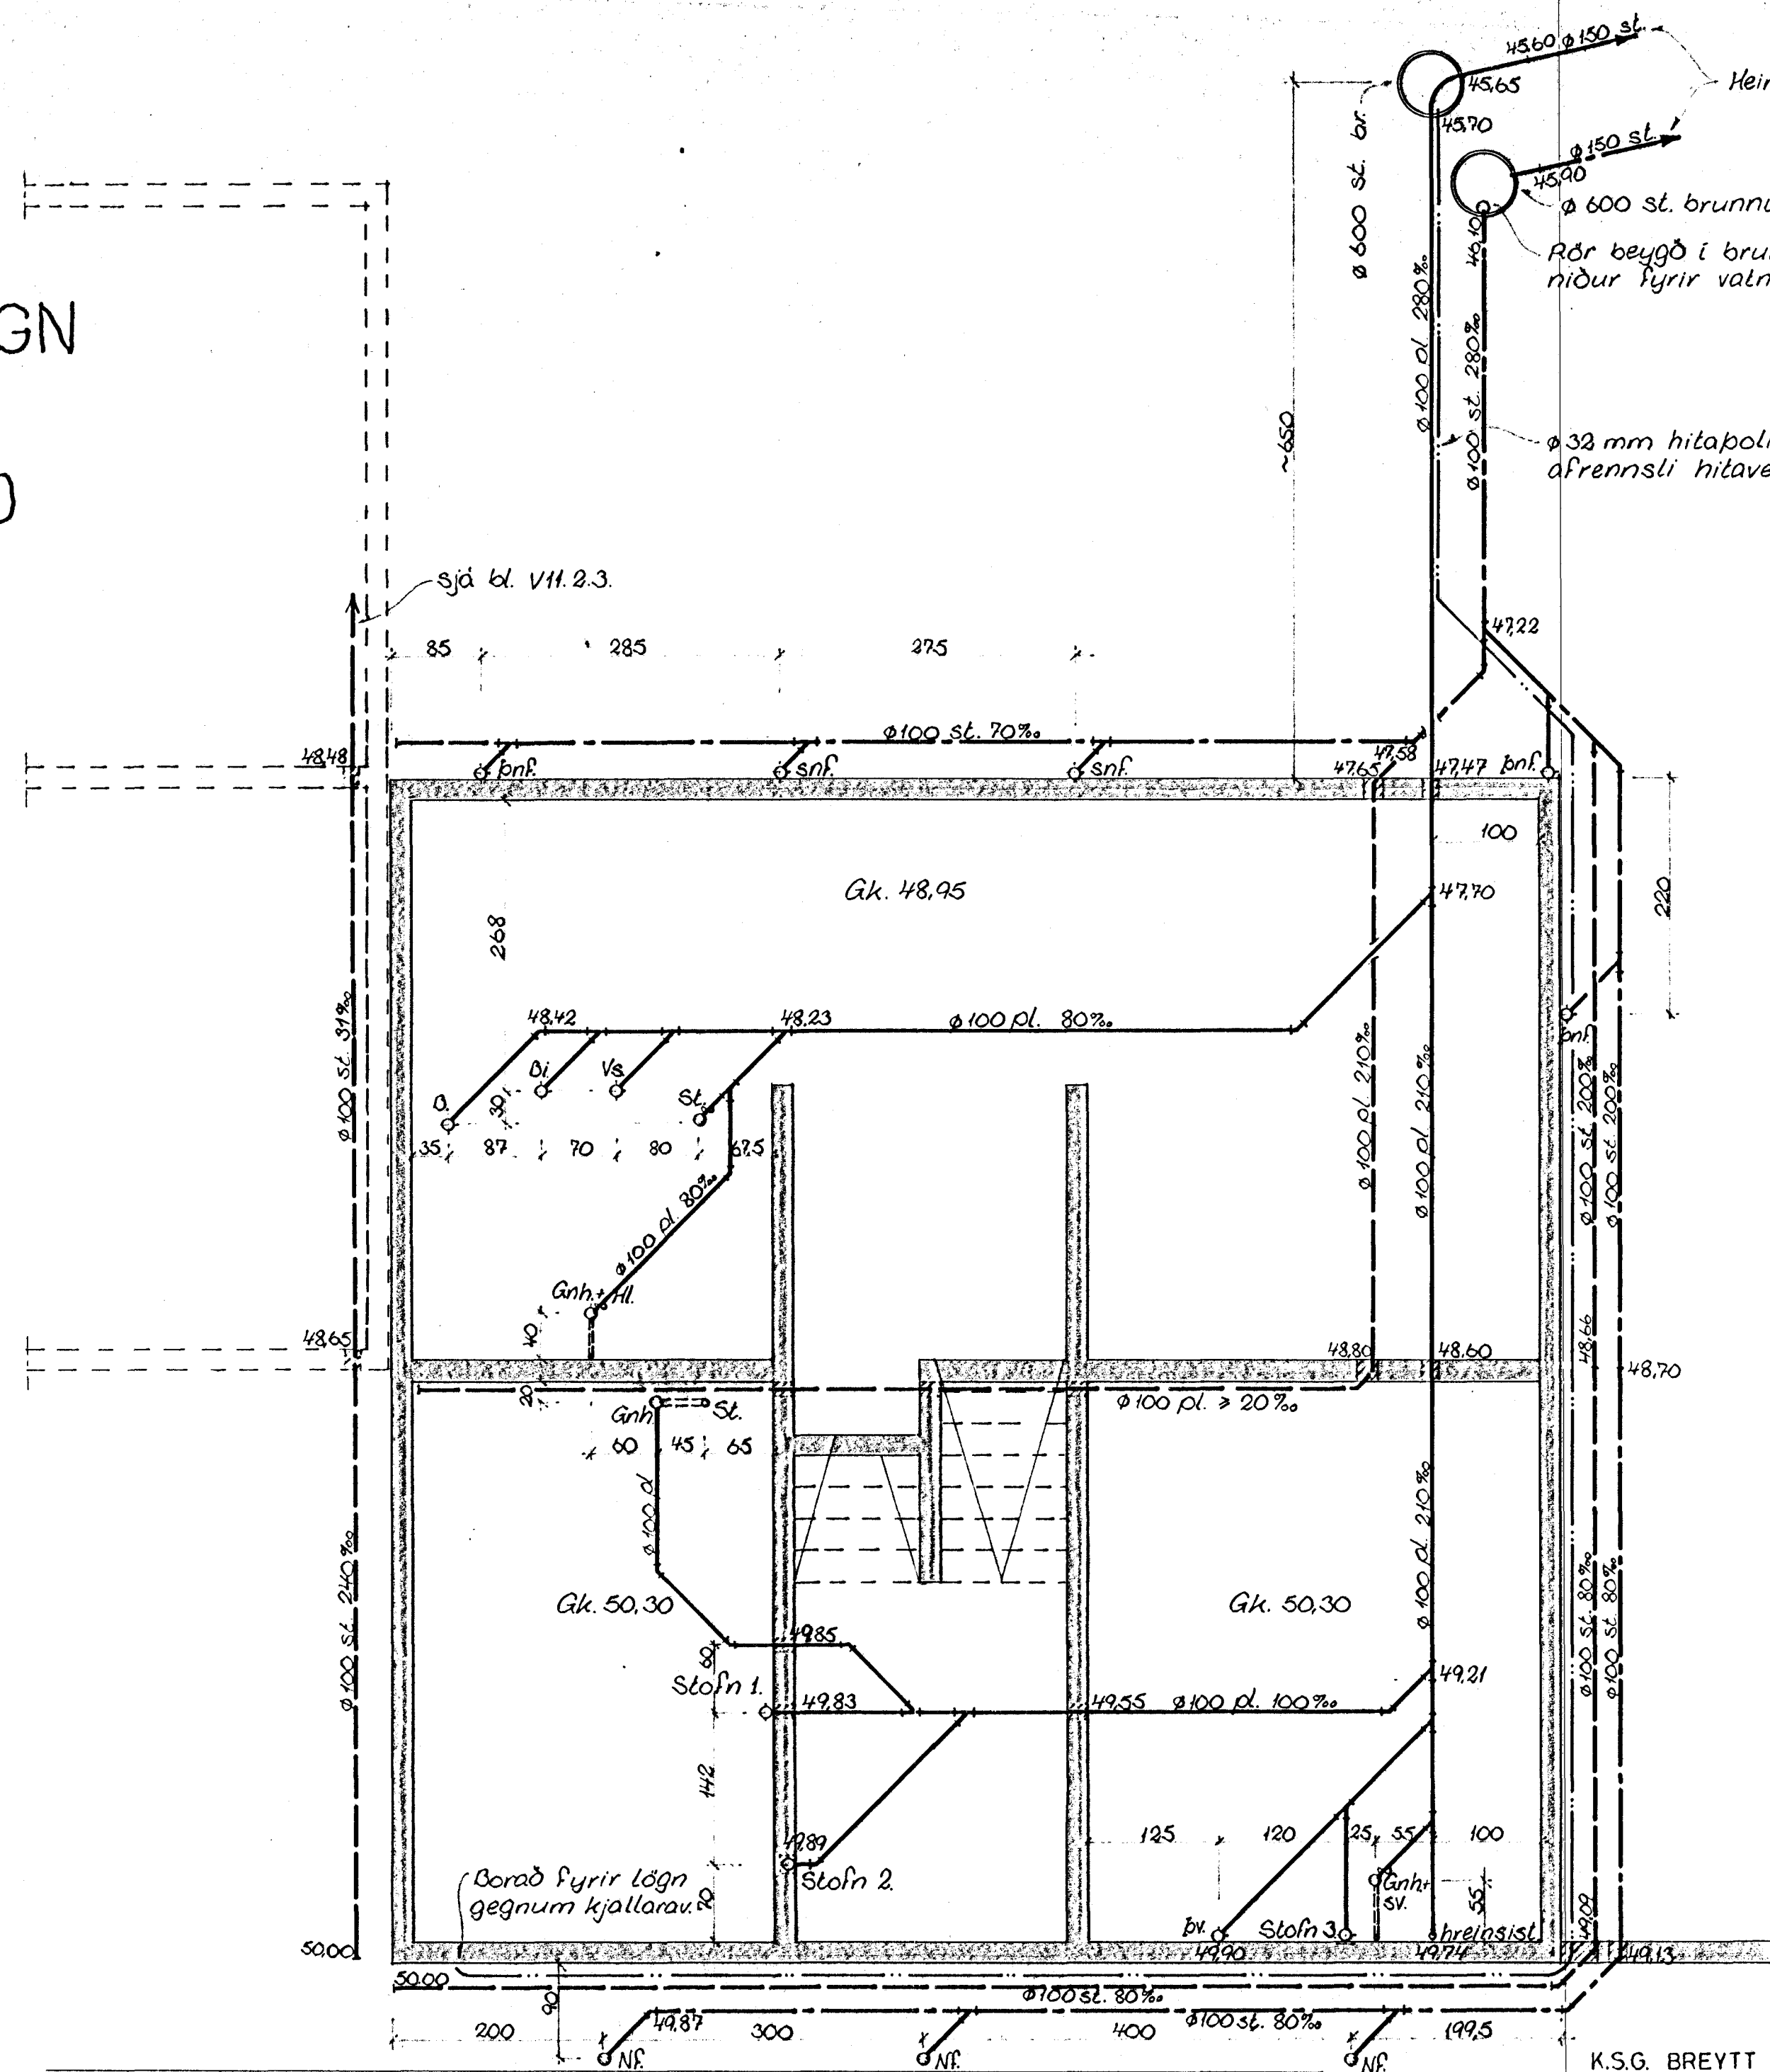

SKÝRINGAR:

Kringum alla stúta skal taka 20x20 cm göt í steypa plötu (til finstillingar). Allt efni og vinna við pipulögn skal vera í samræmi við Holræsareglugerð. Sjá einnig skýringar á bl. V11.2.1.

— — — — — táknar afrennsli hitaveitu
Ísteyptar lagnir frá Gnh. að Hl. eða Sv. skulu vera ø50 pl.

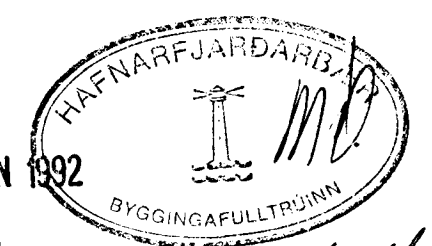

29 JUN 1992

Abilip: eldri tekening ögilt!
M. 1:50
T. KSG
R. KSG
DAGS. JÚLÍ 1991

V 11.2. 2

KRISTJÁN S. GUÐMUNDSSON
verkfræðingur FVFÍ
Snorrabraut 81 s. 18293

Kristján S. Guðmundsson

K.S.G. BREYTT 11. DES. '91
VERKEFNI **KLUKKUBERG 16**
HEITI FRÁRENNSLI: LAGNIR Í GRUNNI