


Sambykkt á fundi byggingarnefndar þ. 10. 7. 1991


BYGGINGAUFULLTRÚINN

~~L. HAENADEBOK~~

Þanga skal fæð opnu eldstæði í samræmi við reglugerðir

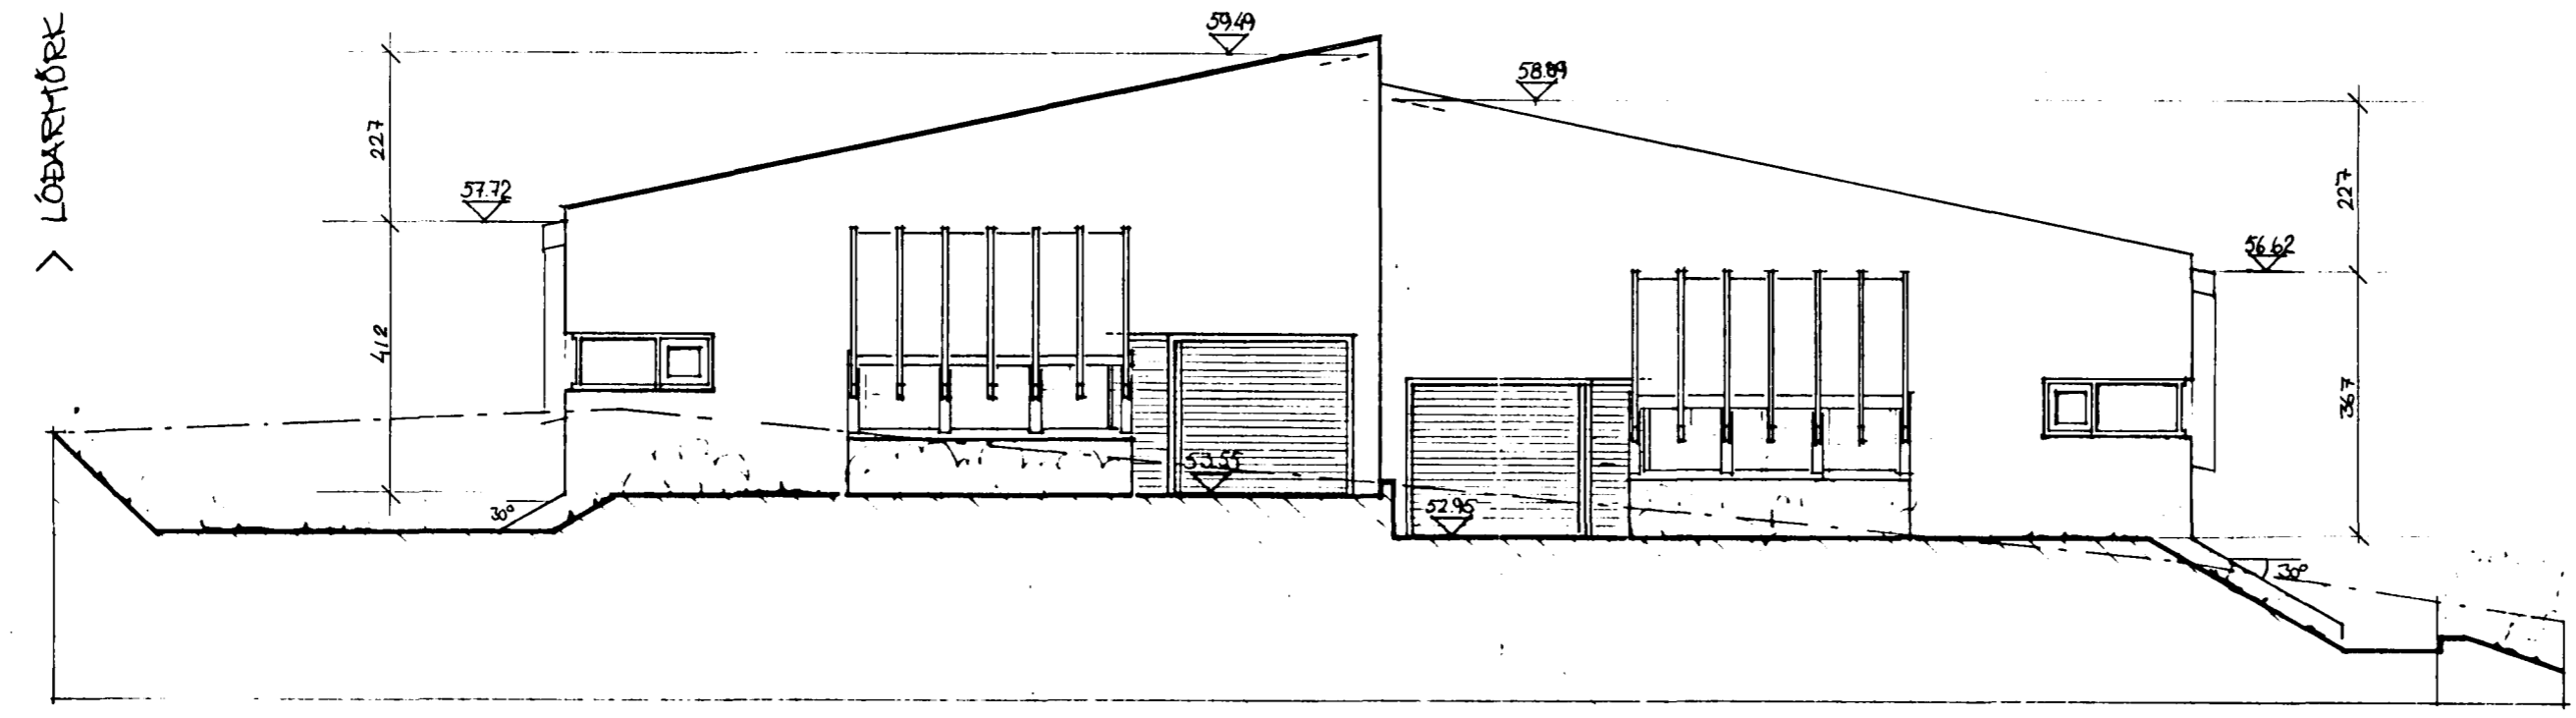

AUSTLÆG HLID

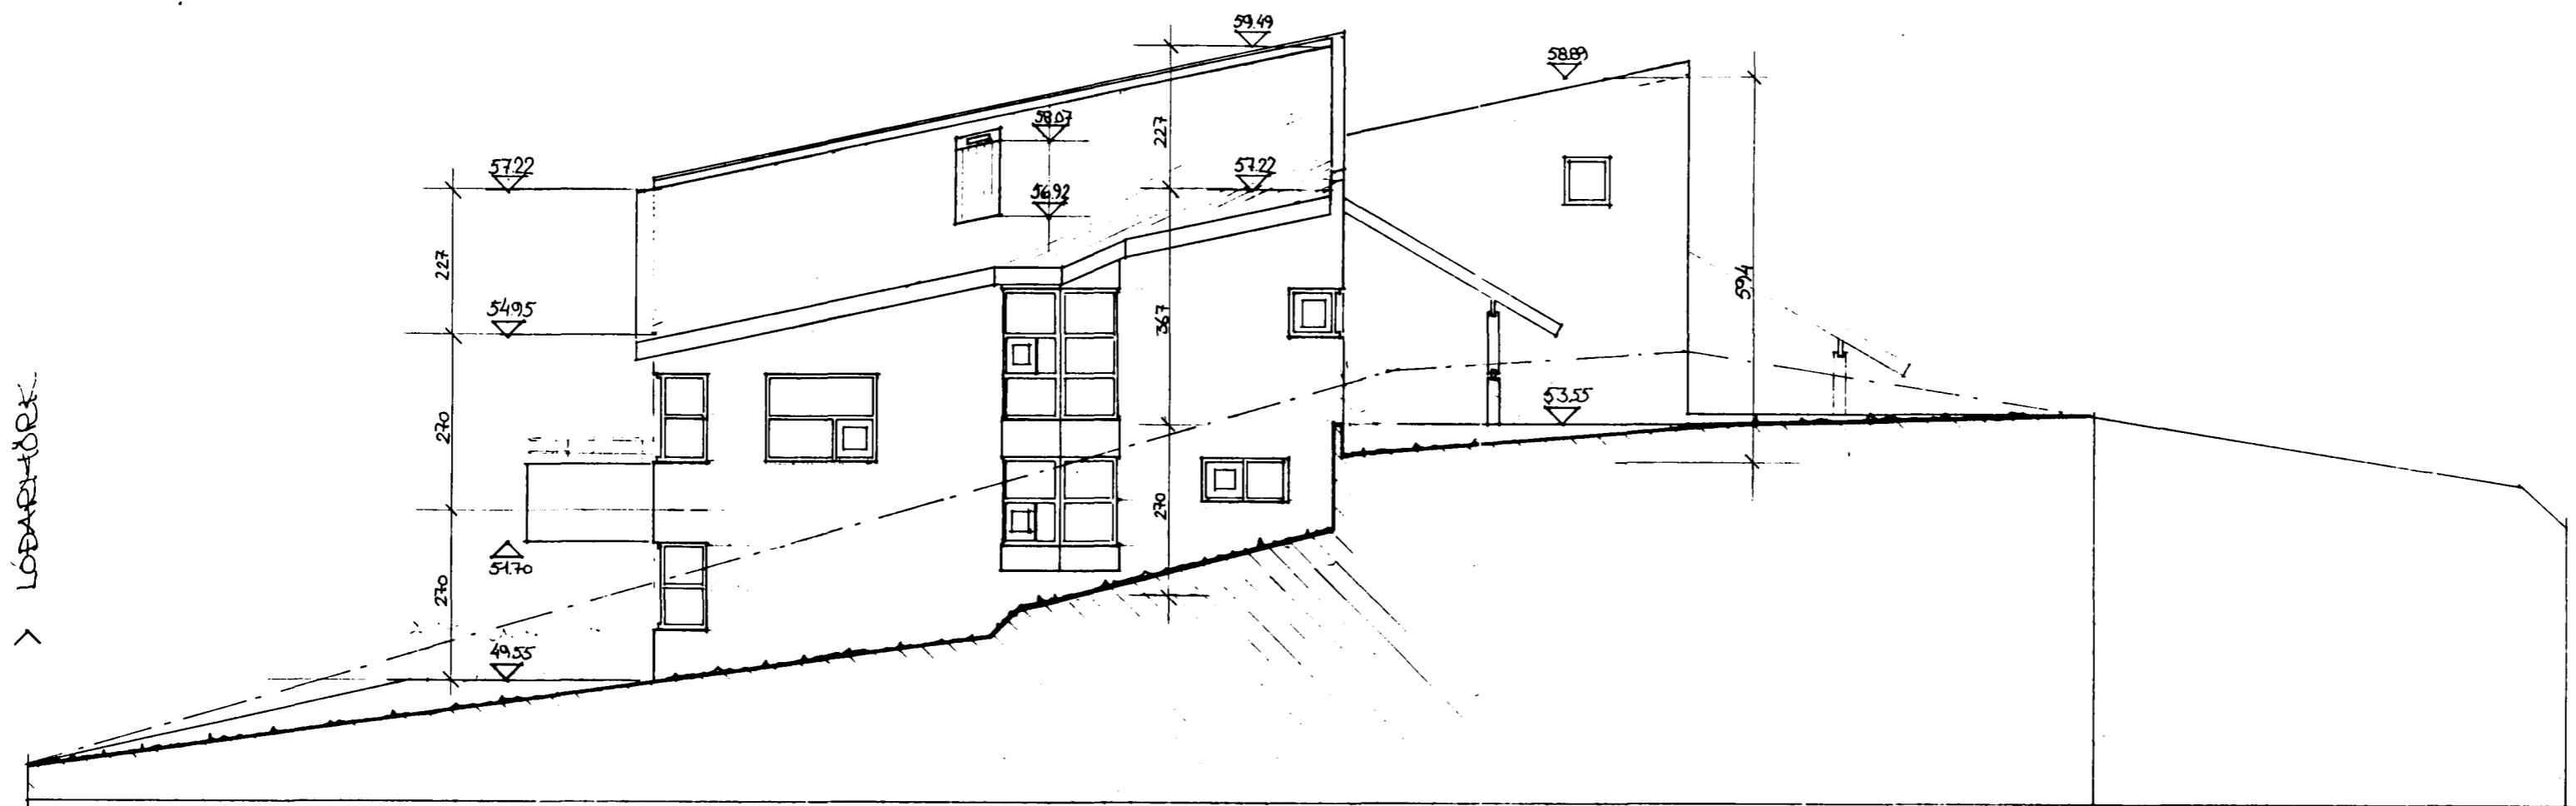

SUÐLÆG HLID

BR. MALUM OG FL. 1. JÚLÍ 1991  
 BR. GILGGUM 20. JÚNÍ 1991  
 BR. ÞAKHÆÐ 30. MAÍ 1991

Rajni Semundsson FAE

Guðni Gíslason  
 húsg- og innanhússarkitekt FHI

Teiknistofa Bæjarhrauni 2  
 220 Hafnarhóli  
 Sími (91) 654513 Fax 654514

Verk KLUKKUBERG 16A(B)

Heli ÚTLITSMYNDIR

Mál 1:100 Dags MAÍ 1991 Nr A-24