Sambykkt á fundi bygginga-
nefndar þ. 10 / 7 1991
BYGGINGAFULLTRÚINN
Í HAFNARFIRÐI

Gangs skal frá opne
Gídstæði í samræmi
við reglugerðir

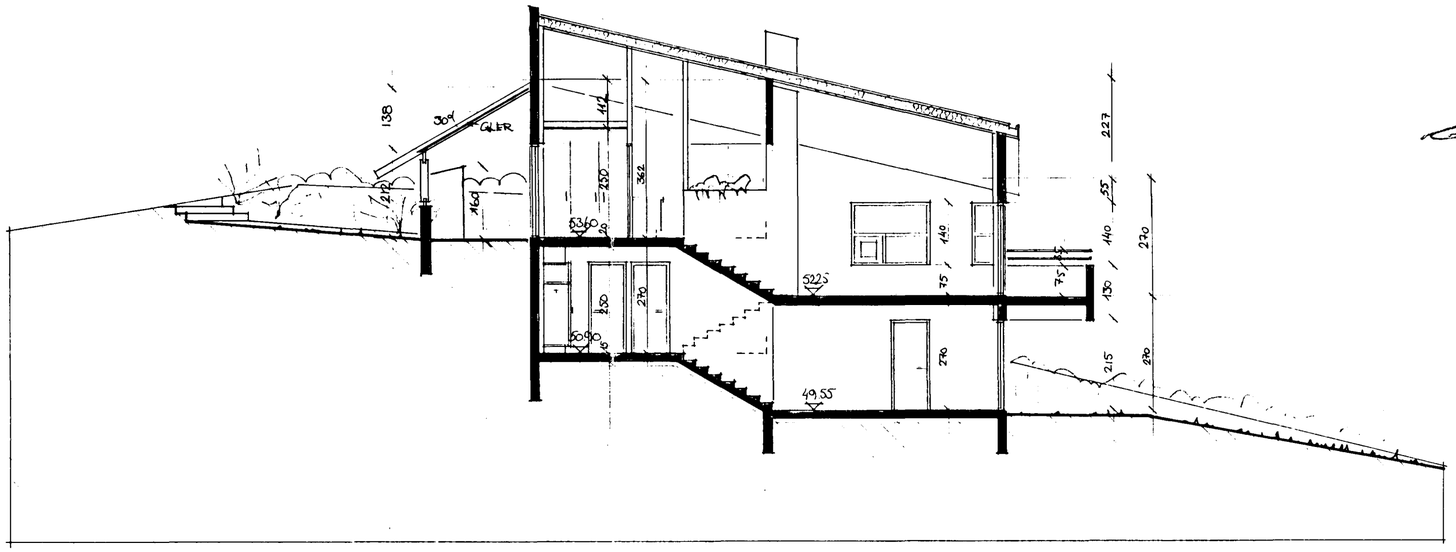

SNEIÐING B-B

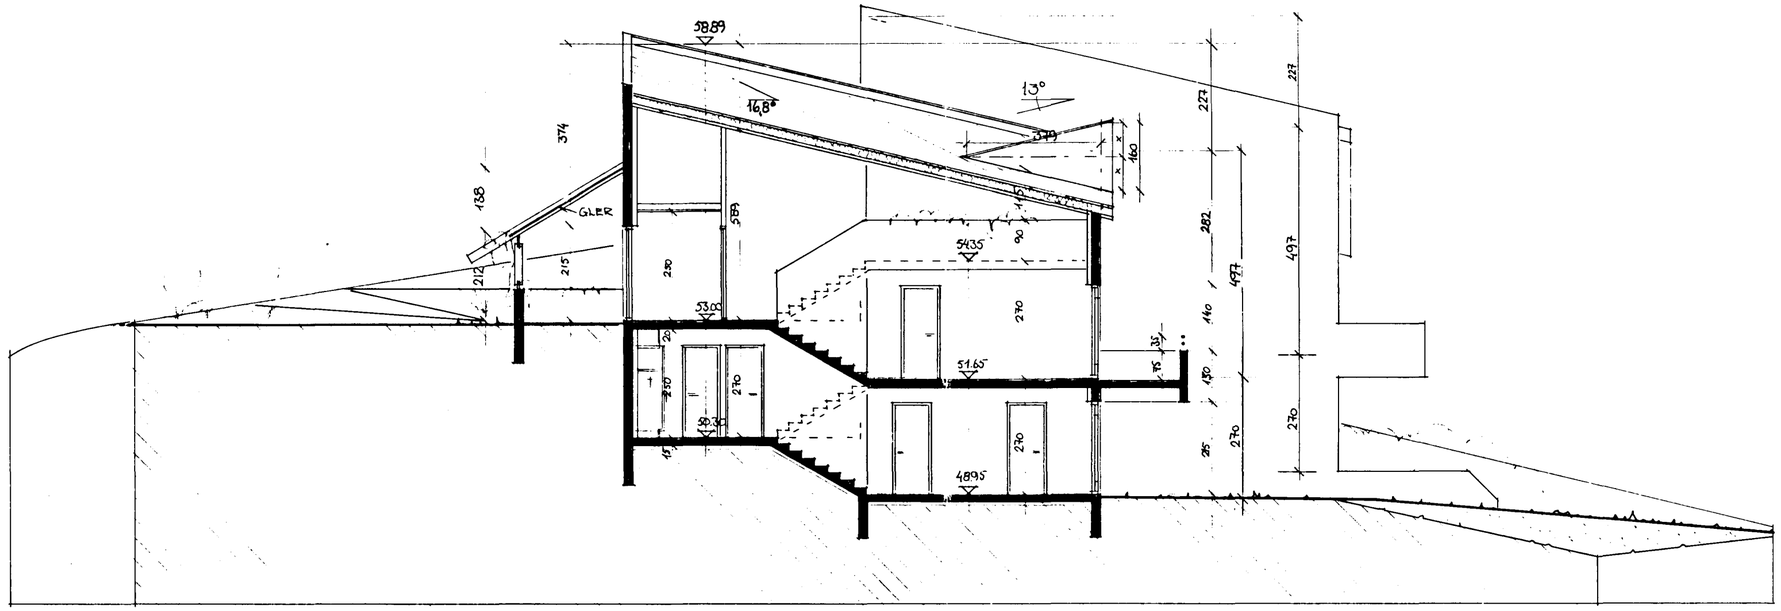

SNEIÐING A-A

Rajni Sancindsen FAI

Guðni Gíslason
húsg.- og innanhússarkitekt FHI

Teiknistofa Bæjarhrauni 2
220 Hafnarfirði
Sími (91) 654513 Fax 654514

Verk KLUKKUBERG 16-18
Heiti SNEIÐINGAR
Mal 1:100 Dags MAÍ 1991 Nr. A-24-1 3

JÆTT VIÐ MÁLSETN. 27.JÚNÍ 1991
BR. ÞAKHÆÐ 30.MAÍ 1991