
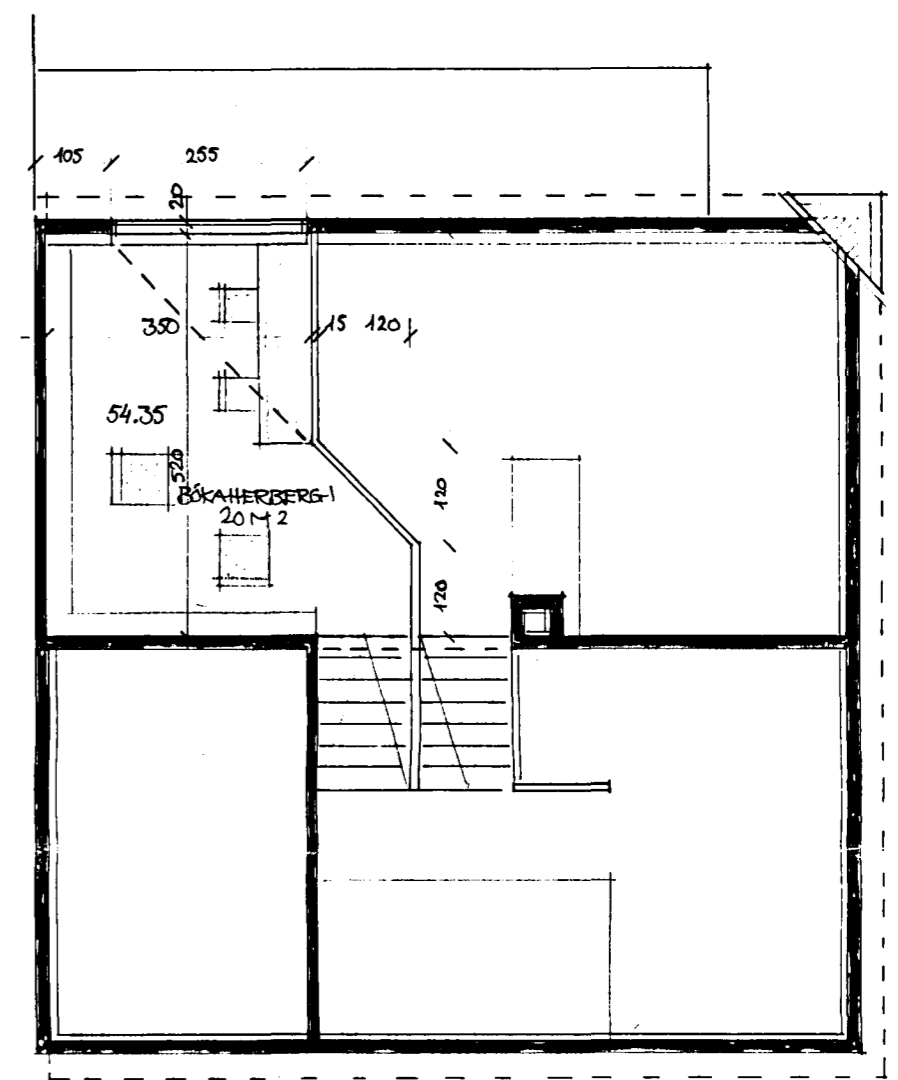


Sampykkt á fundi bygginga-
nefndar þ. 27. 7. 1994

BYGGINGAFULLTRÚINN
Í HAFNARFIRDI

[Signature]

STODD. NR. 18

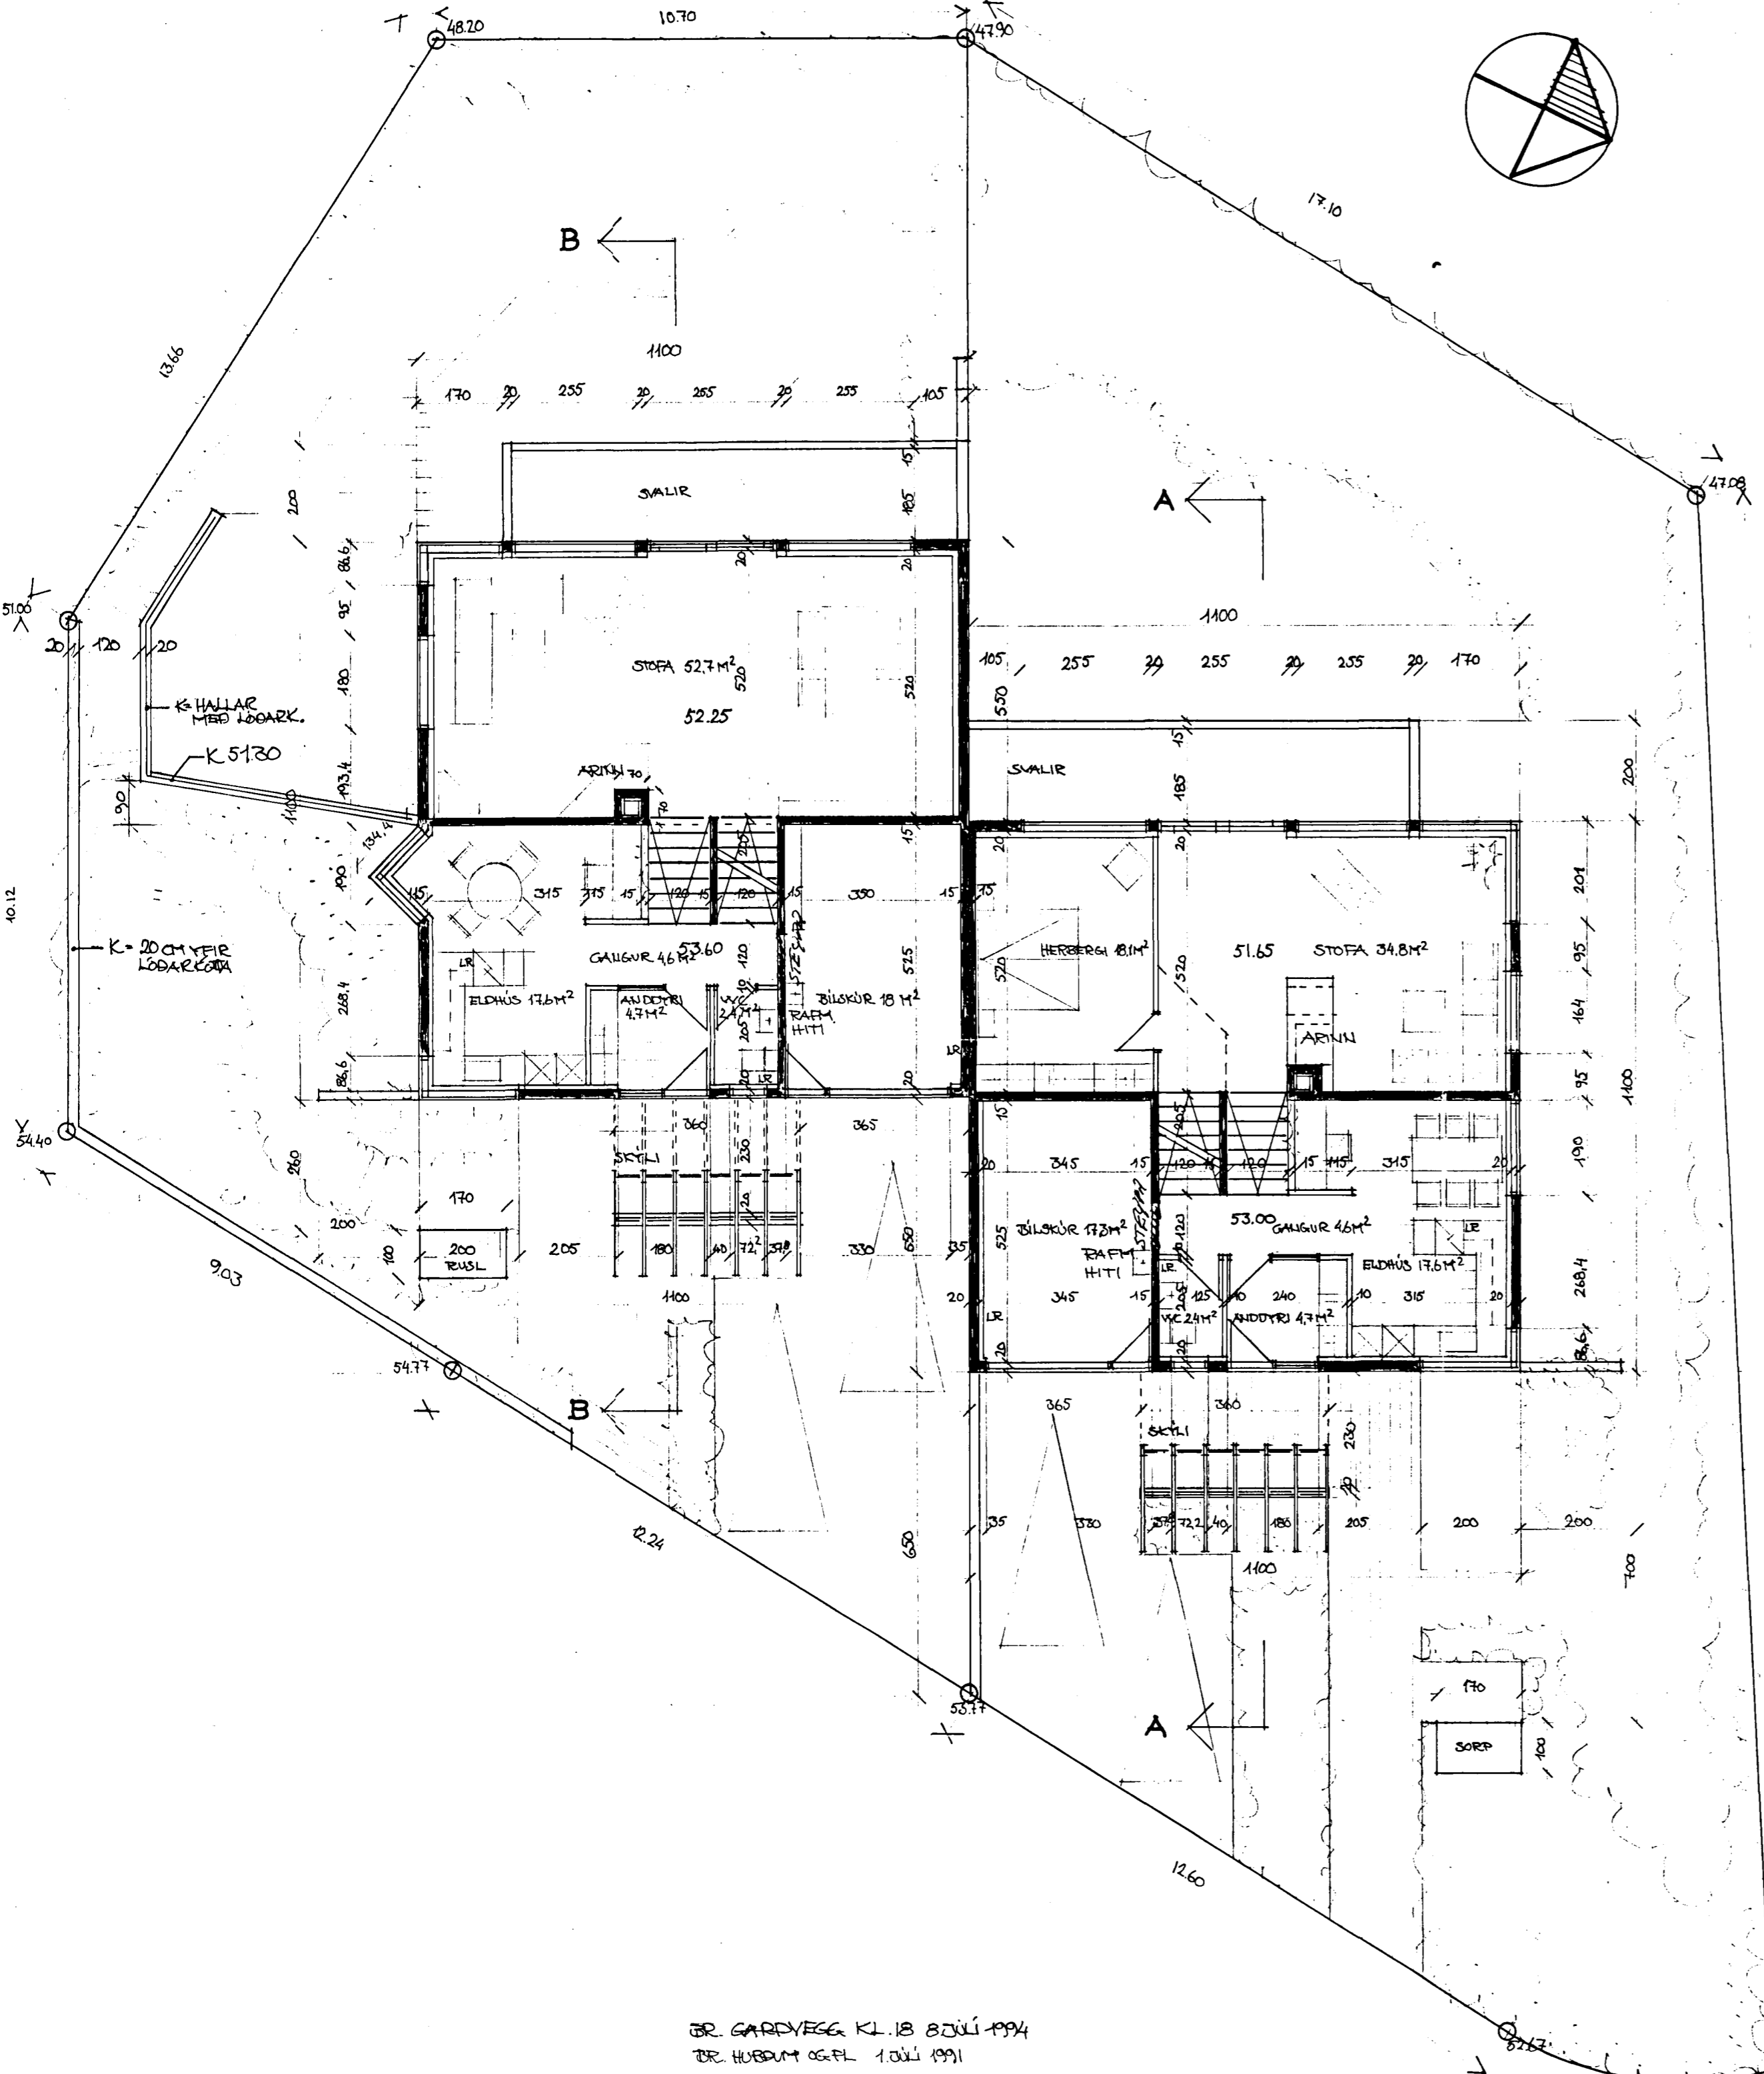

"SVALIR" NR. 16

DR. GARDVEGG KL. 18 8. JÚLÍ 1994
DR. HUBBUNG OG FL. 1. JÚLÍ 1991

Rajm Samundson FAI

Guðm Gíslason
húsg. - og innanhússarkitekt FHI

Teiknistofa Bæjarhéraðs 2
220 Hafnarfirði
Sími (91) 654513 Fax 654514

Verk	KLUKKUBERG 16-18
Heiti	GRUNNMYNDIR EFRÍ HÆÐAR
Mál	4 : 100
Dags	MÁÍ 1994
Nr.	A-24-1