




GRUNNHYND. 1:50

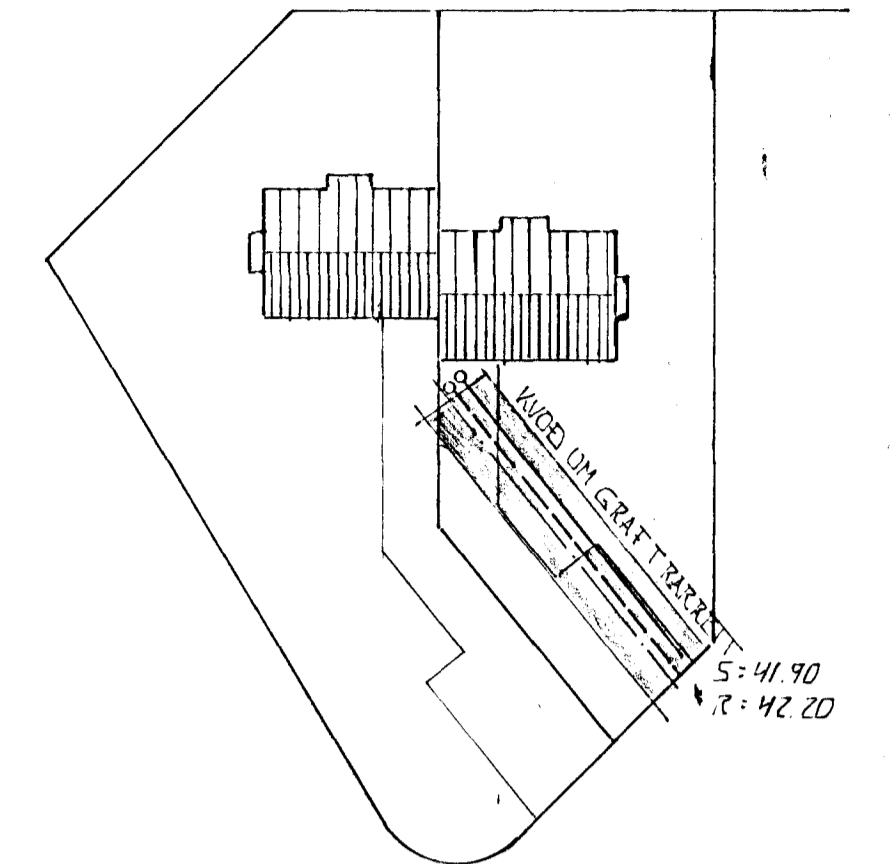

AFSTÖÐUMYND. 1:500


 Erlendur Ární Hjálmarsson
 byggingafróðfrá
 16896


1. AG 96 KVSD um GRUNNLAGNIÐ
 BR: DAGS. EDLI BR. 3IGN.

KLUKKUBERG, 1. OG 1A
HAFNARFIRÐI

GRUNNLAGNIÐ

DAGS. JÚLÍ '96
 VERK NR. 9630
 TEIKN NR. 2-02
 HANNAÐ *dh dh*
 TEIKNAD *dh*
 YFIRFARIÐ


TÆKNIPJÓNUSTA
SIGURÐAR ÞORLEIFSSONAR ehf
 STRANDGÖTU 11 - 220 HAFNARFJÖRDUR - Sími 555 4255 - FAX 565 2875