



GRUNNMYND 1. HÆÐ

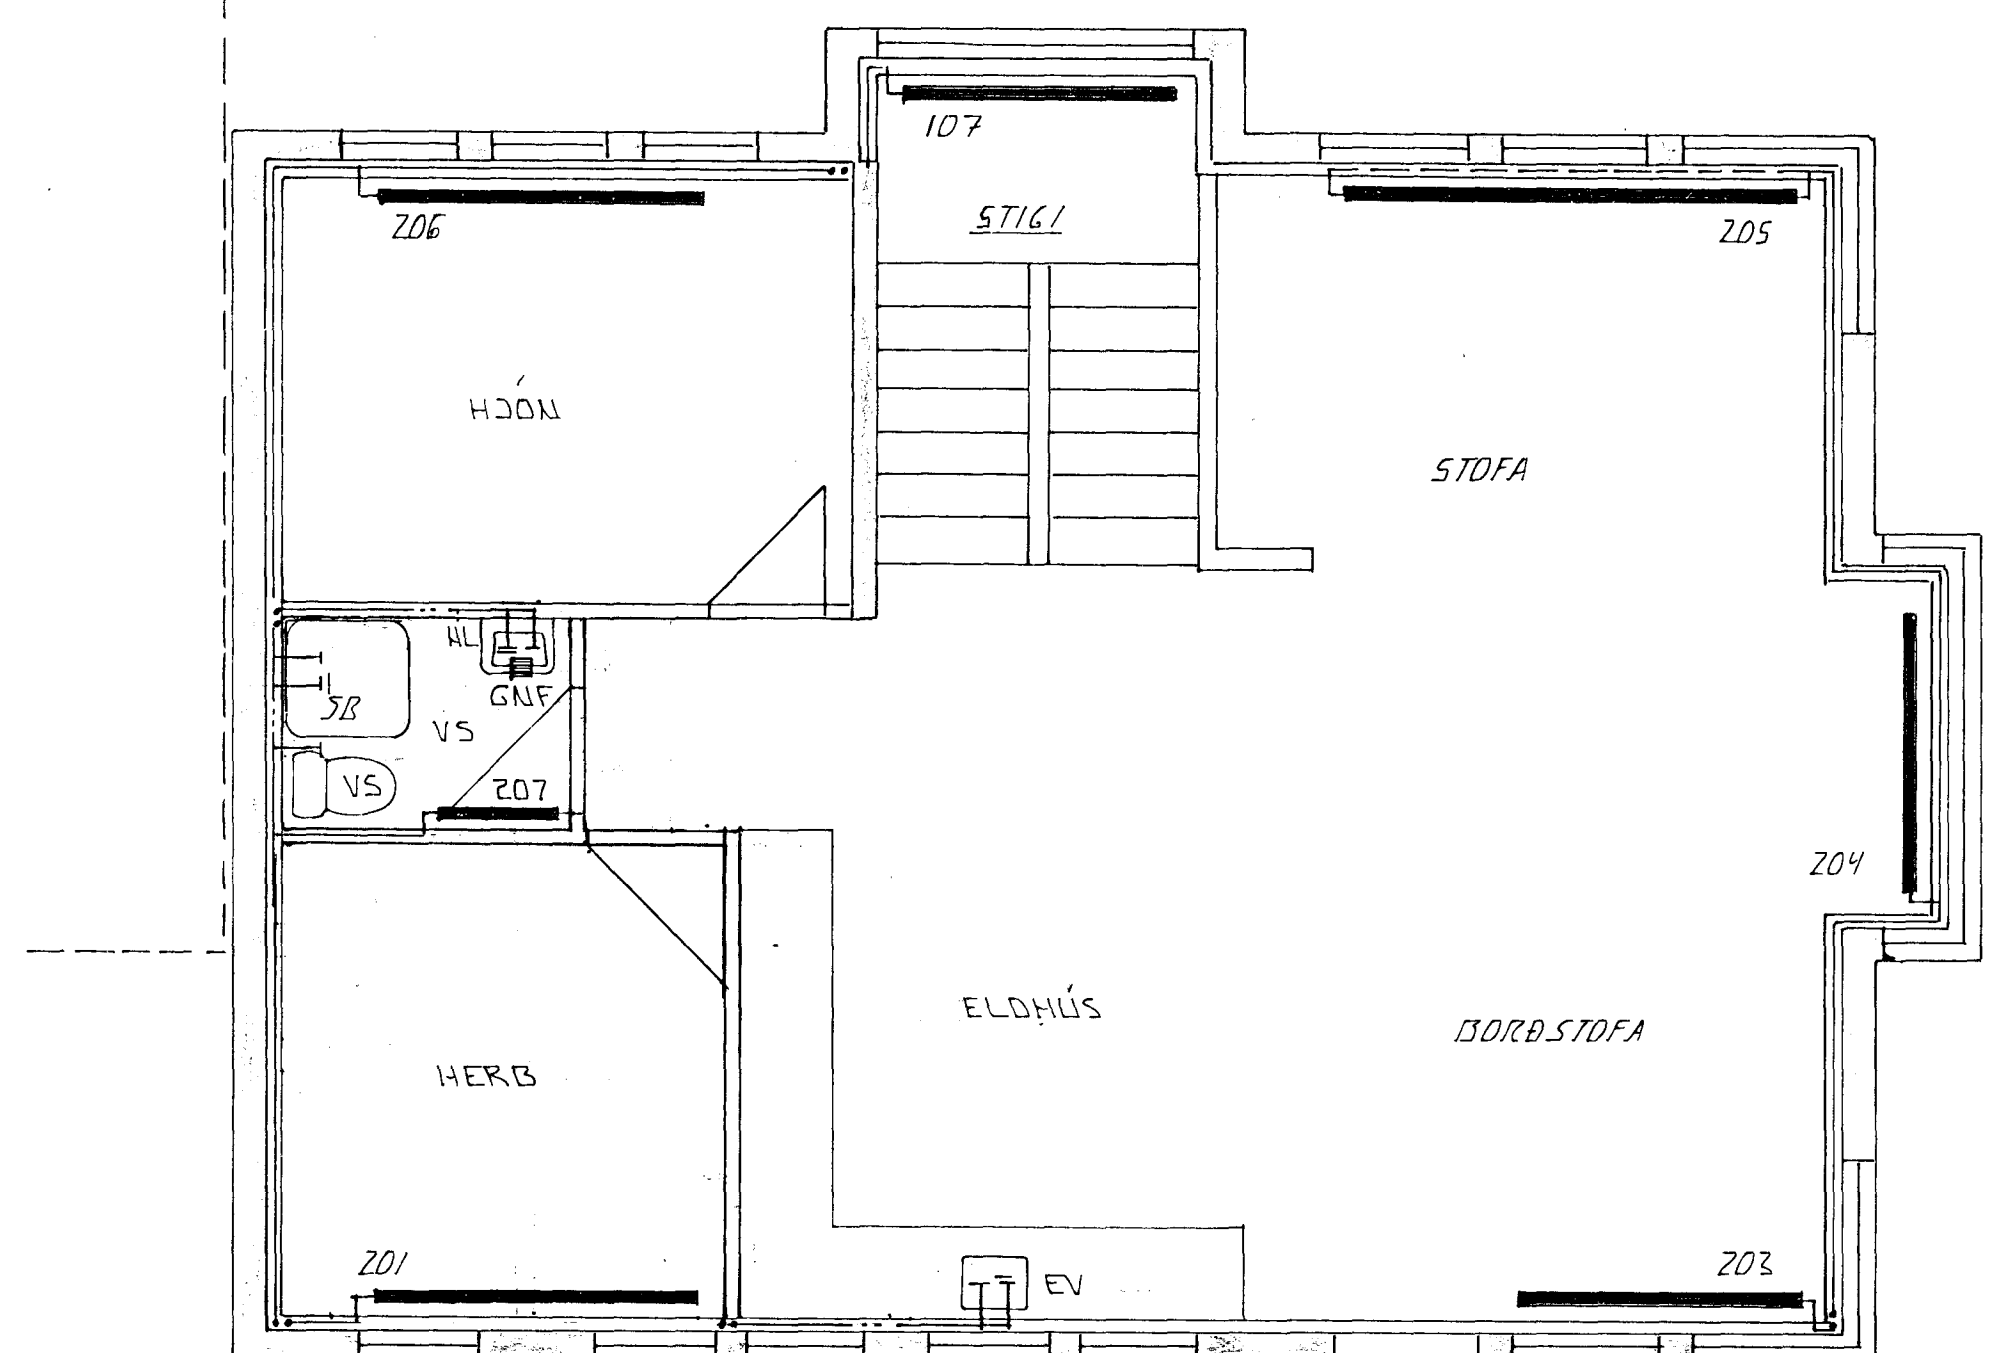

GRUNNMYND 2. HÆÐ

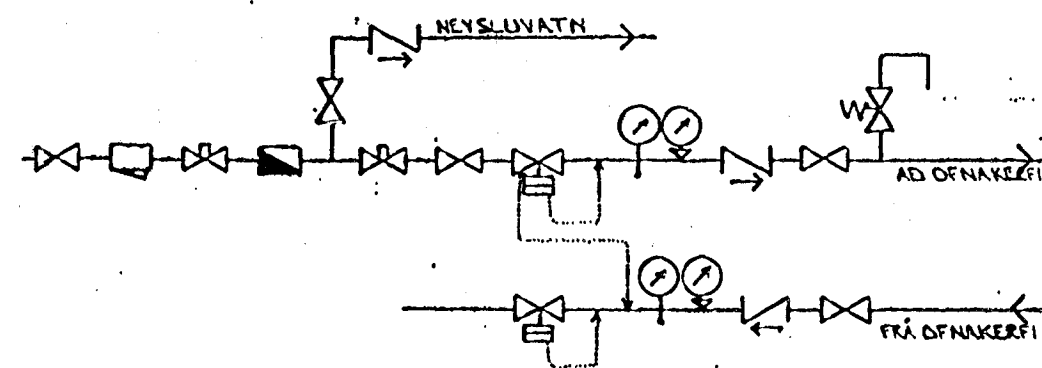

TENGMÝND MELAGR. HITAVEITU

SKÝRINGAR:

ÖLL TÆKN OG SKÝRINGAR ERU SVJ. ÍSLENSKUM STADLI, 1ST. LV.
 GERT ER RÁÐ FYRIR AD EINANGEUM RÚS SÉ SVJ. BYGGINGARBAHAYKKT. EINANGELJUKAFÞYKKT VEGGJA 10SM OG PAKS 20 SM.
 HITLAGNIR SKULU VERA SVARTAR JARNPIPUR MEÐ SKRUFUDUM TENGISTYKKJUM OG EINANGRAST MEÐ AHK 20 MM GLEULLARHÖLKUM OG VEFJAST MEÐ PLÁSTI EÐA SÍSLPAPPA.
 VATNSLAGNIR SKULU VERA GALVANHÓÐAGAR JARNPIPUR MEÐ SKRUFUDUM, TENGISTYKKJUM OG EINANGRAST SEM HITLAGNIR. KALDAR PÍPU OG TENGISTYKKI VEFJAST FYRST MEÐ PLÁSTI EÐA SÍSLPAPPA.
 Á ALLA ÖFNA KOMI LOFTSKRUFUR STILLITÉ OG SÖLFEVIRKIR ÖFNLOKAR.
 ÖFNASTERDÍR SKULU MÍÐAST VÍÐ HITAVEITU ÁT 40°C. ALLAR TENGINGAR AD OG FRÁ ÖFNUM ERU 10MM. NEMA ANNAKS SÉ GETÍÐ.

01	JAN '99	2HÆÐ	HERBERGJASKIPAN BR.	GN
BR:	DAGS.	EÐLI BR.	SIGN.	

KLUBBUBERG 1A
HAFNARFIRÐI

HITA - VATNS- OG FRÁTENNISLAGNIR

DAGS.	FEB. 97	Byggingafultrúi Hafnarfjarðar Afgreitt þannir 12 FEB. 1999 Sigurbjartur Halldórsson
VERK NR.	9630	
TEIKN NR.	2-03	
HANNAD	GN	
TEIKNAD	GN	
YFIRFARIÐ		

TÆKNIPJÓNUSTA
SIGURDAR ÞORLEIFSSONAR ehf

STRANDGÖTU 11 - 220 HAFNARFJÖRÐUR - SÍMI 555 4255 - FAX 565 2875