

Husid er einbylithús.  
Husid er a premur hæðum byggt ur steinsteypu og timbri.  
Husid er stóðsteptyt a hefðbundinn hatt og eirangræd að innan..  
Husid er mörhúðad að innan, sandsporslað, grunrad med olugrunni og malad.  
Husid er mörhúðad að utan með trefjumur, galvanserad refanet, (lmur net), silantborið og malad.  
Pakverk er ur timbriog klætt børdu þakjarnið hallandi bok.  
Pakkantur eru klæddir með samkæstum molmplötum með innbrennu lakki, litur ókvárdast síðar.  
Paksvallir eru einangrædar með 2x100mm plasteigrun, klætt Sarnafilduk og hellulagd.  
Gluggar dvardir og settir ía eftir.  
Litavulutanhusss þ.e. vegfletir vidarverk og handrið, skalgert í samræð við arkitekt  
og ókvárdast síðar.

UM einangrun:  
Útveggir sem eru 180mm bykkir eru einangrædr með 100mm plasteinangrun að innan..  
Botnplata er einangrud með 75mm þortilgerðu einangrunarplasti og skalleggja ofan a einangrun þolplast (frakasperra).  
Veggir sökkir eru einangrædr 50cm níðurtyrir plötu með 75mm plasteinangrun.  
Ígluggum er tvófalt K-einangrunargler með 12mm loftbili í fóstum ígluggum og 9mm loftbili í opnarelegum ígluggafögum og hundum.

Pak: timbursperrur heiklæddar með 25x150mm bordið, þakpappa og børdu þakjarni. Þakeinangrun er 200mm steinull.

Arinn skal frágenginn i samræmi við brunavarnarreglugera.  
Skorstein er sléttspussadur með trefjumur og maladur að utan, malmhattur er ofan a skorstein.

Frágangur þakvirks, einangrun, loftun og frágangur rakavarnalags skal  
vera í samræmi við gildandi byggingarreglugera.  
+30°

R a teikningu táknað reykskynjara.

Ir a teikningu táknað vélræða loftkræstingu.

U-gildi (W/m²K) einstakra byggingahluta skulu vera í samræmi við upptalningu her að neðan.

Pak:	T <sub>i&gt;18</sub> C	U-gildi 0.2
Útveggir:	T <sub>i&gt;18</sub> C	U-gildi 0.4
Lættur útveggur einangrædur á grind	T <sub>i&gt;18</sub> C	U-gildi 0.3
Gluggar, (karmar, gler, (vegild meðaltal), K-gler):	T <sub>i&gt;18</sub> C	U-gildi 2.0
Hurðir:	T <sub>i&gt;18</sub> C	U-gildi 3.0
Golf: a fyllingu og að óupphituðu rymi.	T <sub>i&gt;18</sub> C	U-gildi 0.3
Golf að utlofti:	T <sub>i&gt;18</sub> C	U-gildi 0.2
Útveggir, vegild meðaltal(veggfletir, gluggar og hurðir):	T <sub>i&gt;18</sub> C	U-gildi 0.85

Að öðru leiti skalmtaða við að kolunartölur elnstjóra byggingahluta seu í samræmi við IST / EN 26946-1.  
nf a teikningu táknað golfniðurfall, stadssettning ókvárdast a lagnateikningu.

BJOP táknað bjórgunarop.


Löðar frágangur:

Timalega skalhaft samræð við löðarhafa aðliggjandi löða um frágang og samræmingu a löðarmörkum.

Þriggja metra breitt belti frá löðarmörkum og þín a löð er ekki helmið að grðursetja skógarplöntur sem verða hávaxnar.  
Aftan við hus skalkomid fyrir hindrun ofan við brekku löð með runnigraði þannig að ekki stafi fólkihætta af brekkunni.

Tvær geymslur eru íhusinu ónnur er geymslu loft (bilgeymslu og hin er a nedrihæð).

ATH leyfi hefur fengist hjá byggingaryfirvöldum sœjlarins að hækka mænishæð allt að 50 cm,  
auk þess að færa bilastæði yfir austan megin við hus og færa bilastæði innan löðar yfir austan megin.

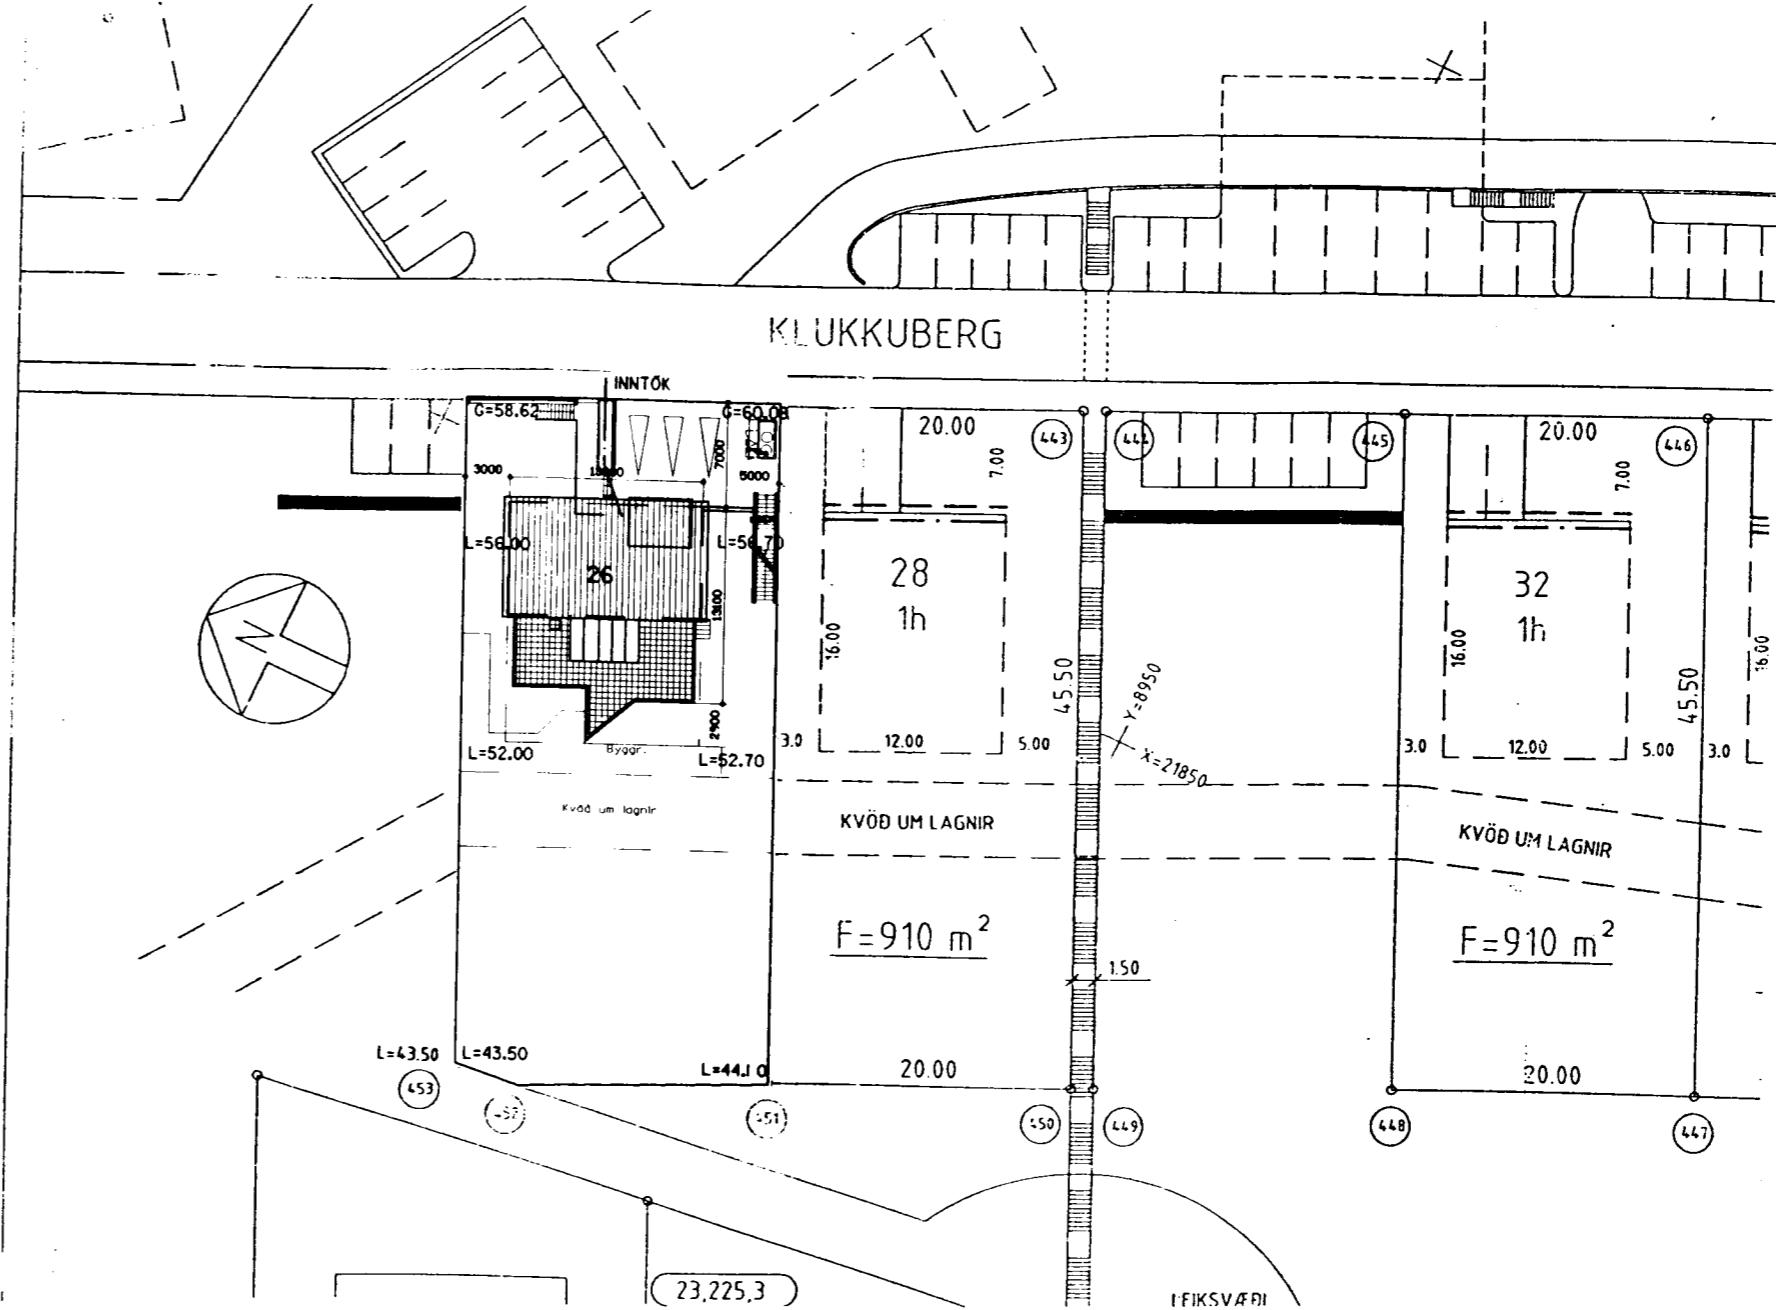

breytt dags. 10.04.2003  
lbud a nedrihæð, ymsar breytingar  
breytt dags. 01.07.2002  
Svallir settar a husið. Hætt við að nota  
lehnungsarkanaði heldur steptyt a  
hefðbundinu hætt.

dags. 20.09.2001

**AN2 Arkitektar**  
Teiknistofa Nethyl 2  
Eyjólfur Bragason arkitektur  
a.no. 5874555 fax: 5874551 e-mail: eyjolfur@centrum.is kennit: 190253-5399  
GSM: 8075462

*Eyjólfur Bragason*  
verkhafi  
Klukkuberg 26

Afstöðumynd

meilivordi 1:500,  
verknr 379 I - I 407  
teikning nr. 1 af 6