


Grunnmynd kjallara

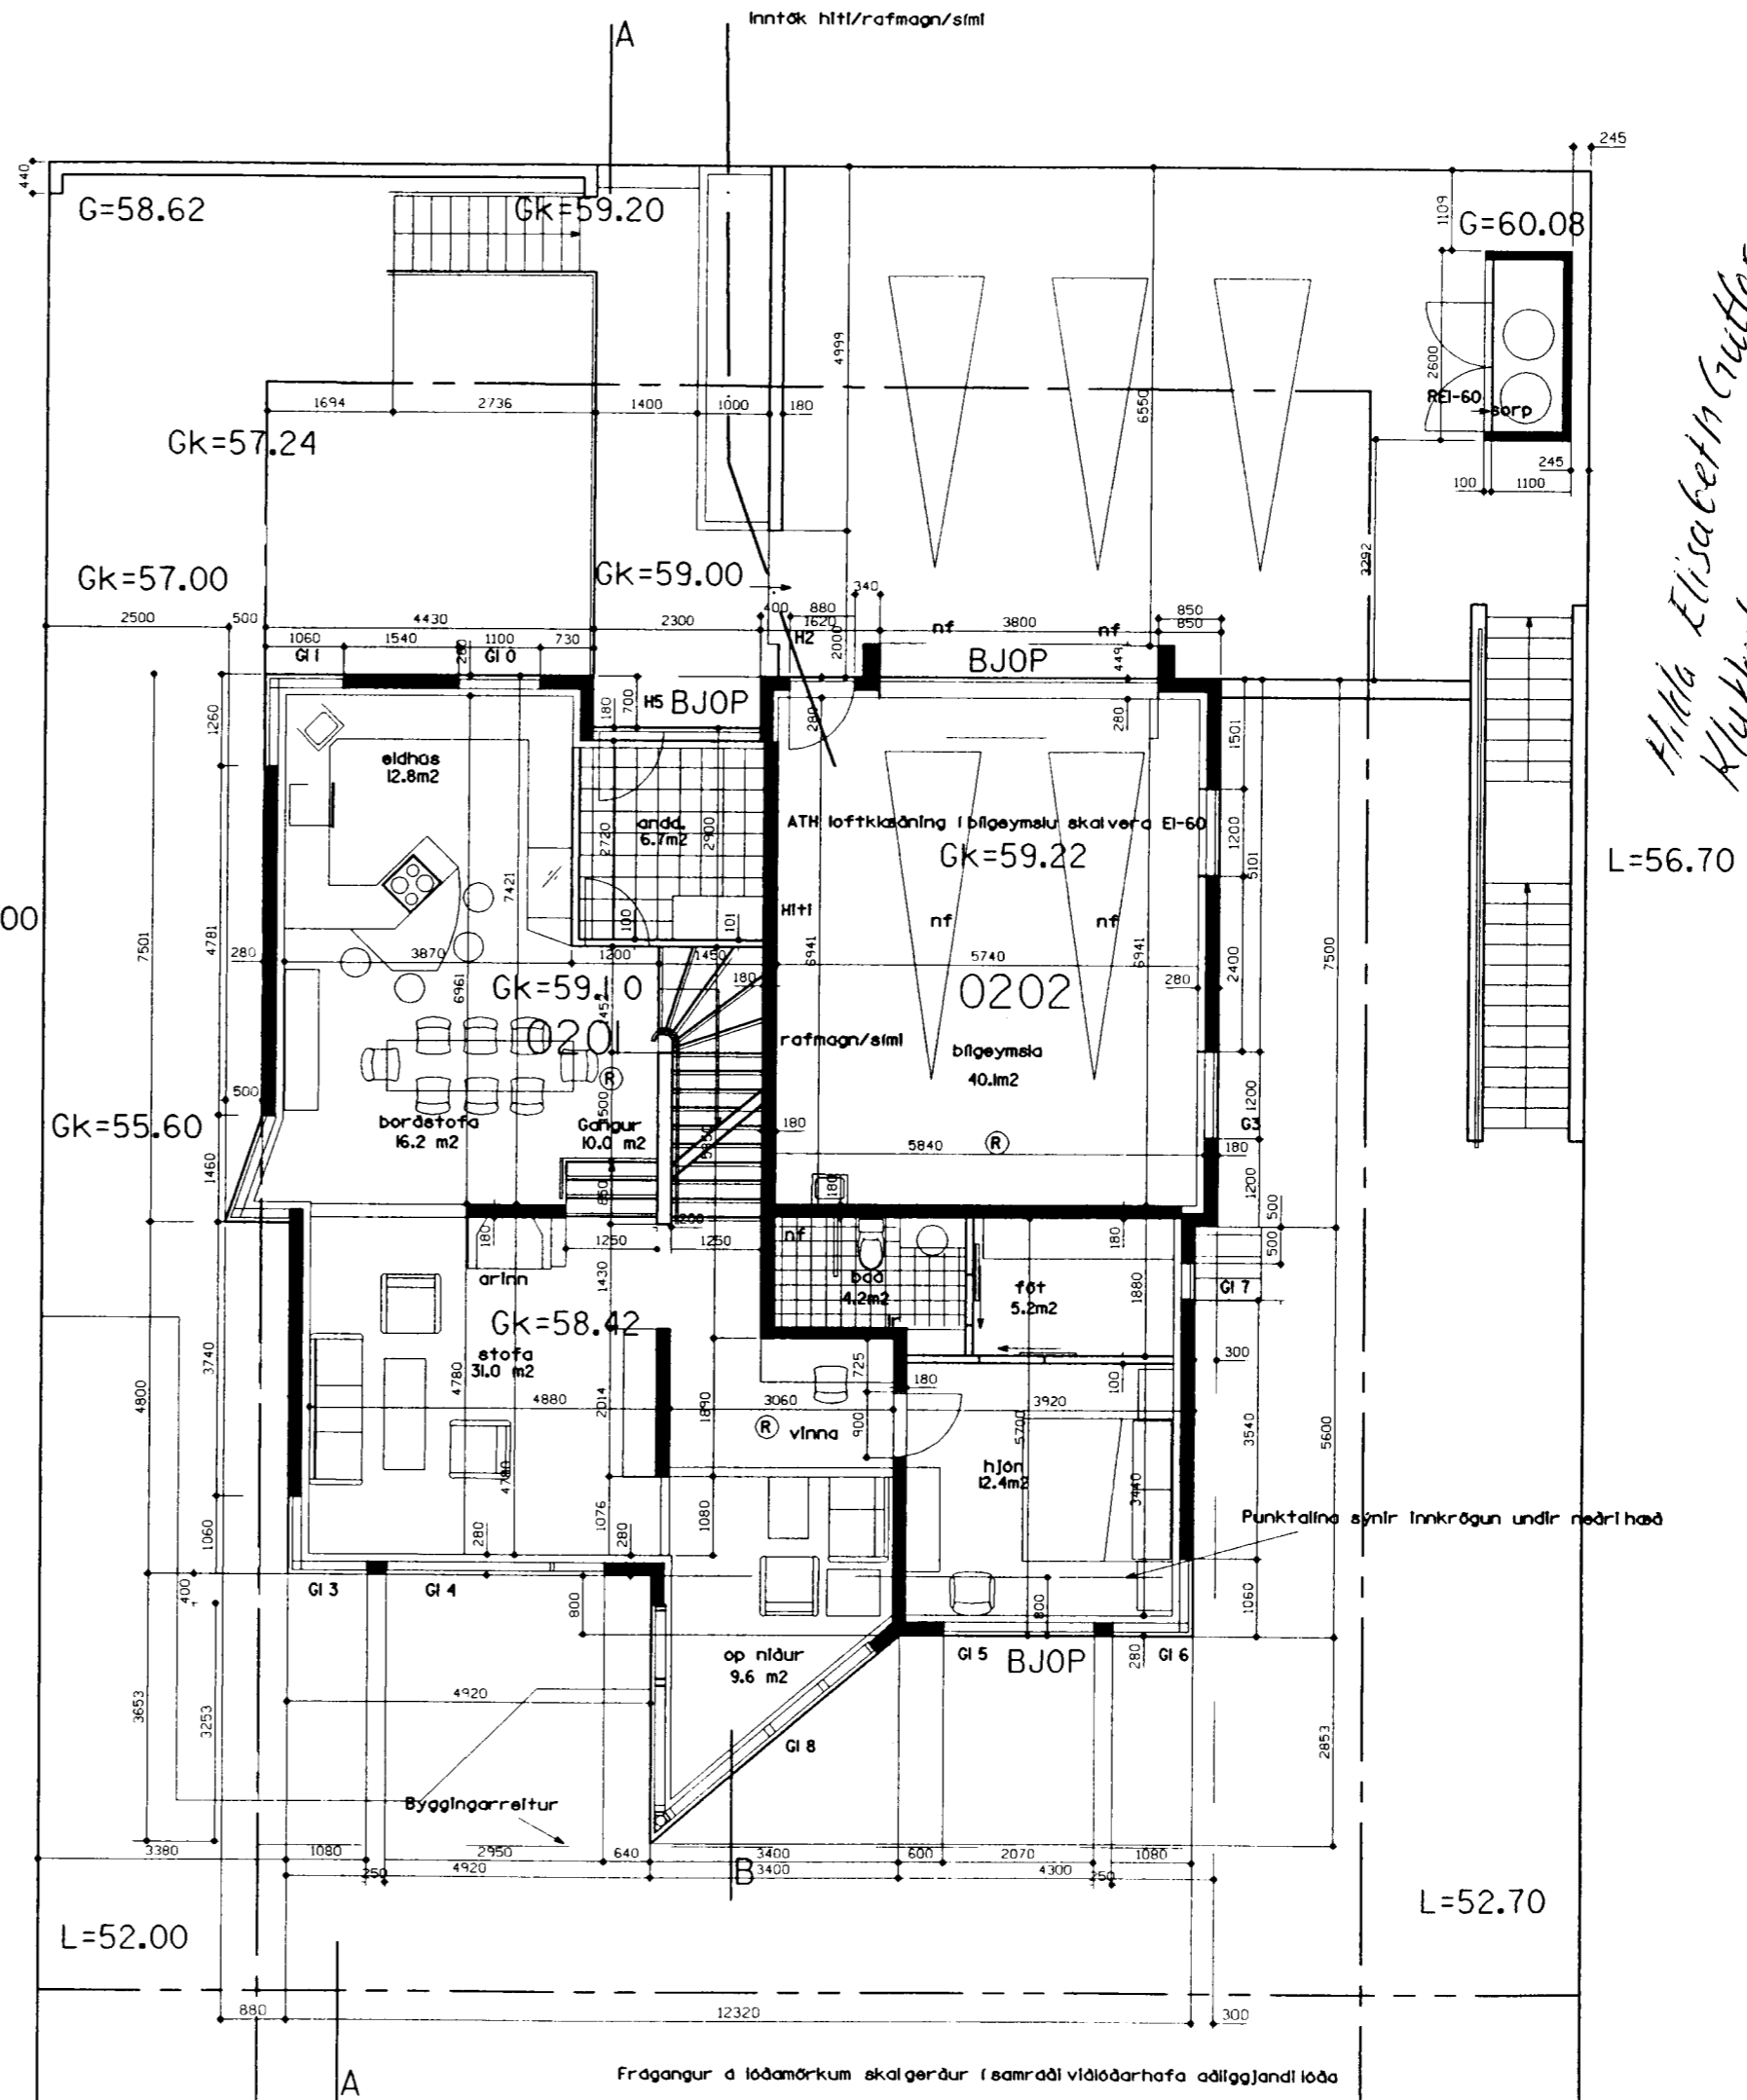

Grunnmynd II. hæðar

Byggingarfulltrúi
samykkir erindið.
13 MAI 2003
Bent skal á að samþykkt þessi veður ekki virk.
Lýtt er eftir þinglögum eignaskiptafrýslingarinnar
og skráningu hennar hjá Fastegnamatjónkisins.
Byggingarfulltrúinn í Hafnarfirði
F.h. Kristján Þorarinsson

Hilga Elisabeth Guðformáel
Klukkuberg 28 1817733089

breytt dags. 1.0.04.2003
lúð á neðriháð, ymsar breytingar
breytt dags. 1.0.07.2002
Svafir settar á húsið. Hætt við að nota
eignangrunarkubba heldur steypt á
neðriháðinni hött.
dags. 20.09.2001

AN2 Arkitektar
Teiknistofa Nethyl 2
Eyjólfur Bragason arkitekt faí

sm: 5674655 | tlf: 5974551 | e-mail: eyj@an2.is | neti: 150253-0369
OSM: 897648
Joni Þorgeirsson
verktali

Klukkuberg 26

Grunnmyndir
Kjallari / I. hæð

málsvæði 1:100

verkur 379 1 - 1408

teikning nr. 2 af 6

c:\win32app\verk3\klukkuberg\y_lukk May_04_2003 13:36:53