


Byggingarfulltrúi
samþykkir erindiö.

13 MAI 2003-

Bent skal á að samþykkt þessi verður ekki virk, fyrr en eftir ljúgilsingu eignaskiptafirlysingarinnar og skráningu hennar hjá Fasteignamáttí ríkisins.

Byggingarfulltrúinn í Hafnarfirði
F.h. Kristján Þórarinnsson

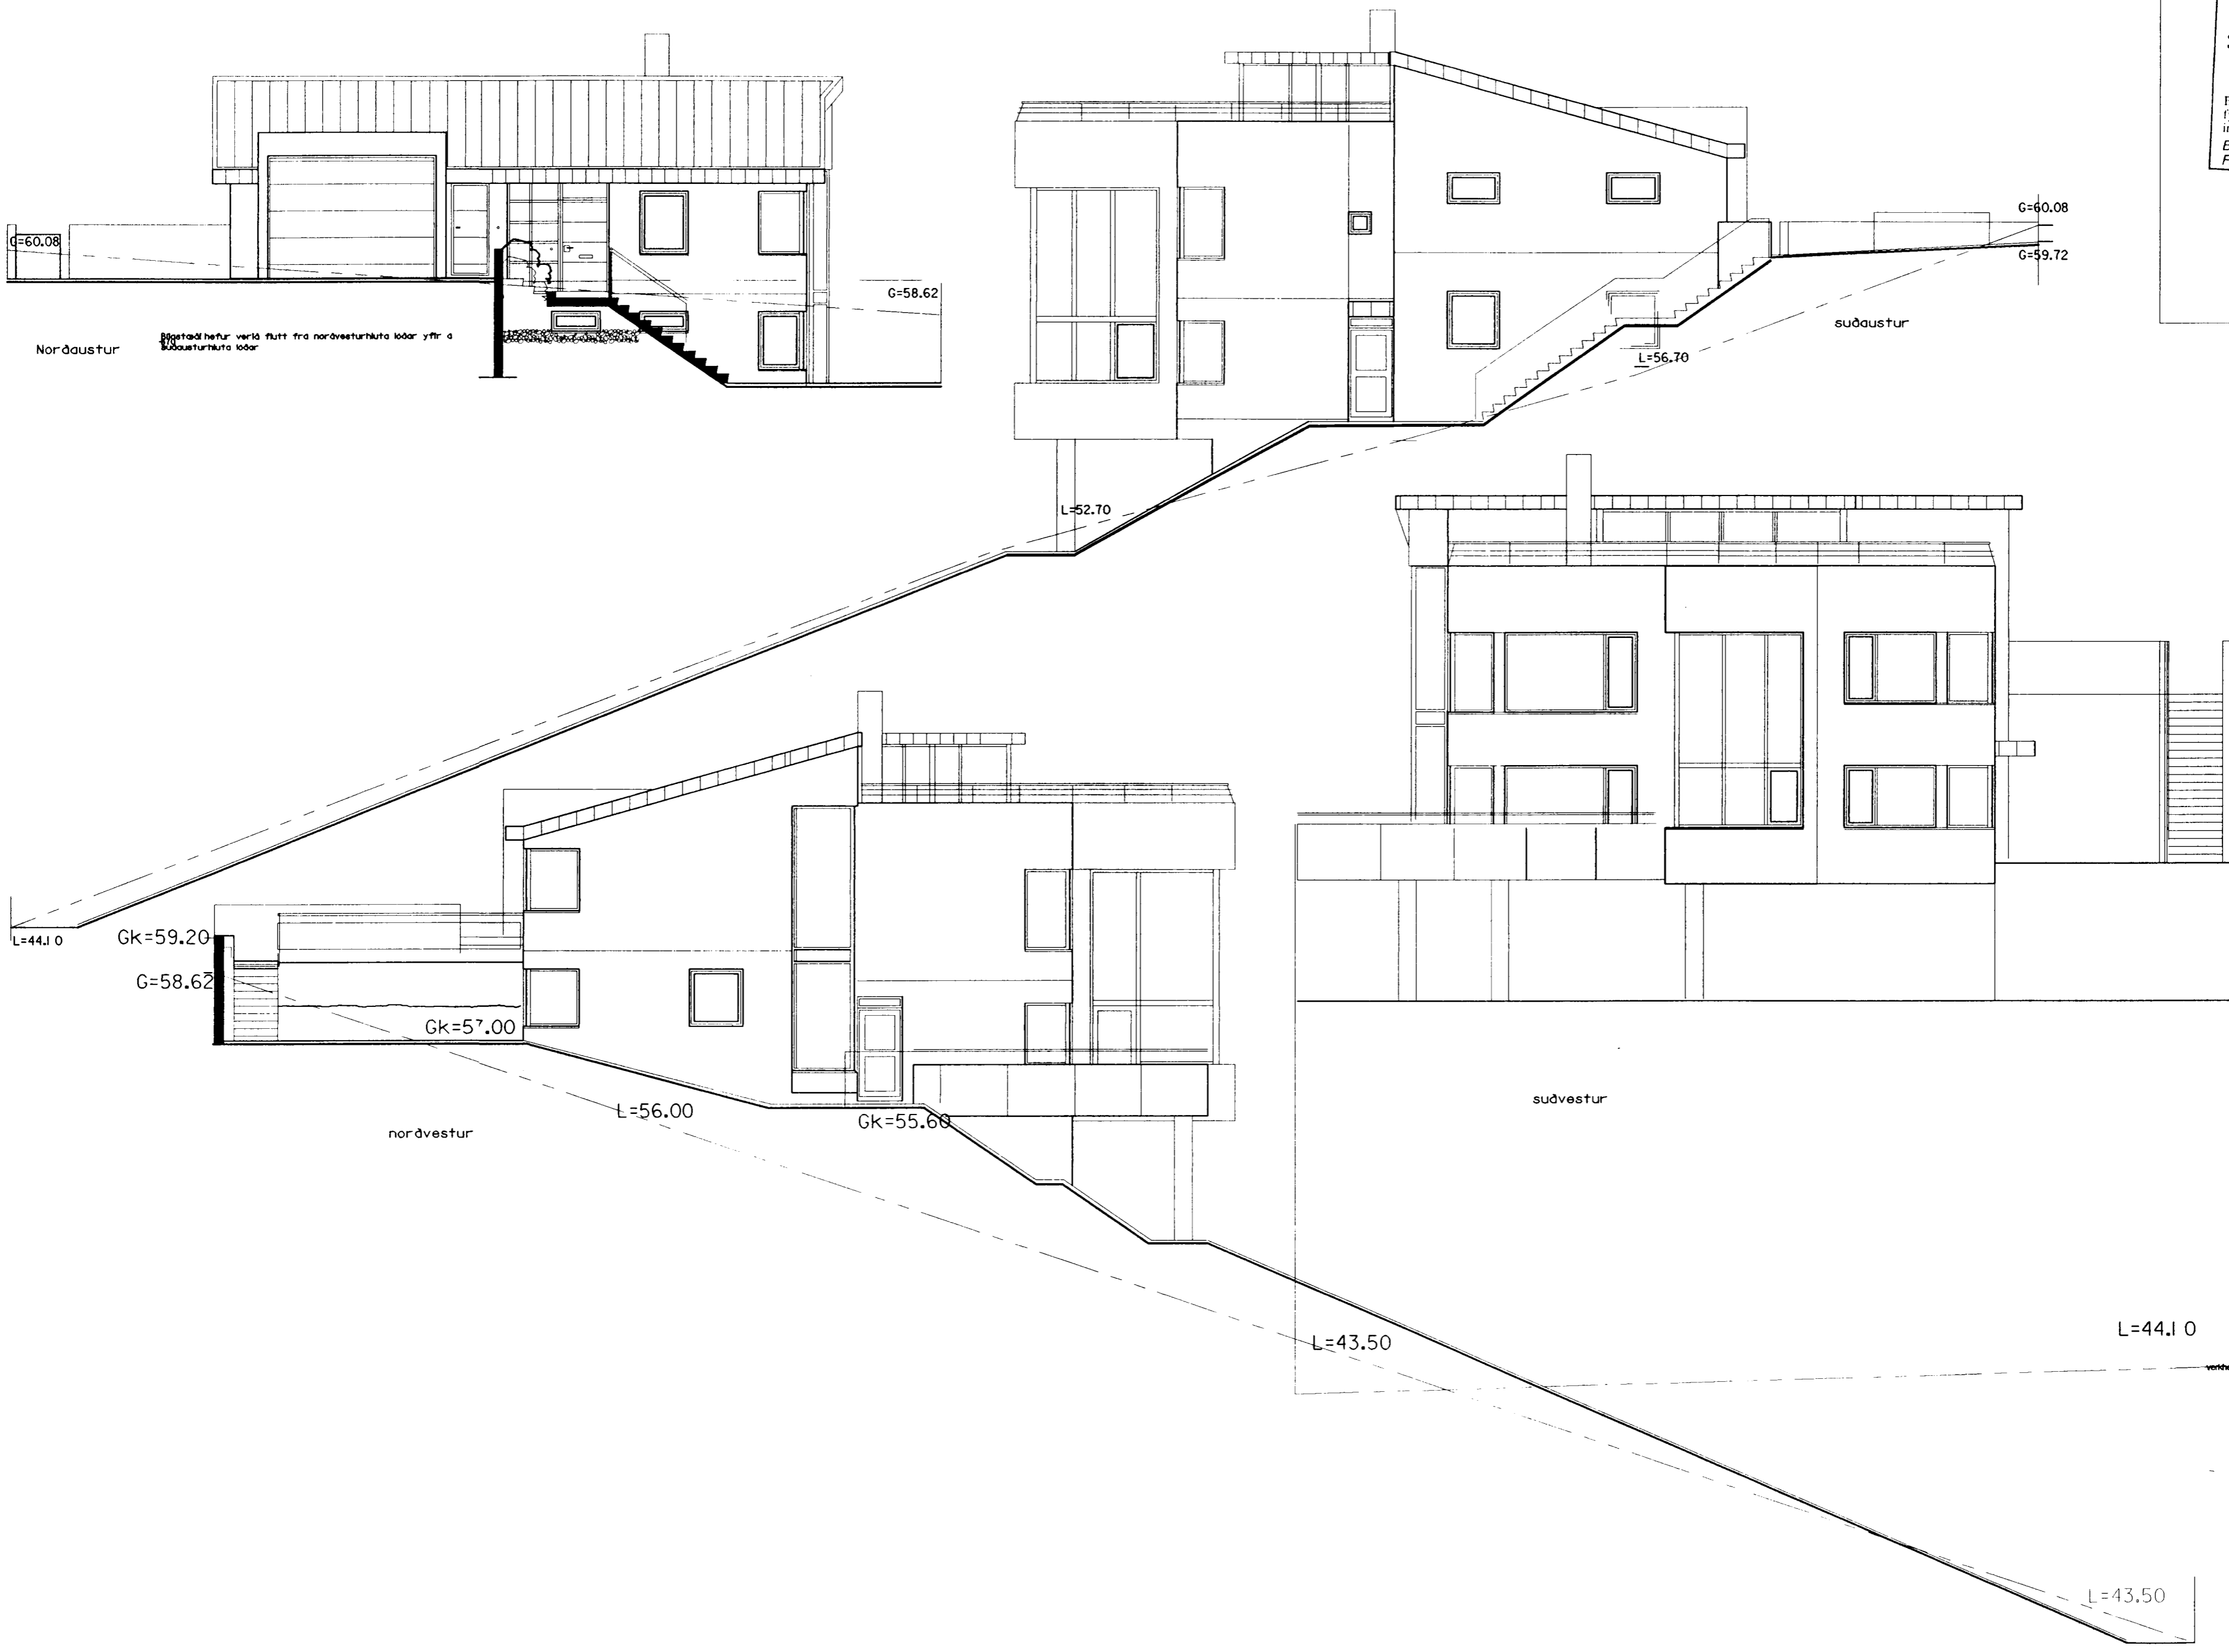

breytt dags. 10.04.2003
lúð á nærhlæð, ymsar breytingar

breytt dags. 10.07.2002
Sýnir settar á húsið. Hætt við að nota leingrunarkubba heldur steypt á hefðbundinn hátt.

dags. 20.09.2001

AN2 Arkitektar

Teikniflofa Nethyl2
Eyjólfur Bragason arkitekt fal

sm: 0674055 fsc: 0674051 e-mail: eyjol@annunus.is heim: 190253-6389
GSM: 0670482

Eyjólfur Bragason

Klukkuþberg 26

Útítt

málsvæði 1:100

verk nr 379 1 - 1419

teikning nr. 4 af 6

c:\w\10-2200\ver\2\Klukkuberg\K.LUKK May 09 2003 13:43:34