




Samþykkt þann  
 06 AUG. 2002  
 Byggingafulltrúinn í Hálfirfirði  
 F.h. Sigurbjartur Halldórsson

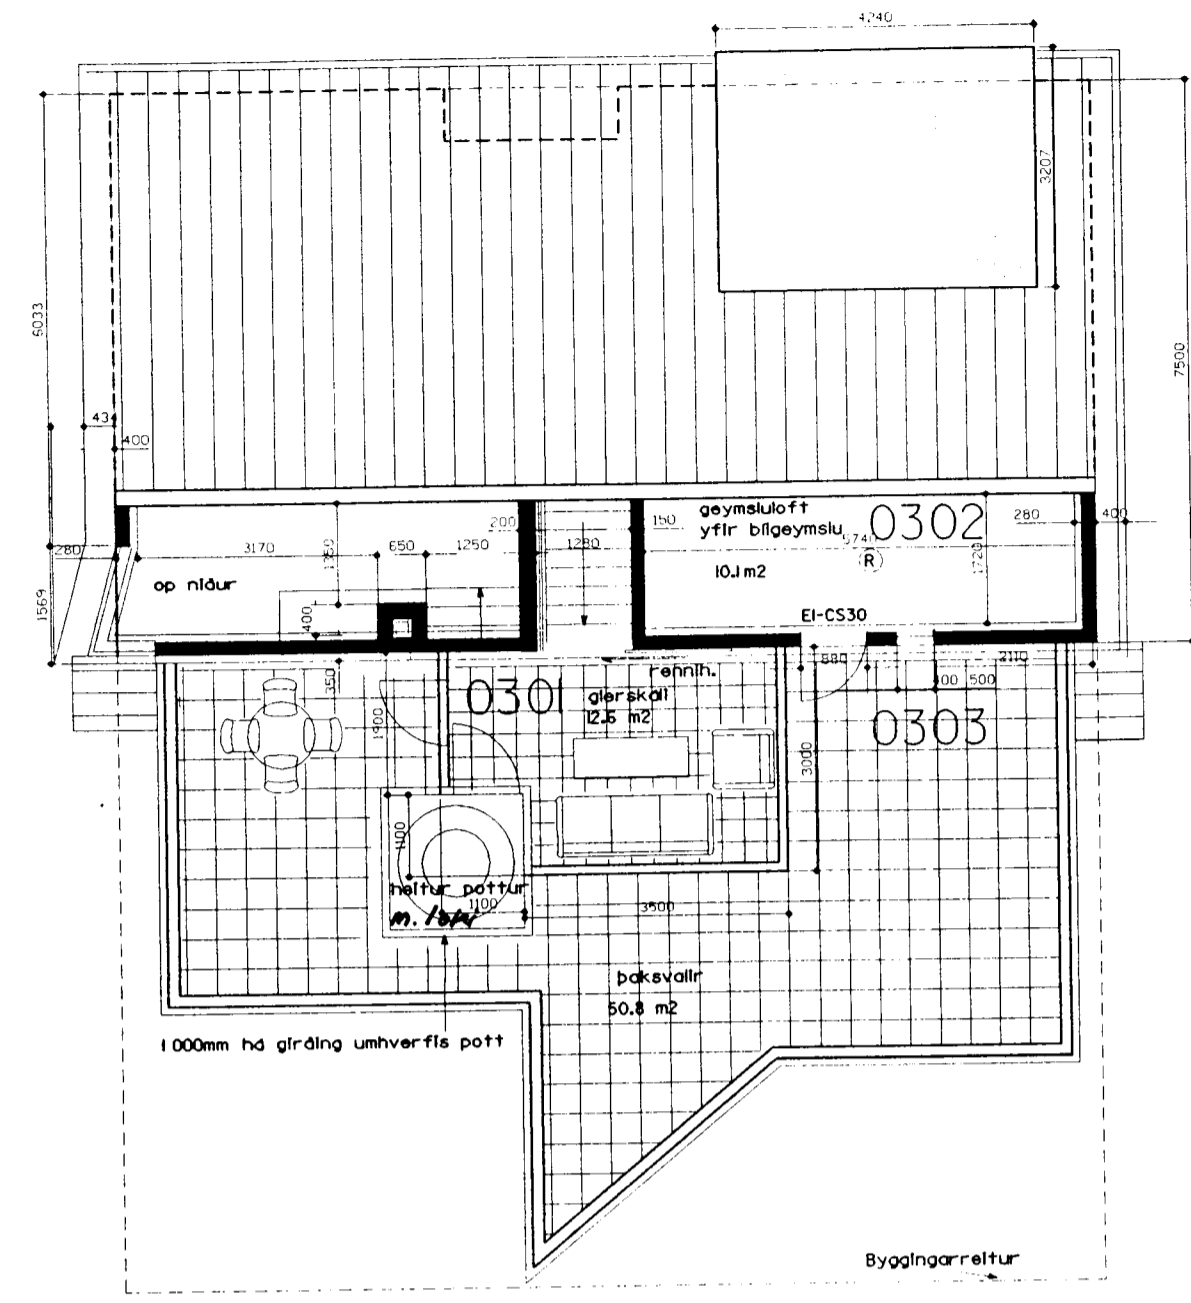

2.hæð

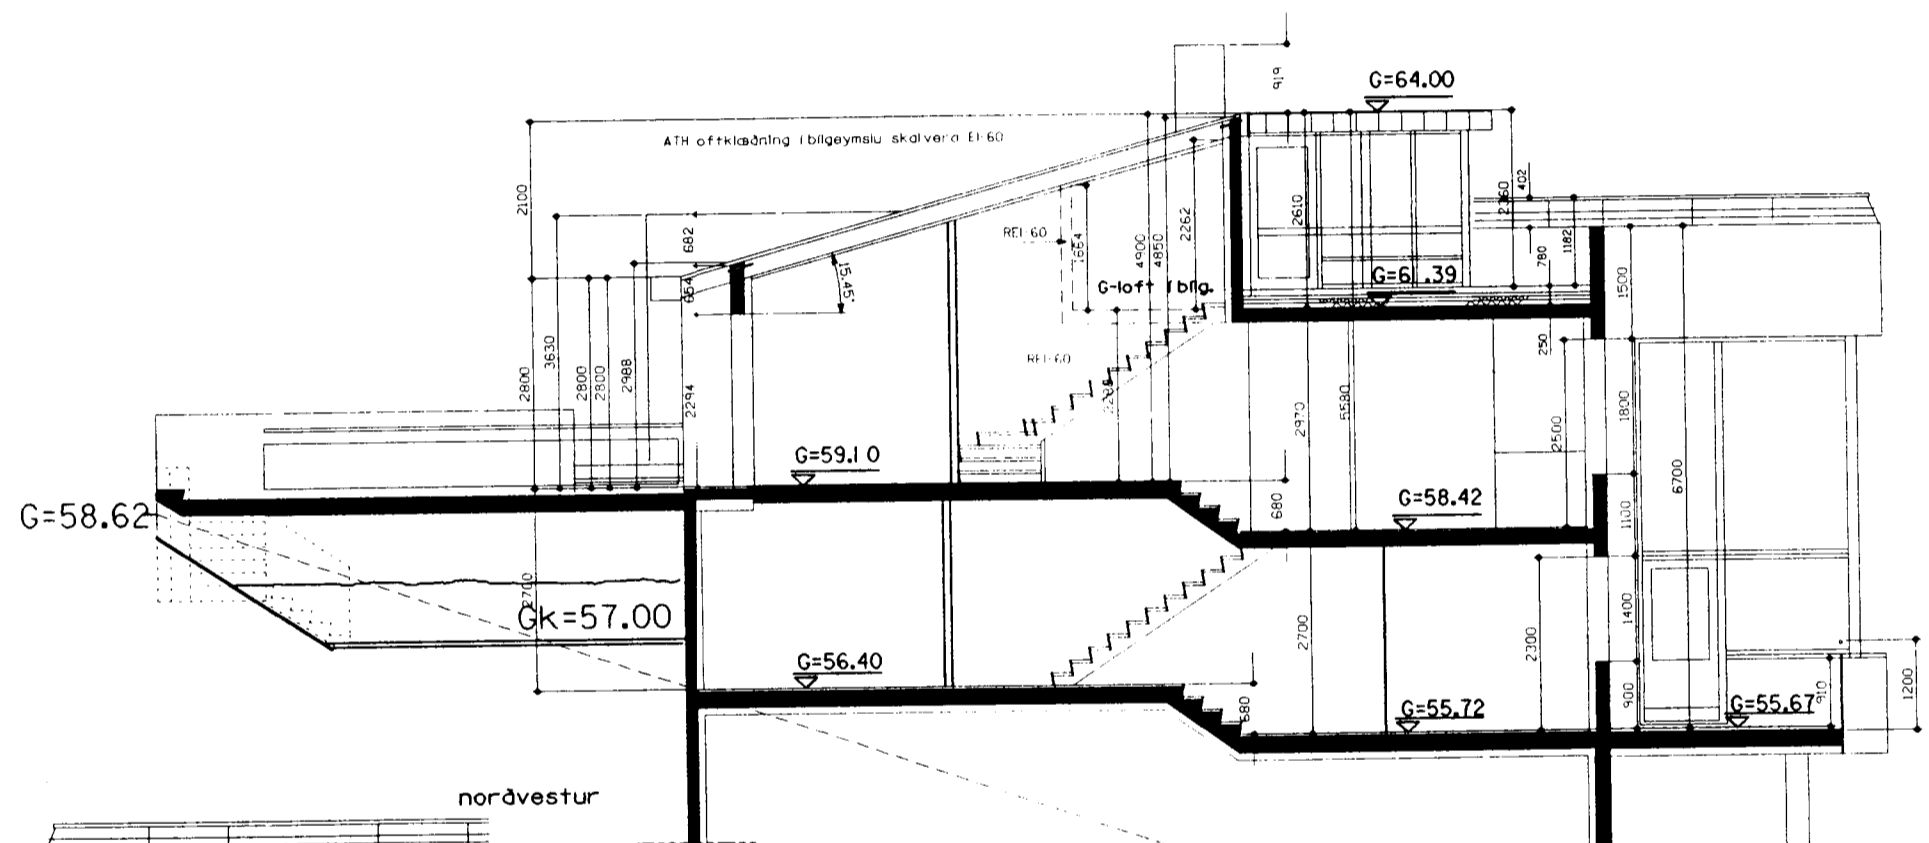

Snið A-A

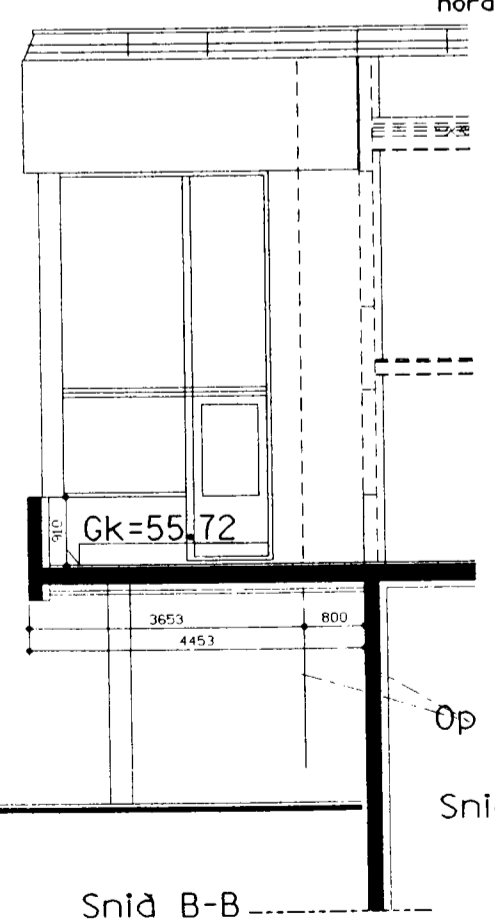

Snið B-B

L=43.50

L=43.50

breytt dags. 1.01.2002  
 Svöll settar á hönd. Hætt við að nota  
 efningrunar kluba heldur stöpt á  
 hefðbundinn hátt.

dags. 20.09.2001

**AN2** Arkitektar  
 Teiknistofa Nethyl 2  
 Eyjótur Bragason arkitekt fal

sm: 5874655 fsc: 5874551 e-mail: eyjotur@netur.is heffn: 190253-0390

OSM: 8075452

*Sein Einar*

verkefni Klukkuberg 26

Grunnmynd 2.hæð  
 Snið A-A; Snið B-B

mæðstærð 1:100

verk nr 379 1 - 1409

teikning nr 3 af 6

C:\w\m32001\ver2\3\klukkuberg\1\lukk - Jul - 31 - 2002 - 16:03:47