
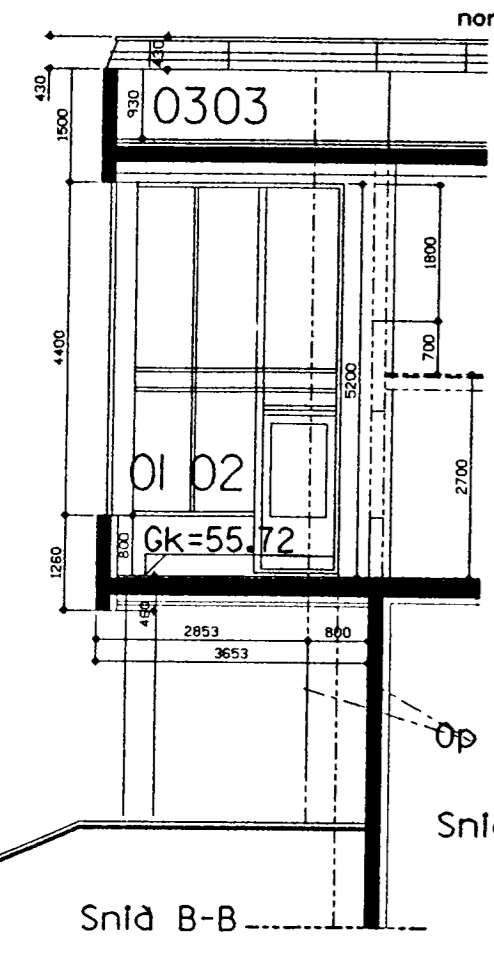
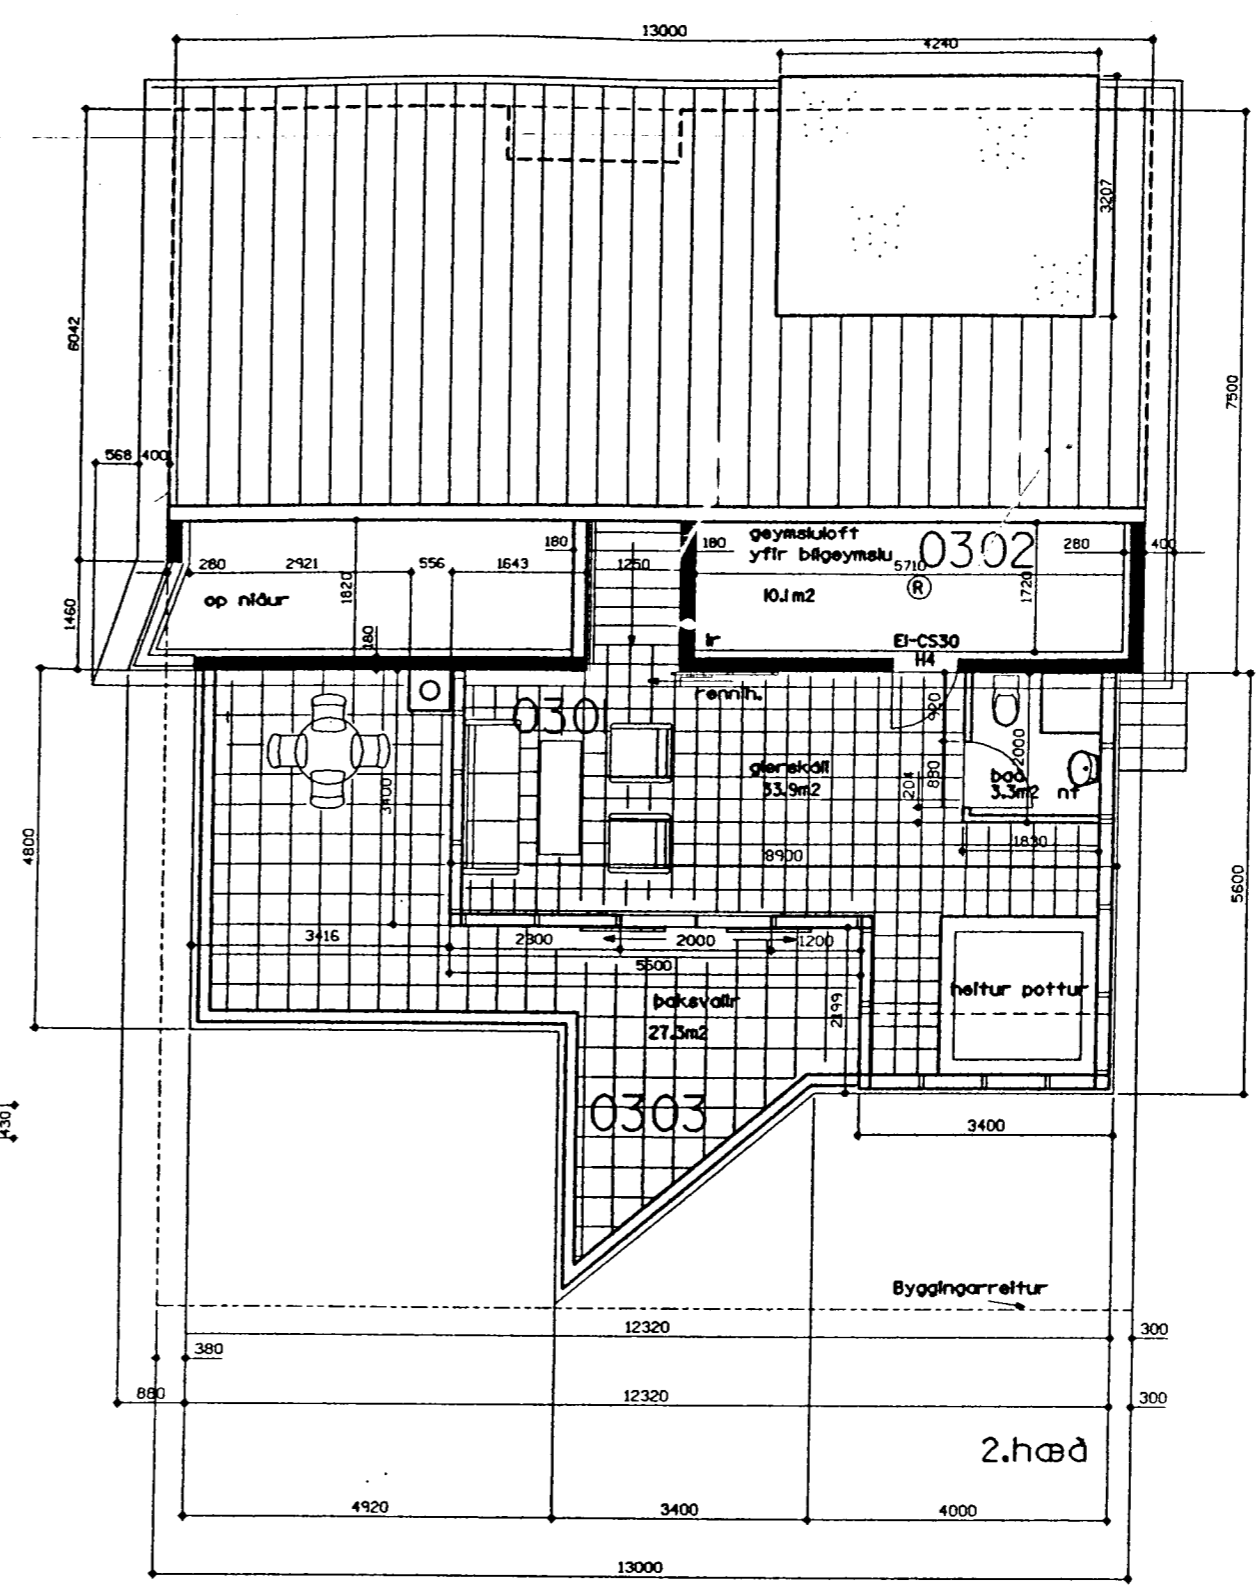


Samþykkt þann
08 JUNI 2004

Byggingafultrúinn í Hafnarfirði
F.h. Sigurbjartur Halldórsson

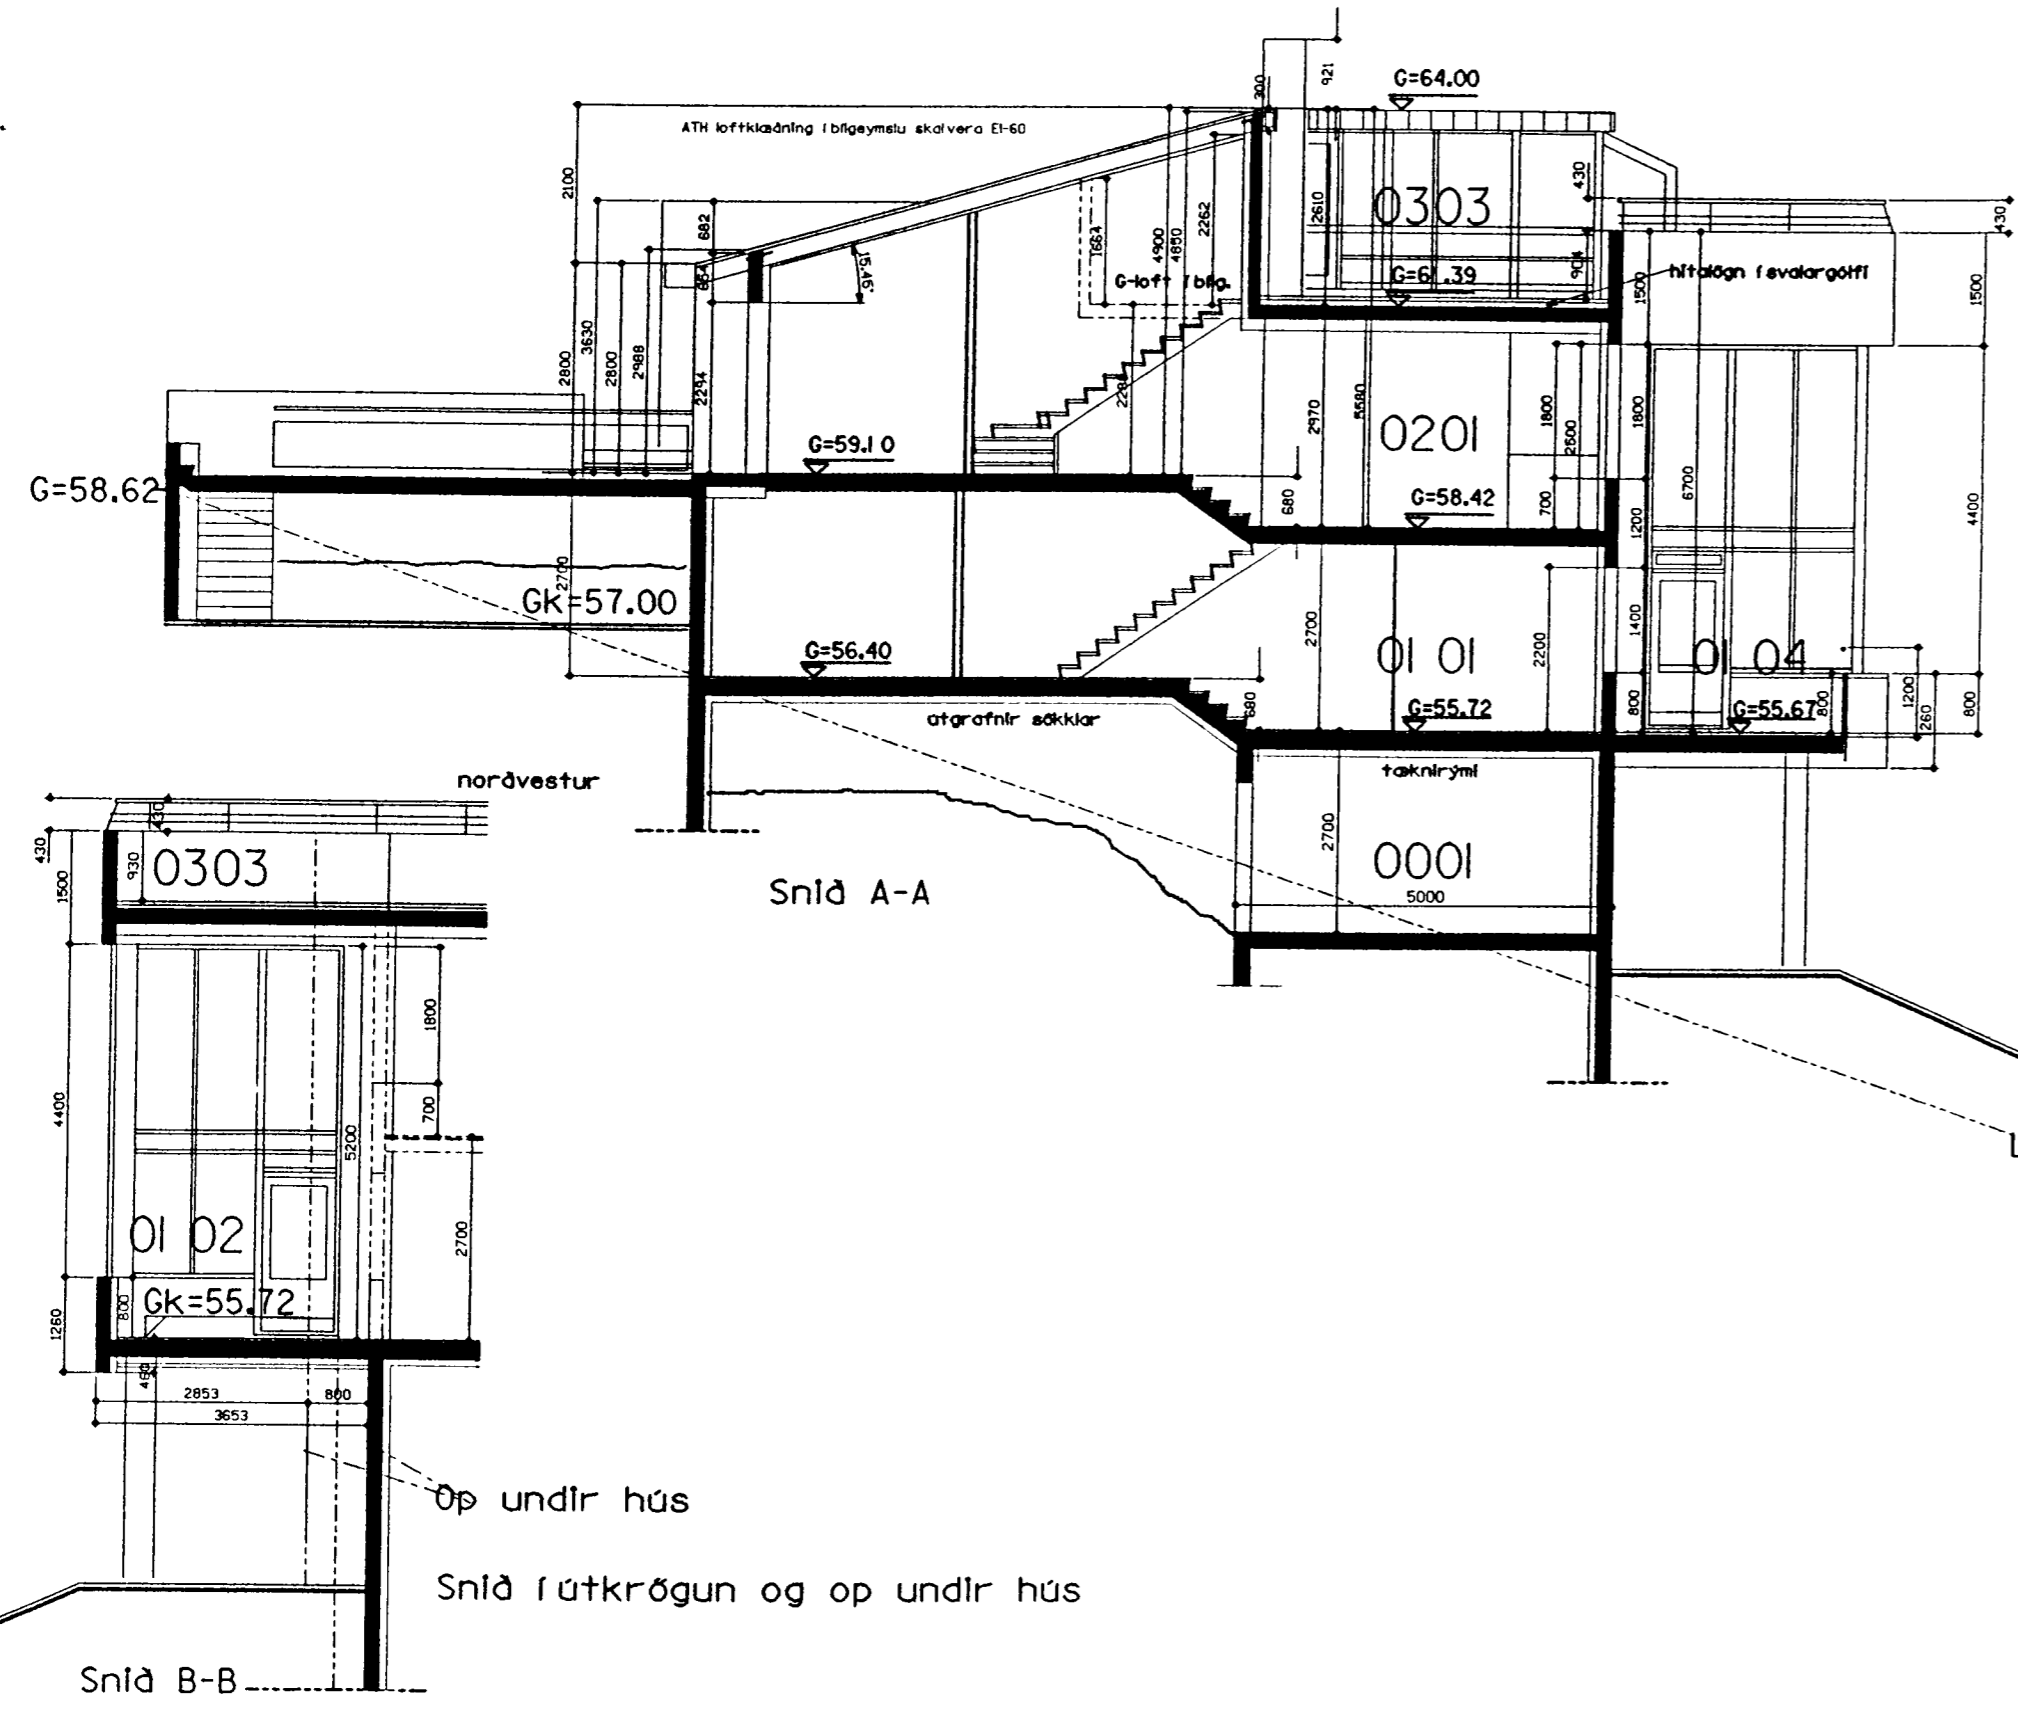

Op undir hús
Sníð í útkrögun og op undir hús

breytt dags. 10.03.2004 Sólstofa upplýð þak-
svolum samþykkt aukabúð stækkuð. Hæðarskill
settt þar sem áður var op á milli hæða.
breytt dags. 10.04.2003
þúð á neðri hæð, ymsar breytingar
breytt dags. 10.07.2002
Svalir settar á hosið. Hætt við að nota
eina grunna kubba heldur steypt á
hefðbundinn hátt.
dags. 20.09.2001

AN2 Arkitektar

Teiknistofa Nethyl 2
Eyjólfur Bragason arkitekt fal

Sími: 8974895 Fax: 8974891 e-mail: eyjolfur@an2.is heild: 10289-6888
ÖBÚ: 8974842

Eyjólfur Bragason

verkhall
Klukkuberg 26

Grunnmynd 2.hæð
Sníð A-A; Sníð B-B

málhæð 1:100

verkr 379 1 - 1409

bláning nr. 3 af 6

c:\win32\app\werk\3\klukkuberg\lukk Apr. 28, 2004 15:51:49