


G=60.08 G=60.65

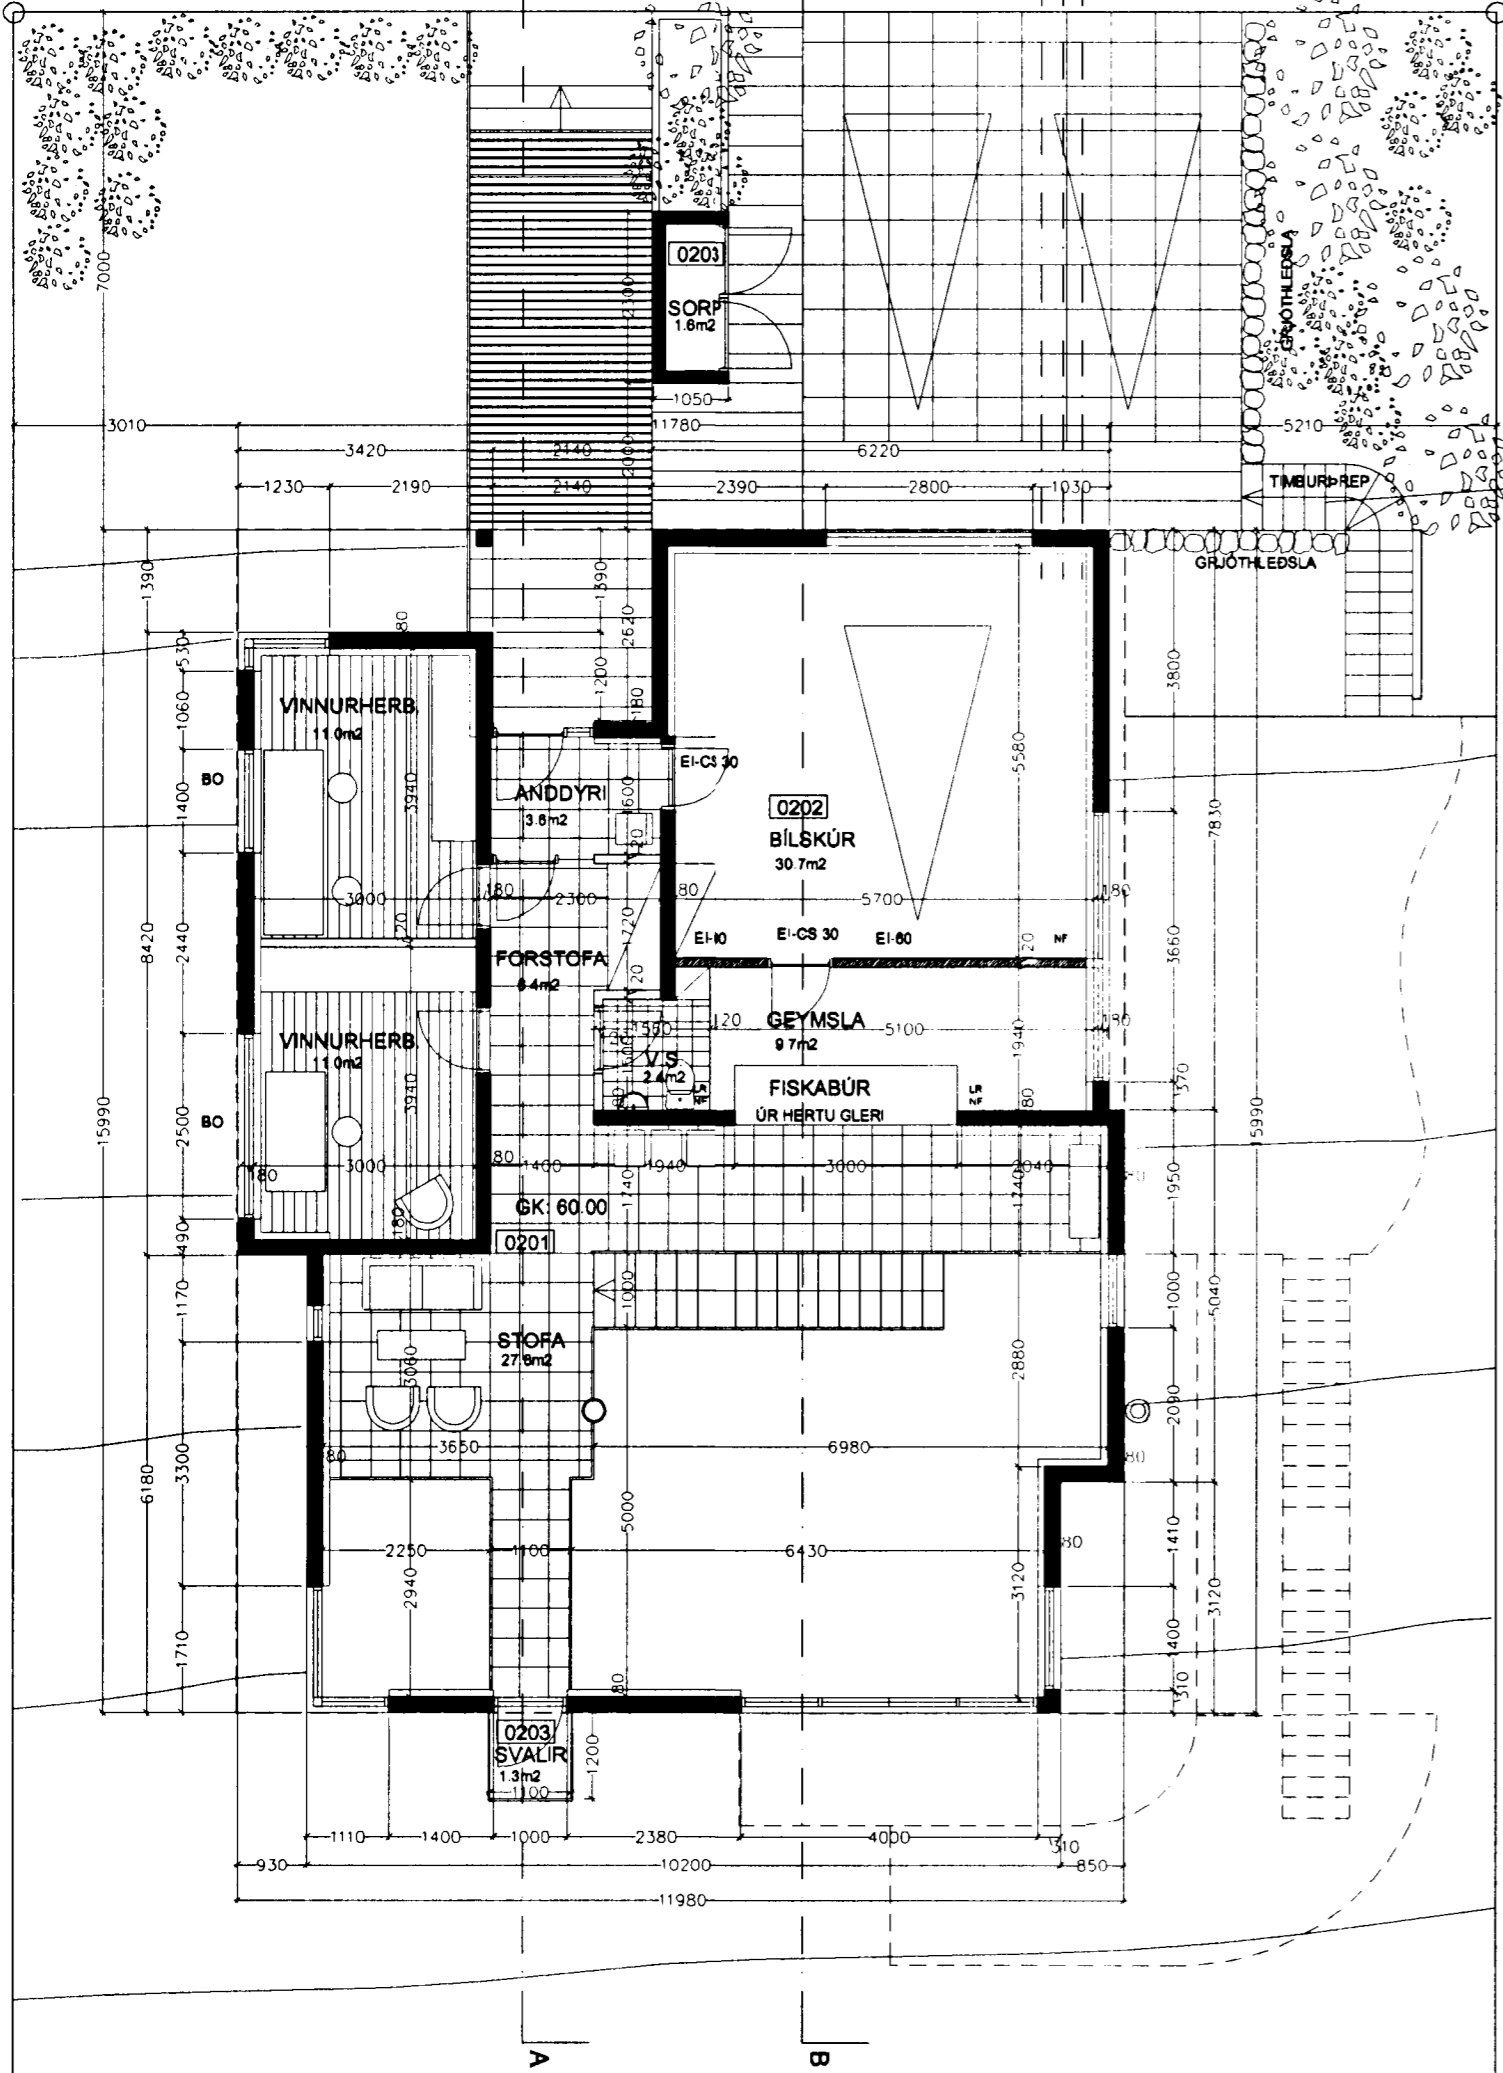


GRUNNMYND 2. HÆÐAR

L=44,10

L=46,00

L=44,10

G=60.08 G=60.65

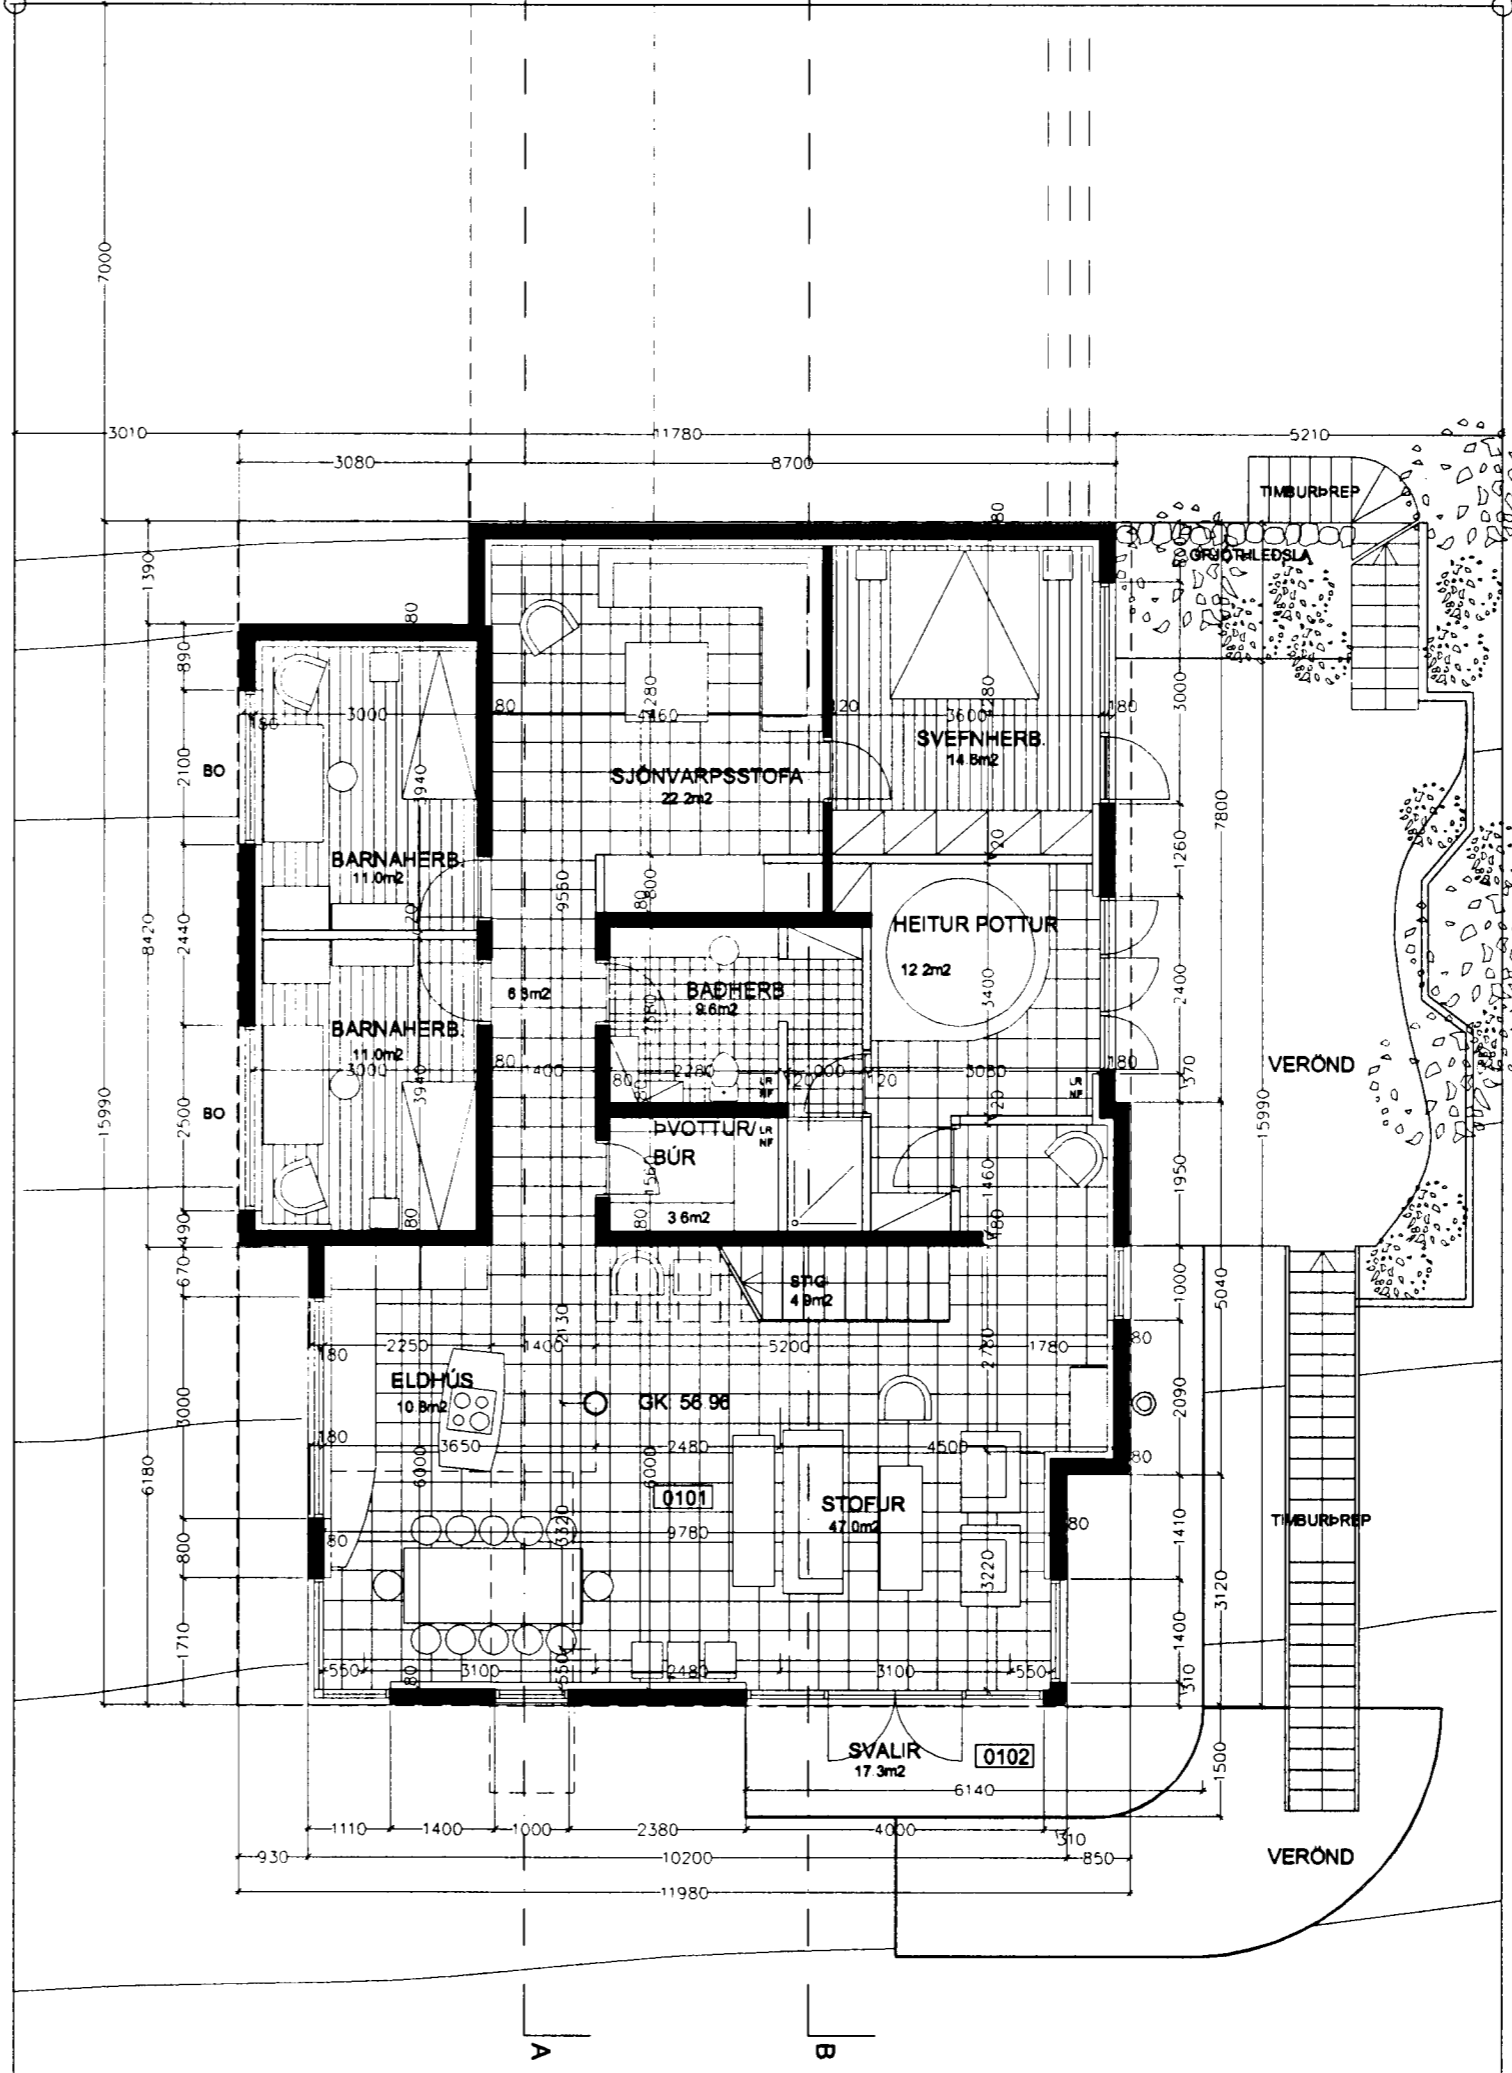

GRUNNMYND 1. HÆÐAR

L=46,00



Samþykkt bann

07 NOV. 2001

Byggingaútlitruinn í Hafnarfirði  
F.h. Kristján Þorarinsson

Sigríður Ólafsdóttir 071070-5069  
Breytt 02/11.2001 - Burðarsúlur í stofu felldar út, veggjum í garði breytt í gróthleðslur

KLUKKUBERG 28, HFJ.  
GRUNNMYNDIR

MÆLKVÆÐI 1:100  
DAGS 07.03.2001

TEIKNINGNR. 1.01

SIGRÍÐUR ÓLAFSDÓTTIR  
ARKITEKT FAI  
RANARGÖTU 42  
101 RVK  
Sími: 561-3760  
e-mail: arkitekt@shofa.is