




Samþykkt þann

07 NOV. 2001

Byggingafulltrúinn í Hafnarfirði  
F.h. Kristján Þórarinnsson



ÚTLIT TIL NORÐAUSTURS

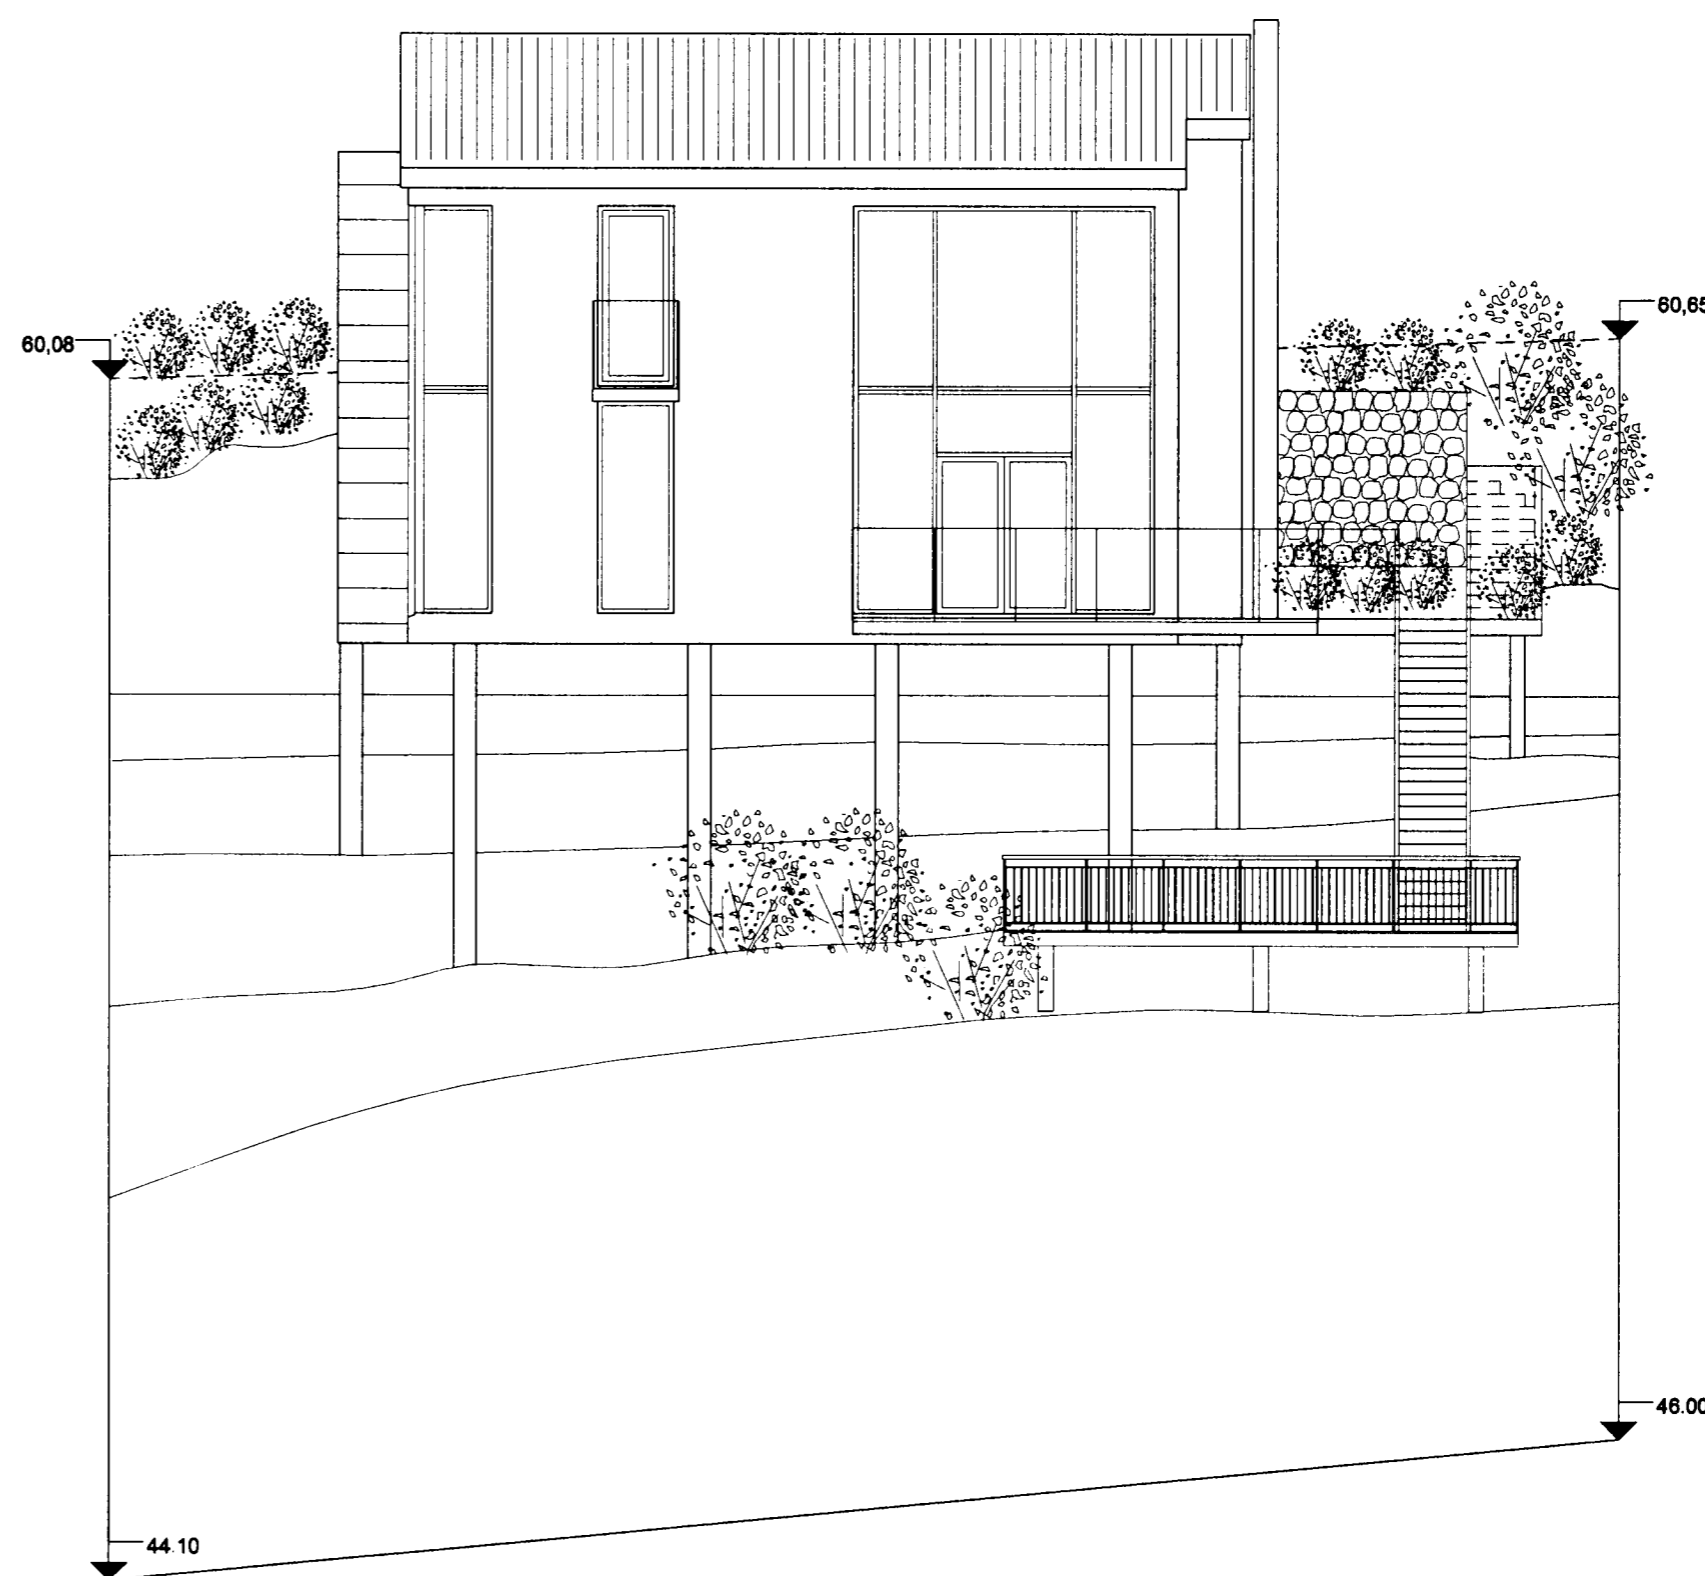

ÚTLIT TIL SUÐVESTURS

*Sigr. Ólafur 071070 5269*

Jarðvegsmálningu við aðkomu breytt (brú og súlur fella út).  
Breytt: 02.11.2001 - Veggjum í garði breytt í gróthéðalur

**KLUKKUBERG 28, HFJ.**  
ÚTLIT TIL NA & SV

MÆLIKVÆÐI: 1:100  
DAGS: 07.03.2001

TEIKNING NR 1.02

SIGRÍÐUR ÓLAFSDÓTTIR  
ARKITEKT FAÍ  
RÁNARGÖTU 42  
101 RYK  
SÍM: 561-3780  
e-mail: arkitekt@shof.is