
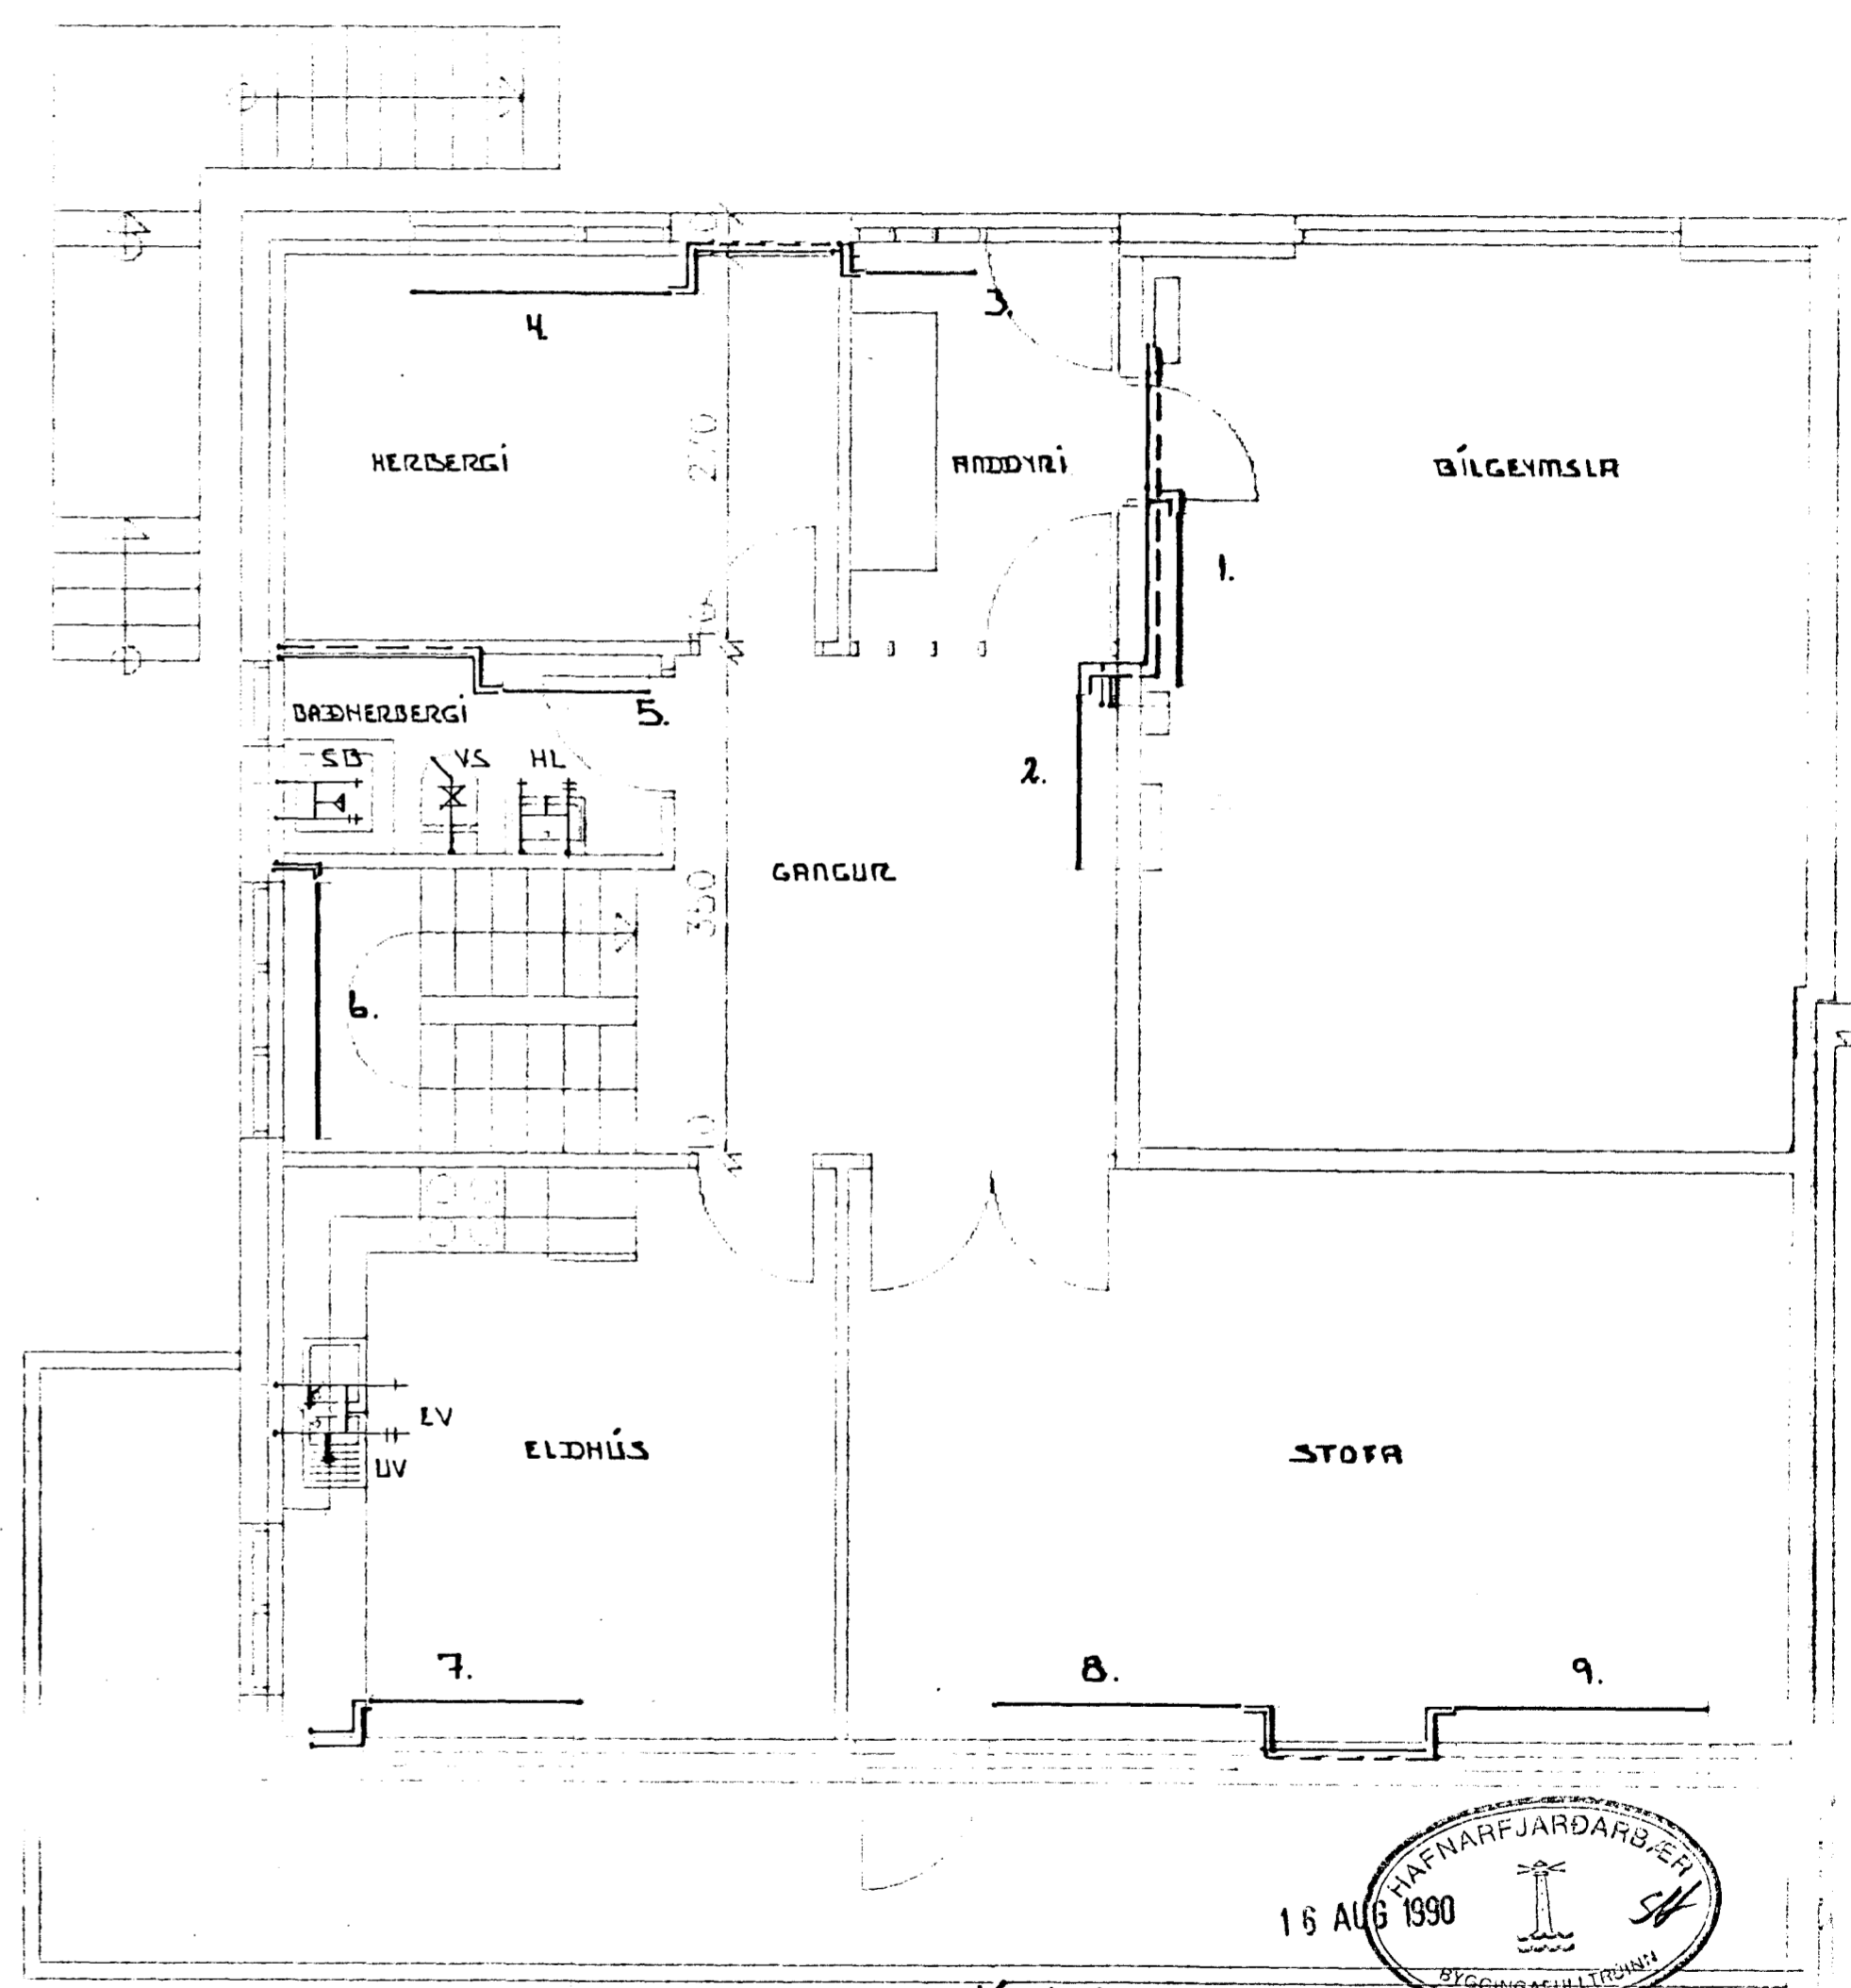


SKÝRINGAR.

A ALLA OFNA SKAL SETJA LOFTSKRUFU, STILLITI OG SJALFVIRKA
 OPNLOKA EINS OG FRAM KEMUR I OPNASKRA.
 PÍPUR OFNALAGNA ERU HEILDREGIN SVÚRT RÚR
 PÍPUR NEYSLUVATNSLAGNA ERU GALVANISERADAR.
 PÍPUR SKULU VERA Í GÆÐAFLOKKI SAMSVARANDI DIN 2440.
 ALLAR LAGNIR SKAL EINANGRA MED 20 mm GLÆRULLARHÖLKUM OG
 SÍVEFJA MED PLASTI EÐA EINANGRA Á SAMBÆRILEGAN HÁTT.
 OFNALÖGN SKAL ÞRÝSTIÞRÓFA MED 6 kg/1cm ÞRÝSTINGI.
 NEYSLUVATNSLÖGN SKAL ÞRÝSTIÞRÓFA MED 10 kg/1cm ÞRÝSTINGI.
 ÞRÝSTINGUR SKAL STANDA Í 6 KLST. Á ÞESS AD FALLA.
 FRAGANGUR OFNA OG NEYSLUVATNSLAGNA SKAL VERA SAMKVÆMT
 ÍST 67 OG ÍST 69.1

EKKI MA HYLJA LAGNIR FYRR EN EFTIR ÞRÝSTIÞRÓFUN OG ÖTTEKT
 BYGGINGAFULLTRÚA.

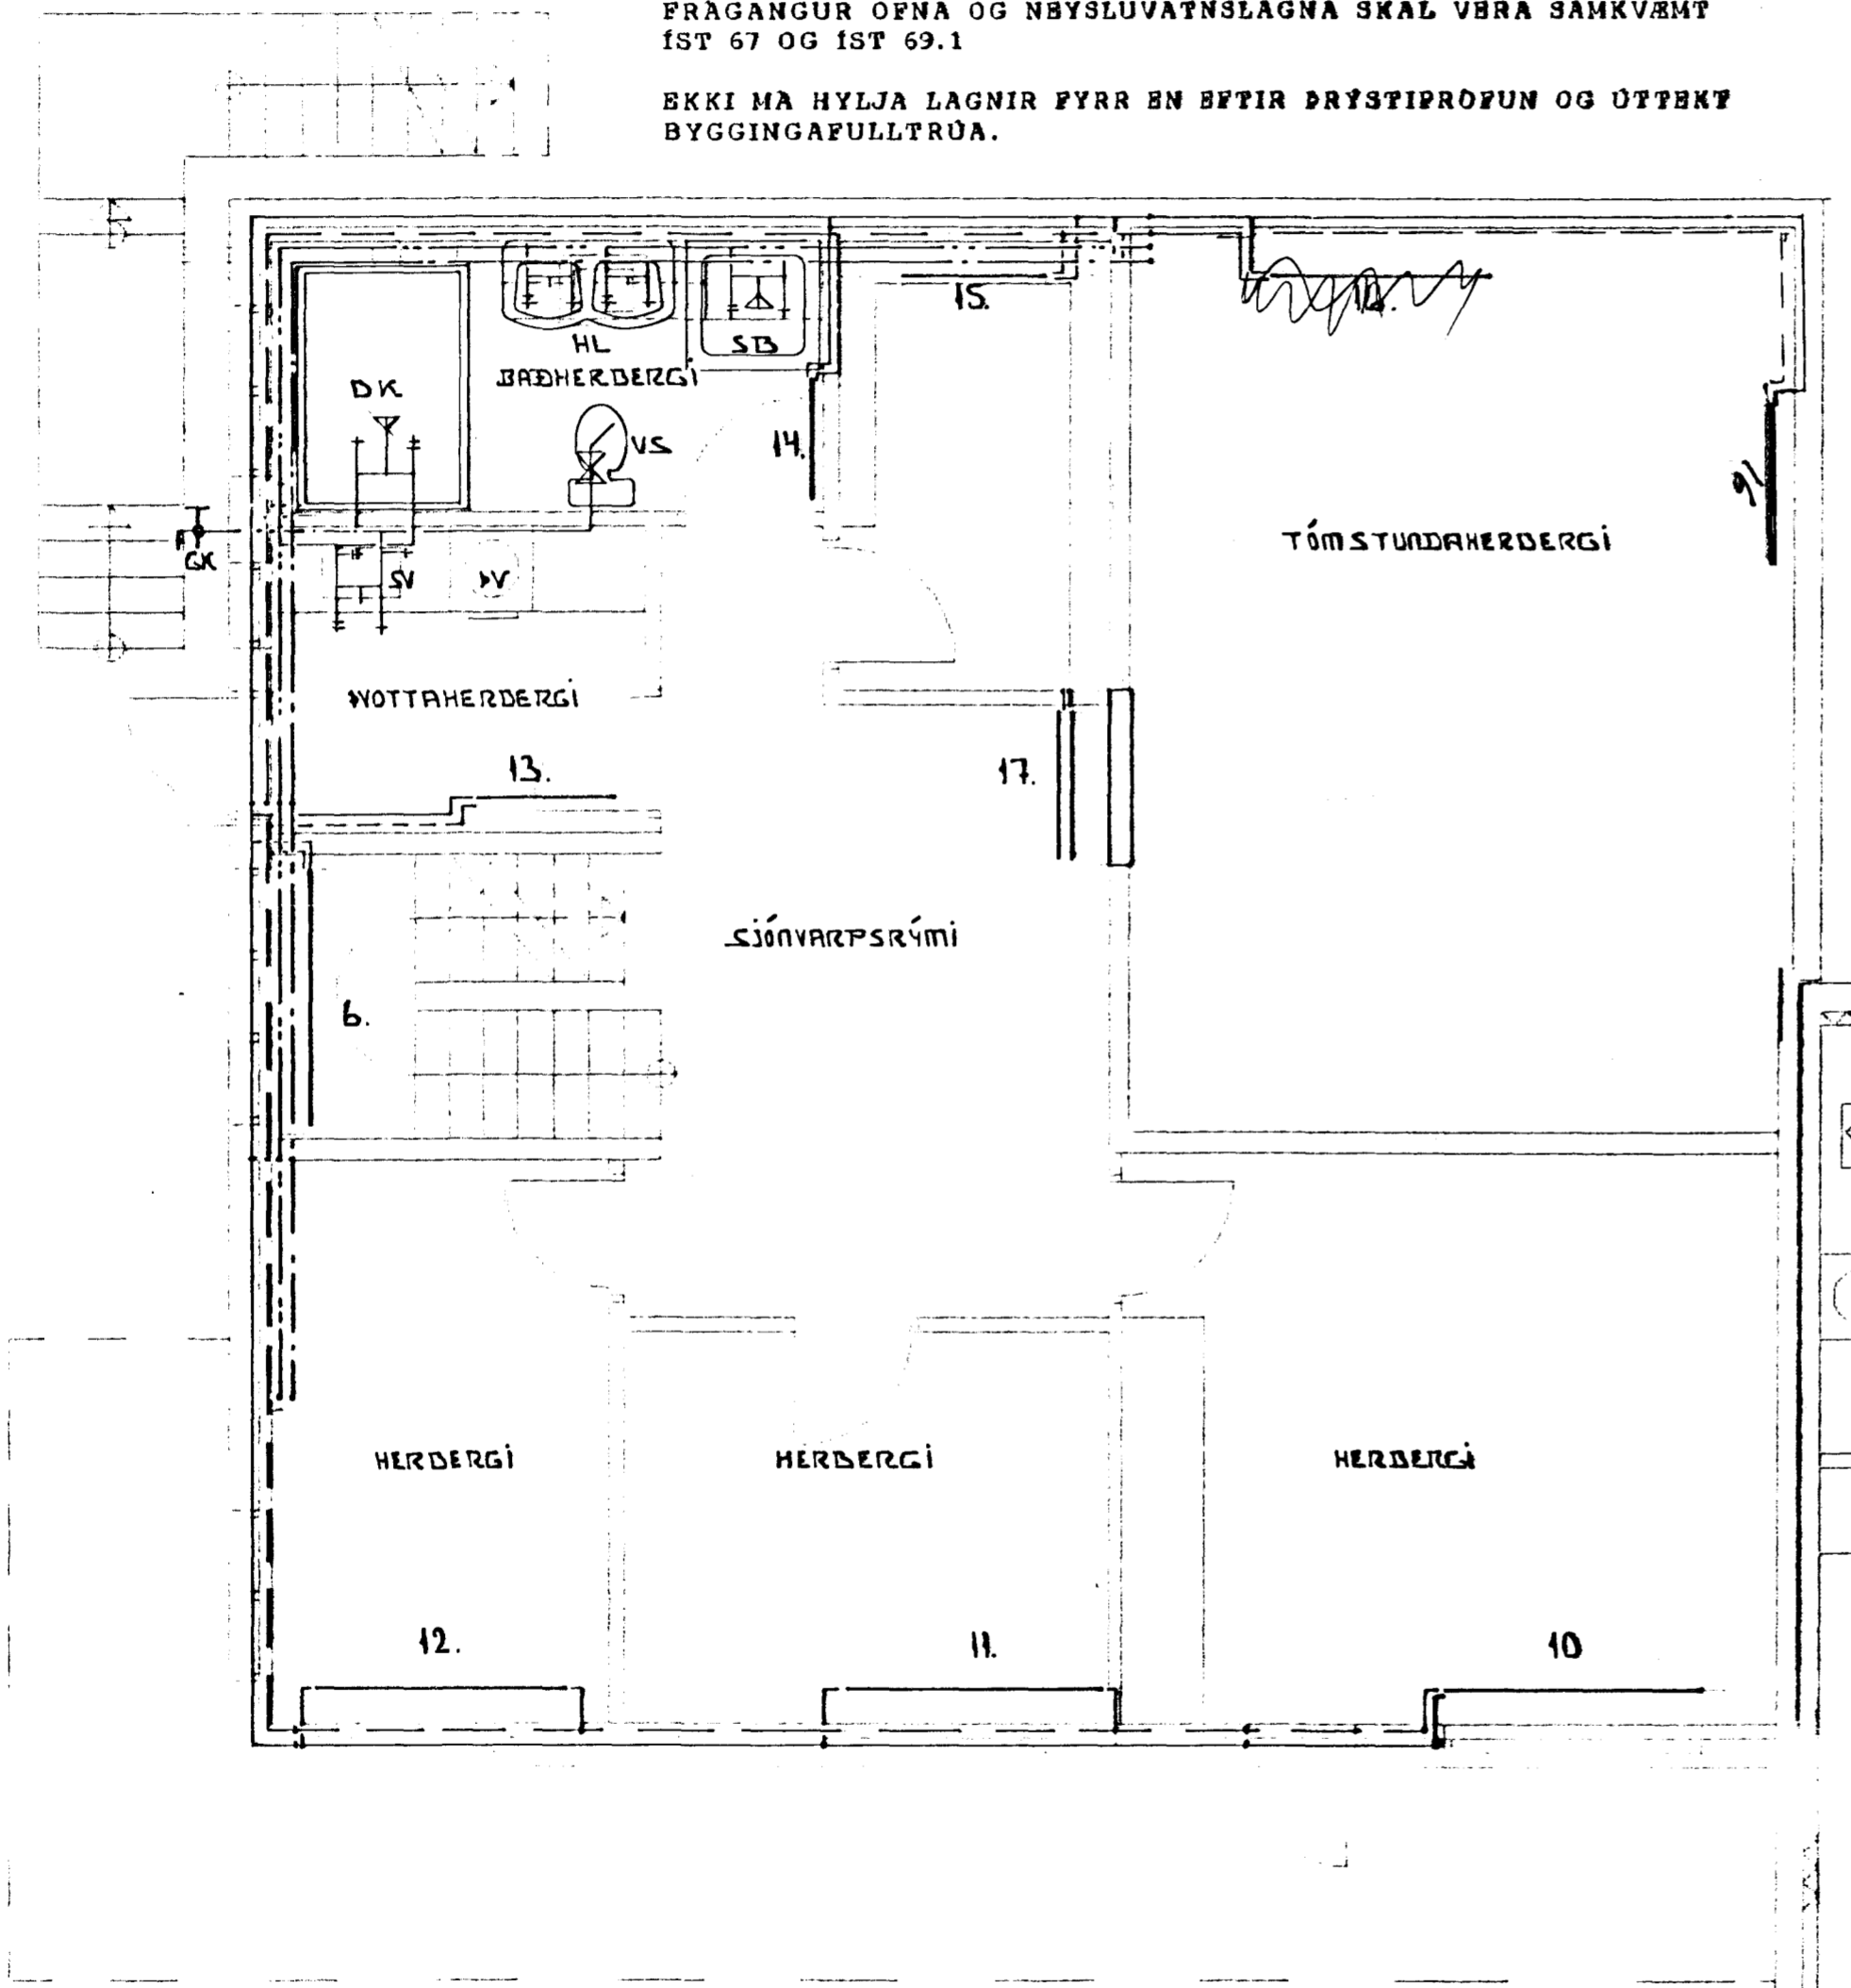

16 AUG 1990
 HAFNARFJÁRDARBEIÐ
 BYGGINGAFULLTRÚA

SKA TEIKNINGU L-I OG L-II	TEIKNINGU BREYTT 26.0	SV
KLUKKUBERG 2	220 HAFNARFJÖRÐUR	BY
OFNA OG NEYSLUVATA	GRUNNMYND NEDRI OG EFRÍ HÆÐ	TEI
ÞEÐMIÐJÓNUSSKA SYRINS KARLSSONAR TFI	220 HAFNARFJÖRÐUR	91-653045