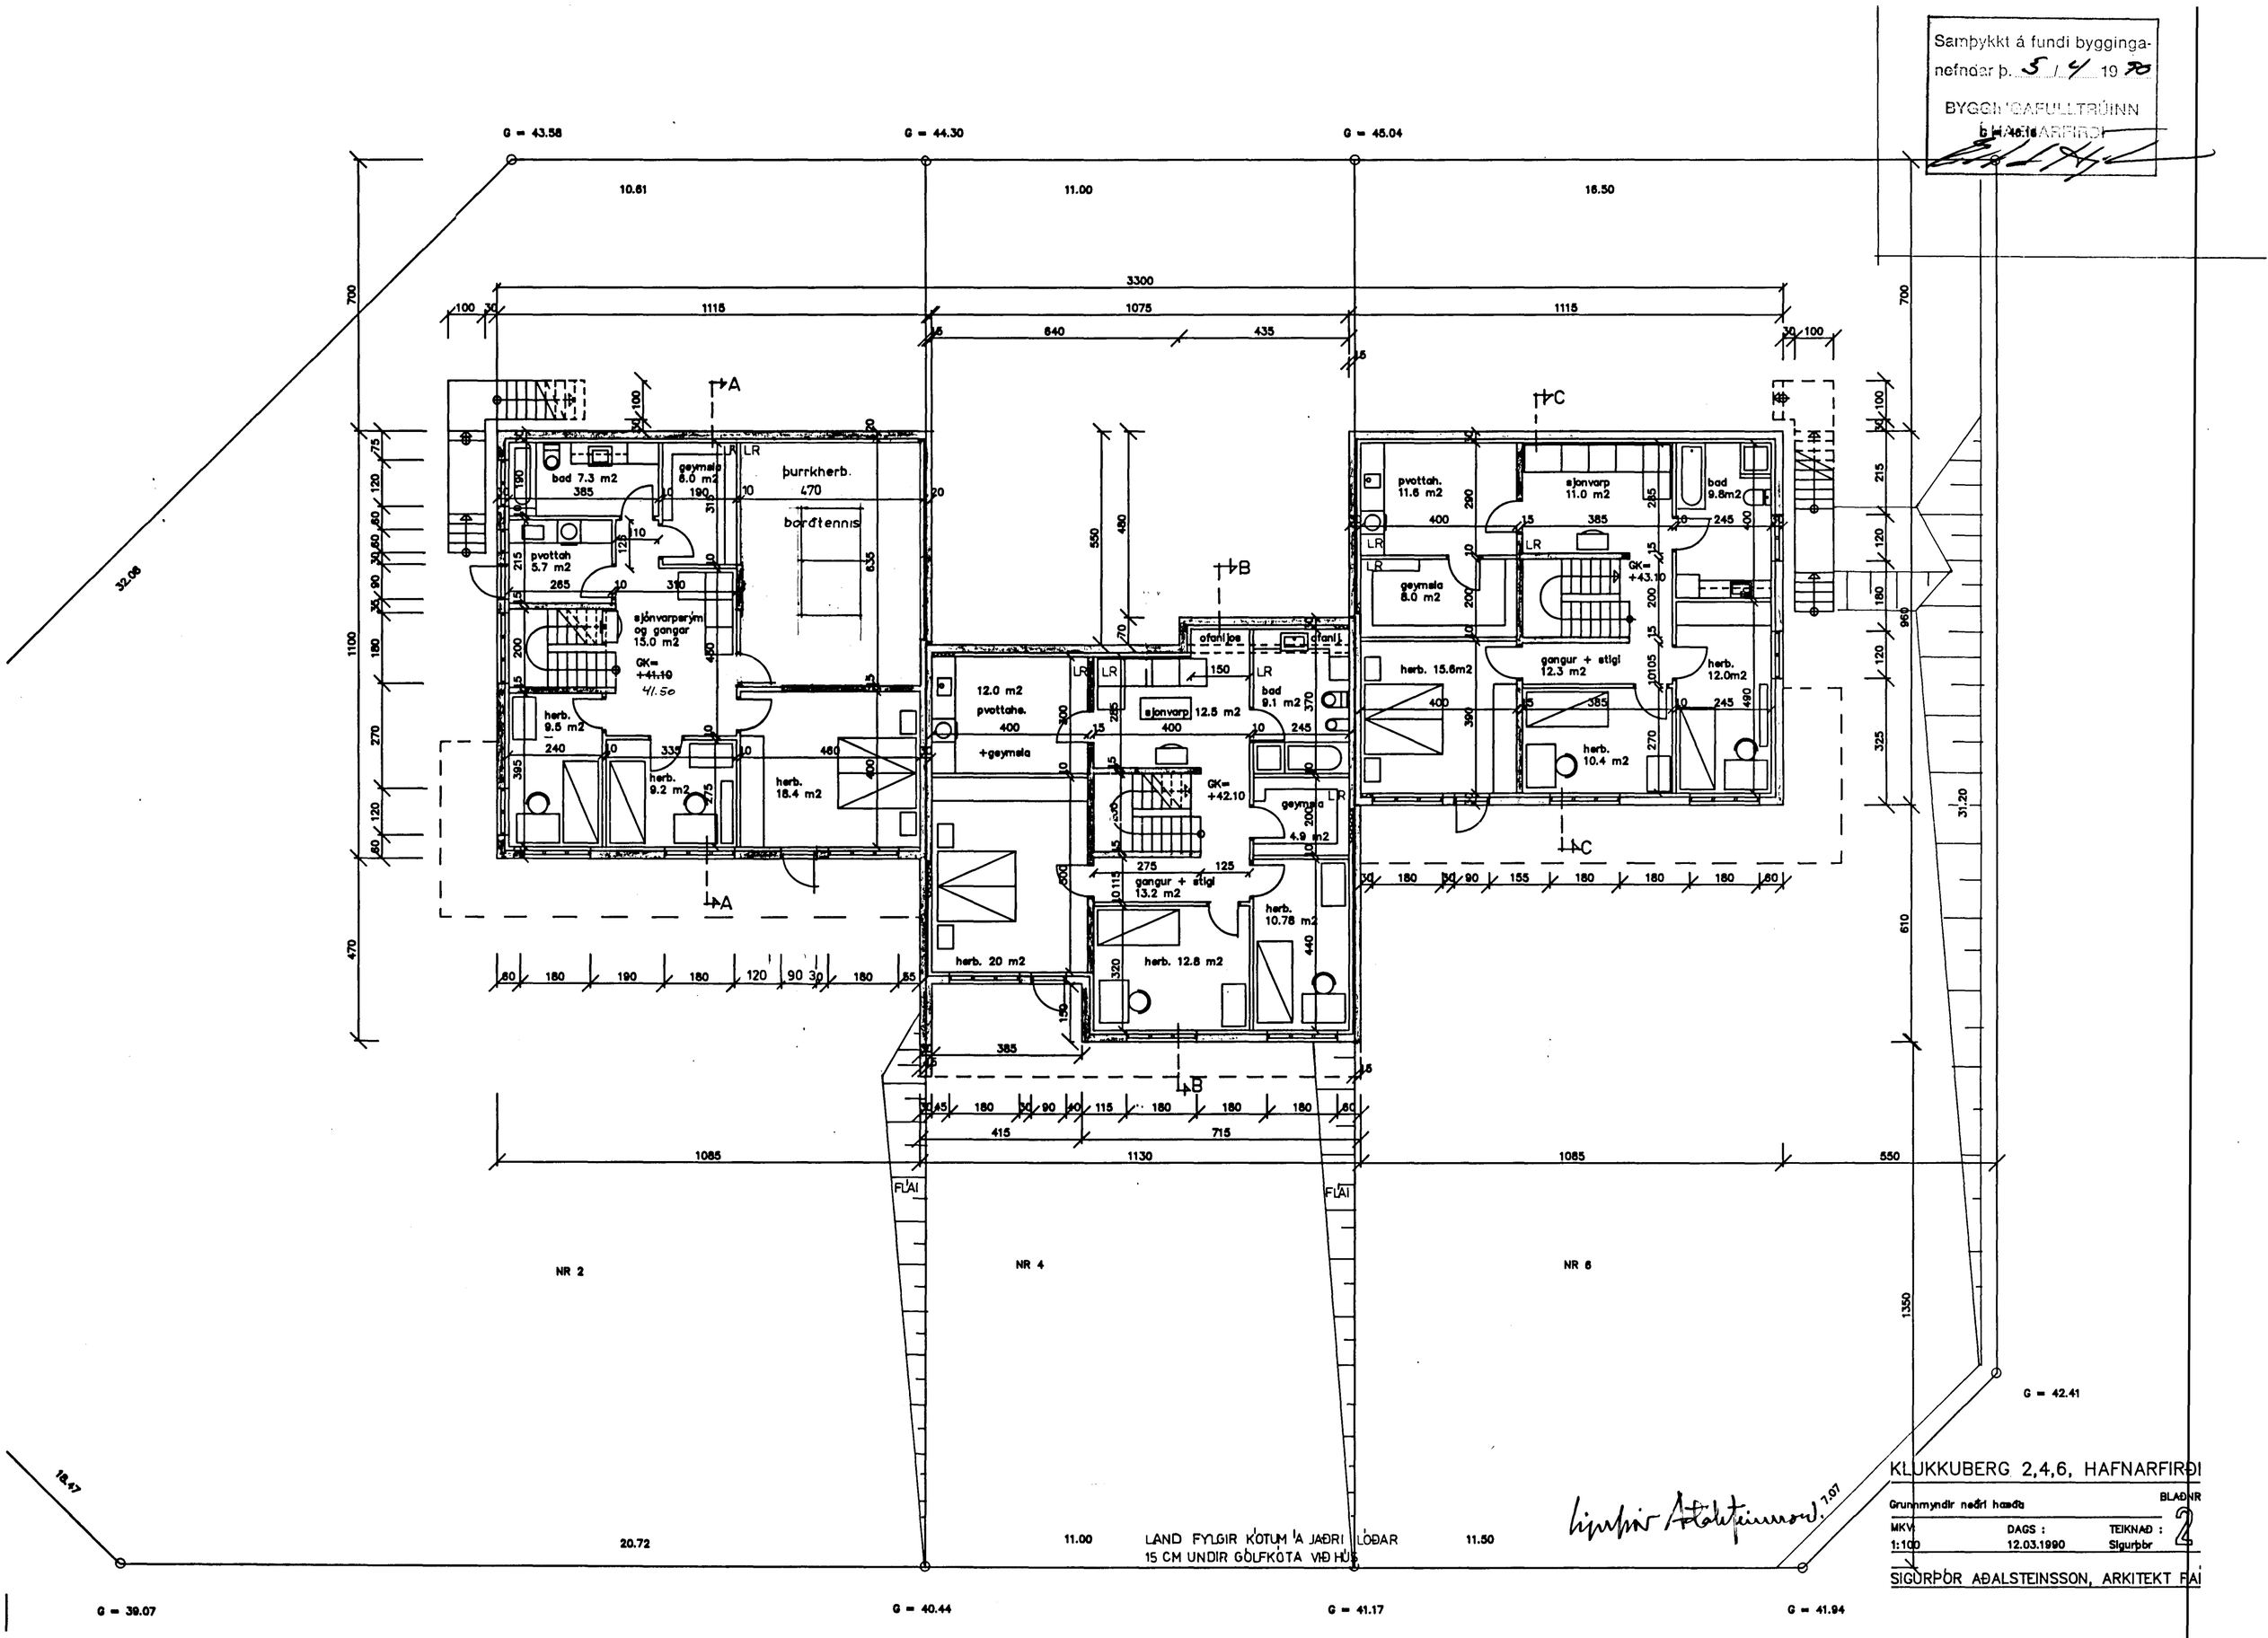

Samþykkt á fundi bygginga-
nefndar þ. 5 / 4 1970
BYGGINGAFULLTRÚINN
HAFNARFIRÐI
G = 43.58
G = 44.30
G = 45.04
G = 46.16
G = 42.41
G = 39.07
G = 40.44
G = 41.17
G = 41.94
10.61
11.00
16.50
3300
1115
1075
1115
640
435
bad 7.3 m2
geymsla 6.0 m2
þurrkherb.
470
borðtennis
pvottah 5.7 m2
sjónvarpsrým og gangar 15.0 m2
GK= +41.10
41.50
herb. 9.5 m2
herb. 9.2 m2
herb. 18.4 m2
12.0 m2
pvottahe.
+geymsla
sjonvarp 12.5 m2
bad 9.1 m2
GK= +42.10
geymsla 4.9 m2
gangur + stigi 13.2 m2
herb. 10.78 m2
herb. 12.8 m2
herb. 20 m2
ofanljos
ofanlj
pvottah. 11.6 m2
sjonvarp 11.0 m2
bad 9.8m2
geymsla 8.0 m2
GK= +43.10
herb. 15.6m2
gangur + stigi 12.3 m2
herb. 12.0m2
herb. 10.4 m2
FLÁI
NR 2
NR 4
NR 6
1085
1130
1085
550
20.72
11.00
11.50
LAND FYLGIR KÓTUM Á JAÐRI LÓÐAR
15 CM UNDIR GÓLFKÓTA VIÐ HÚS
KLUKKUBERG 2,4,6, HAFNARFIRÐI
Grunnmyndir neðri hæða
BLAÐNR
MKV: 1:100
DAGS : 12.03.1990
TEIKNAÐ : Sigurþór
2
SIGURÞÓR AÐALSTEINSSON, ARKITEKT FAÍ