




Samþykkt á fundi bygginga-  
nefndar p. 12/5 1993.  
BYGGINGAFULLTRÚINN  
Í HAFNARFIRDI  
*Sigurður Halldór*  
Ganga skal frá opna  
eldastaði í samræmi  
við reglugerðir

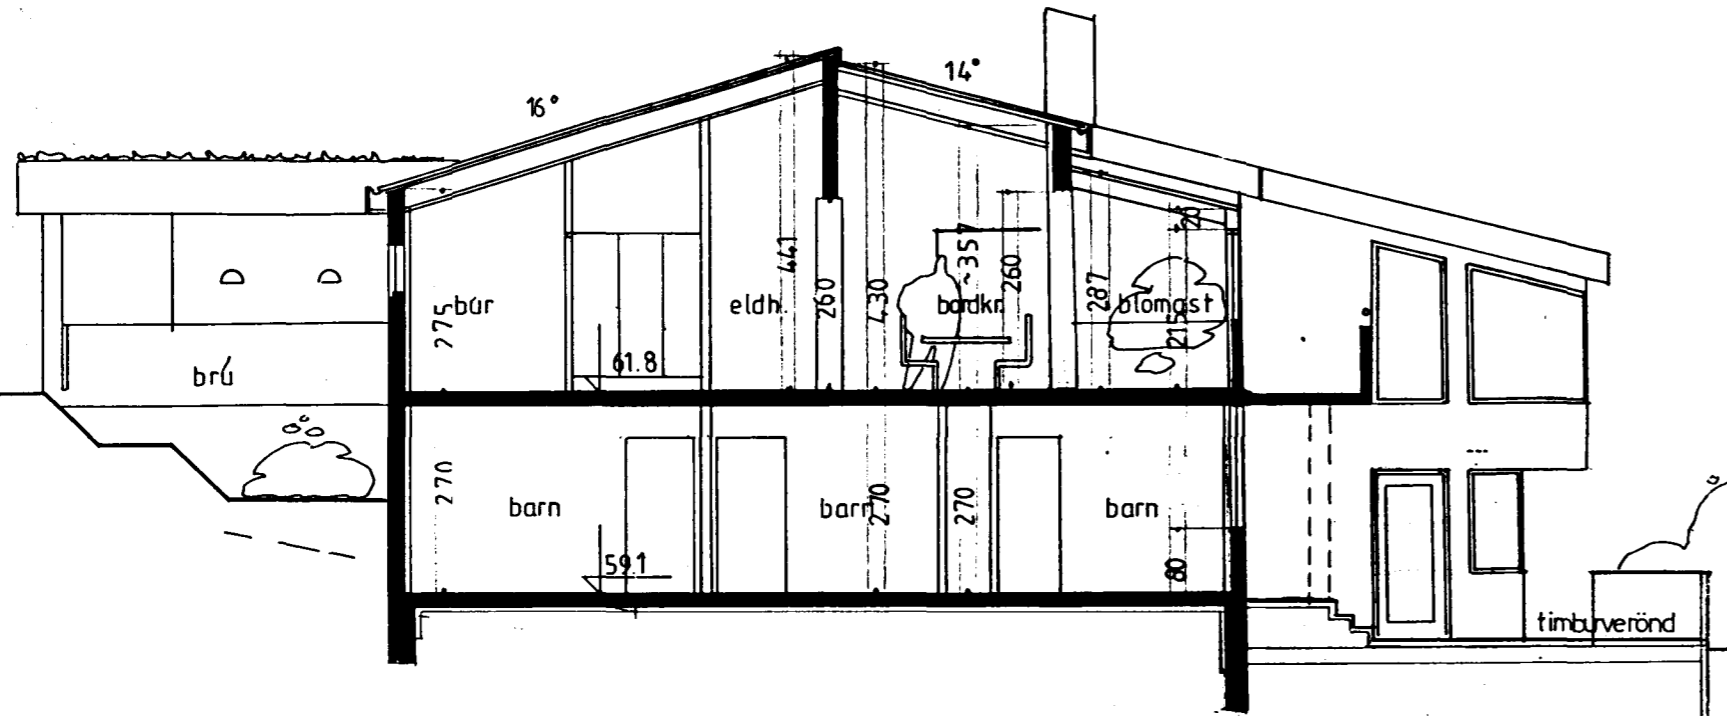

sneiðing a-a

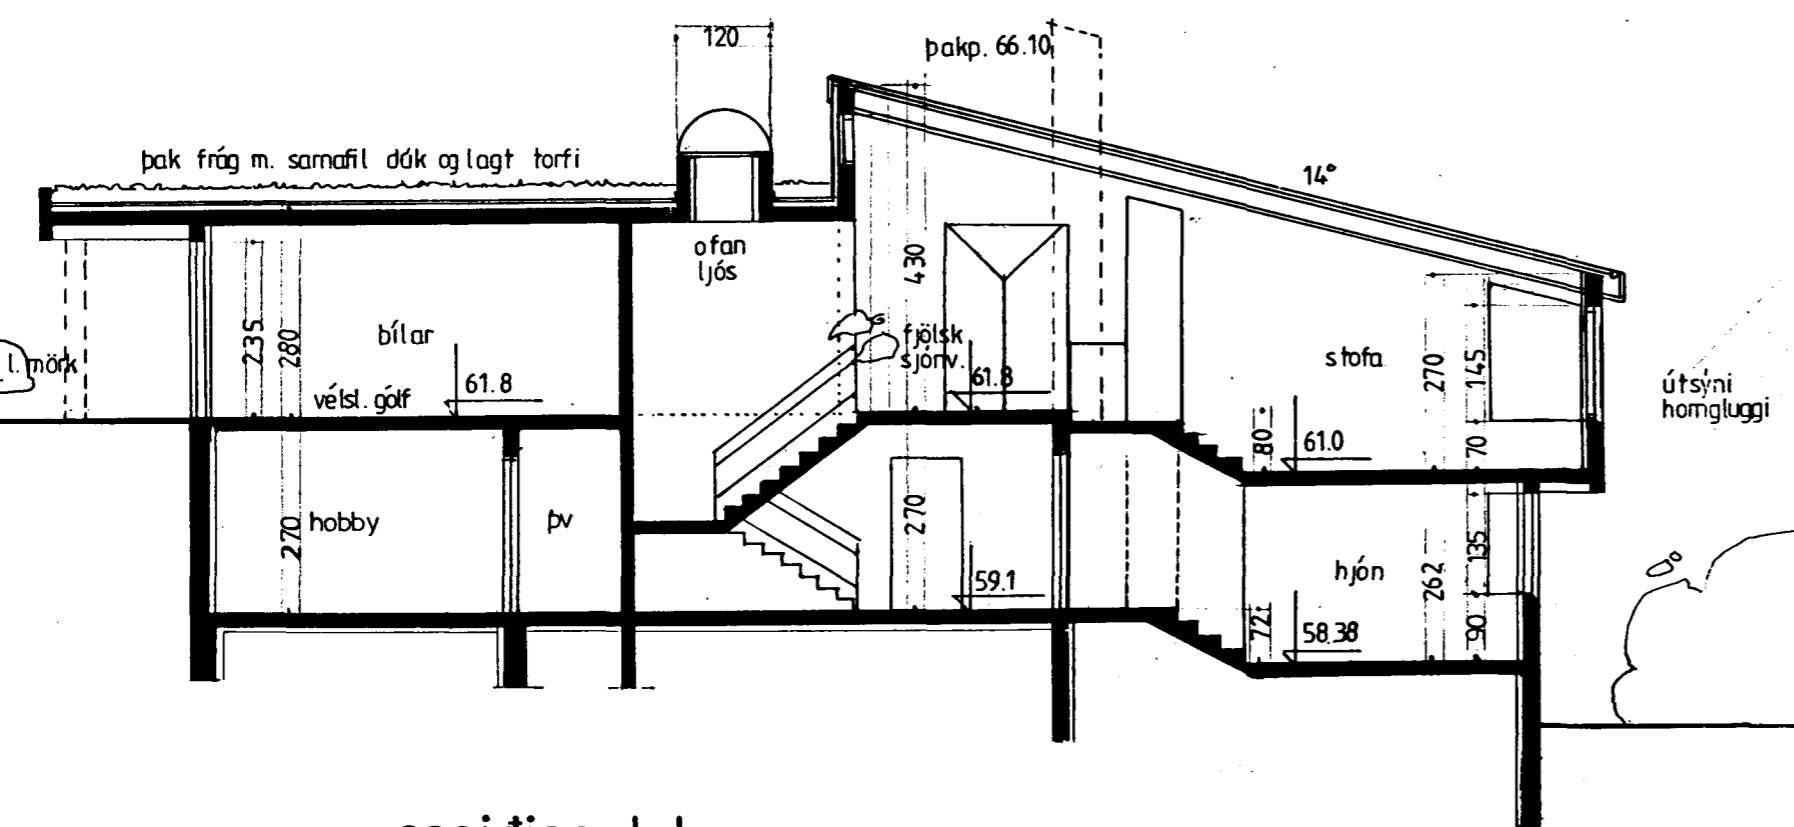

sneiðing b-b

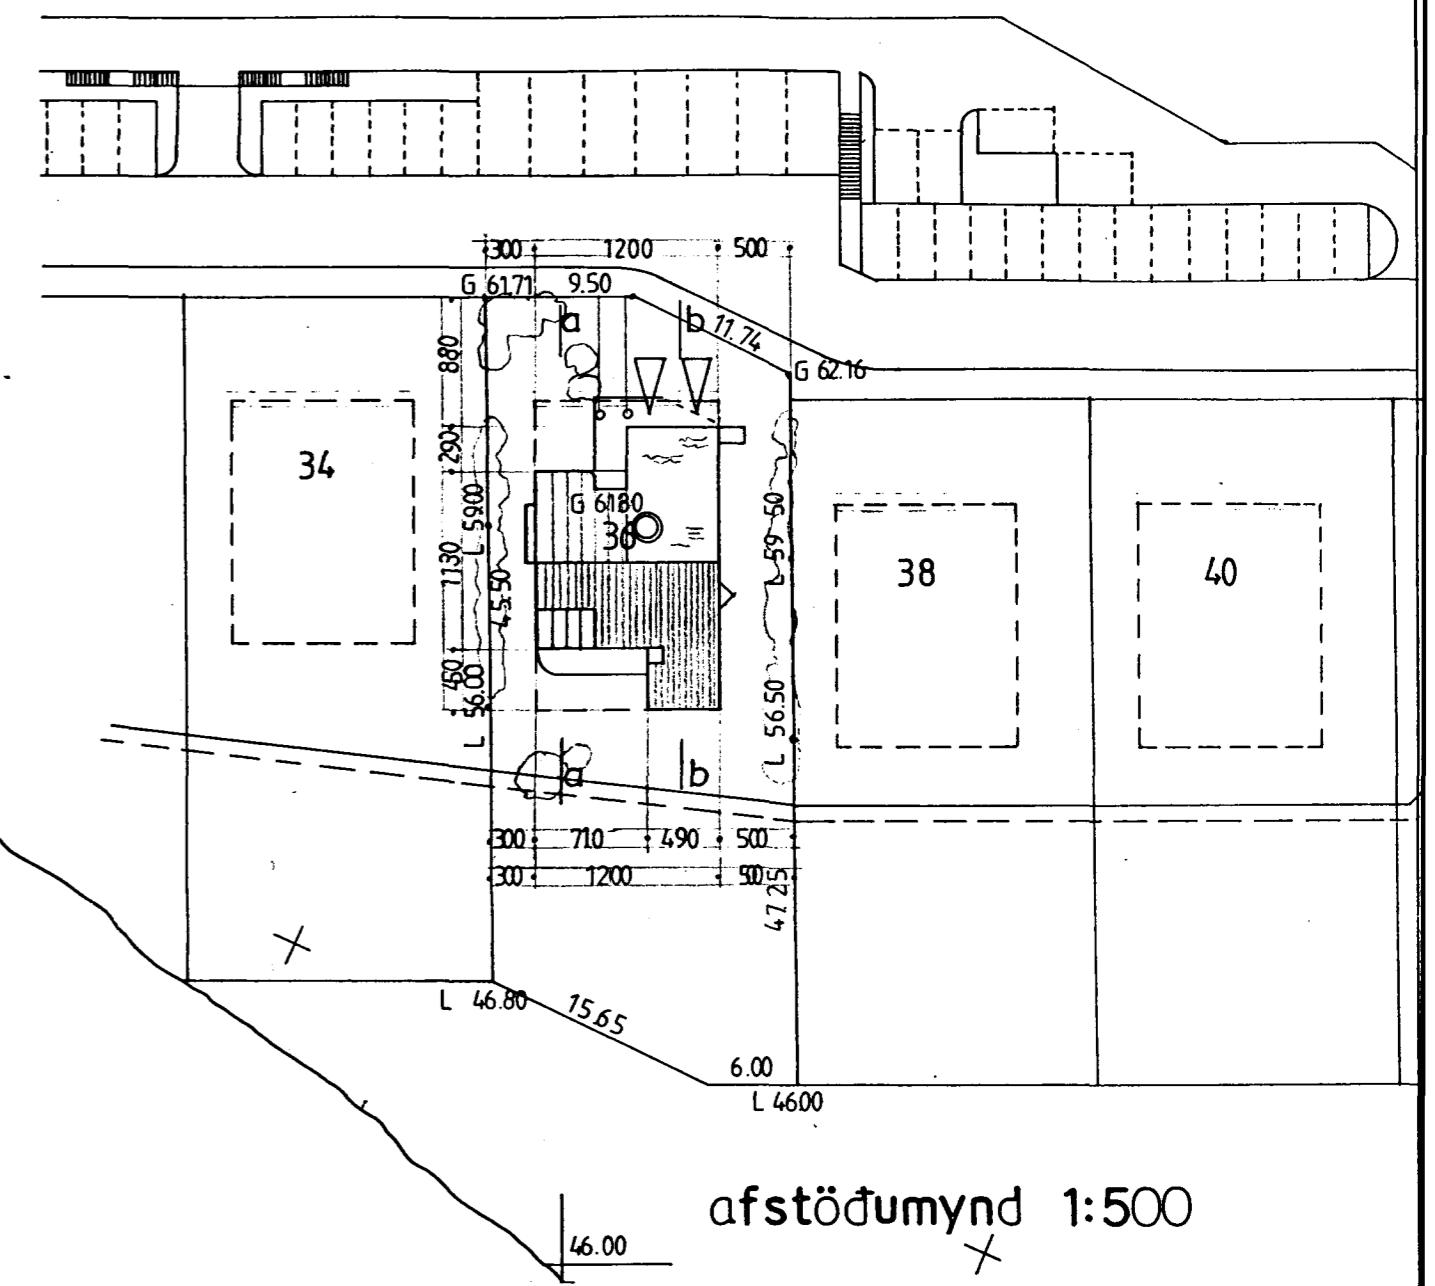

afstöðumynd 1:500

klukkuberg 36  
afstöðumynd, sneiðingar

1 : 100  
1 : 500  
sept. '92

01 guðm. gunnlaugsson, arkitekt fai  
teknist. stórhöfða 17 s: 677735  
*Guðm. Gunnlaugsson*  
br: apríl '93 skorsteinn, þakkúpull