


Samþykkt á fundi bygginga-
nefndar þ. 12.15. 1993.


BYGGINGAFULLTRÚINN
Í HAFNARFIRDI

Sigurður Halldór

Örngeir skal frá öðrum
eigendaból í samráðum
við reglugerðir

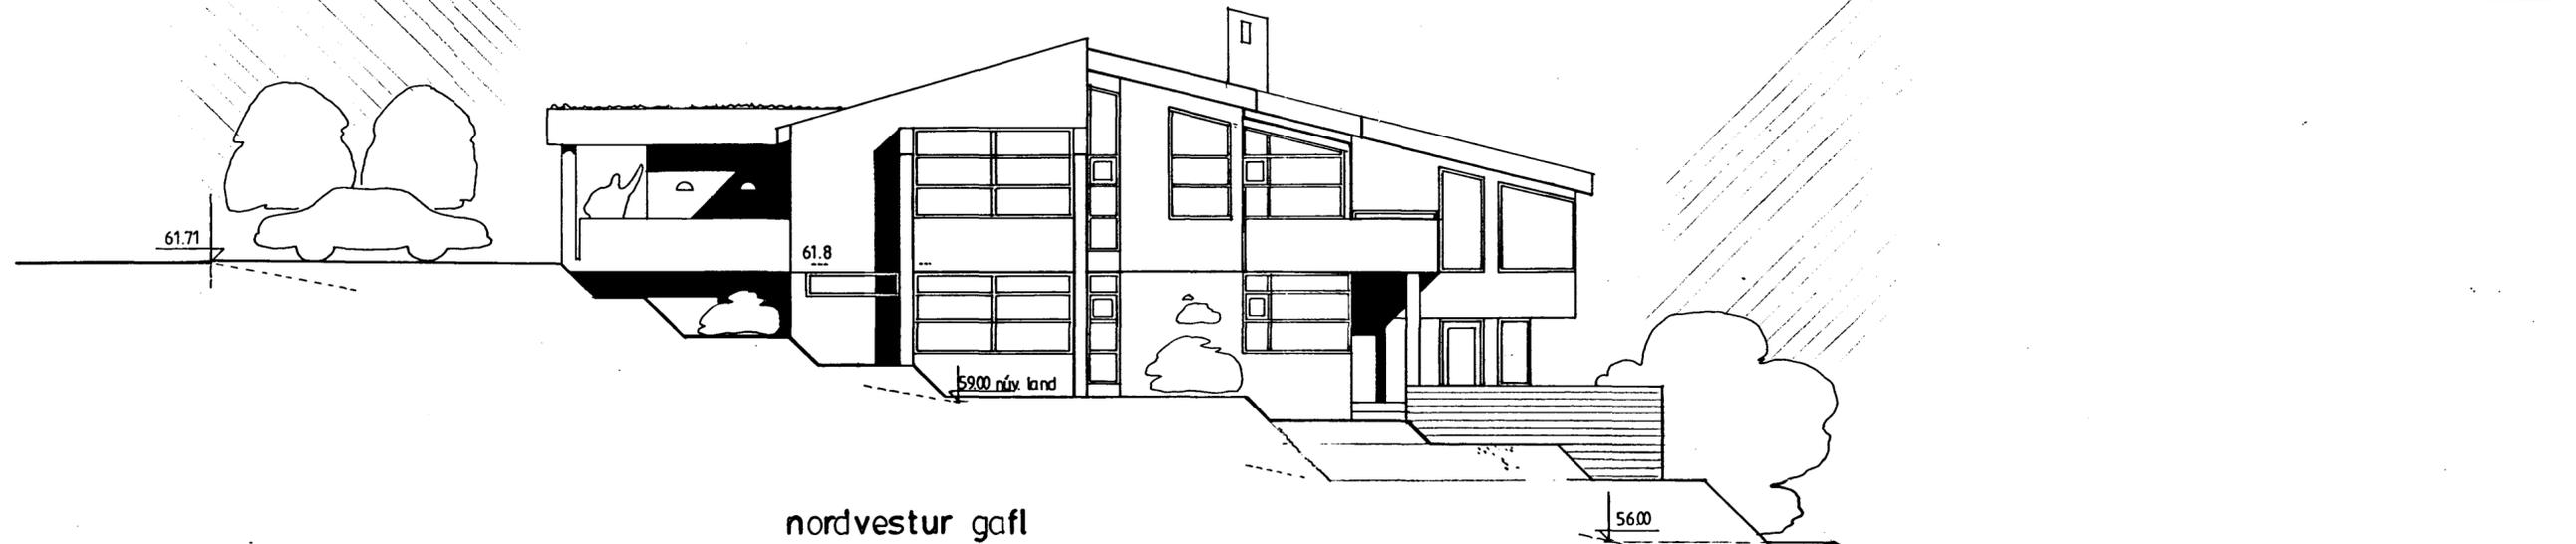

nordvestur gafi

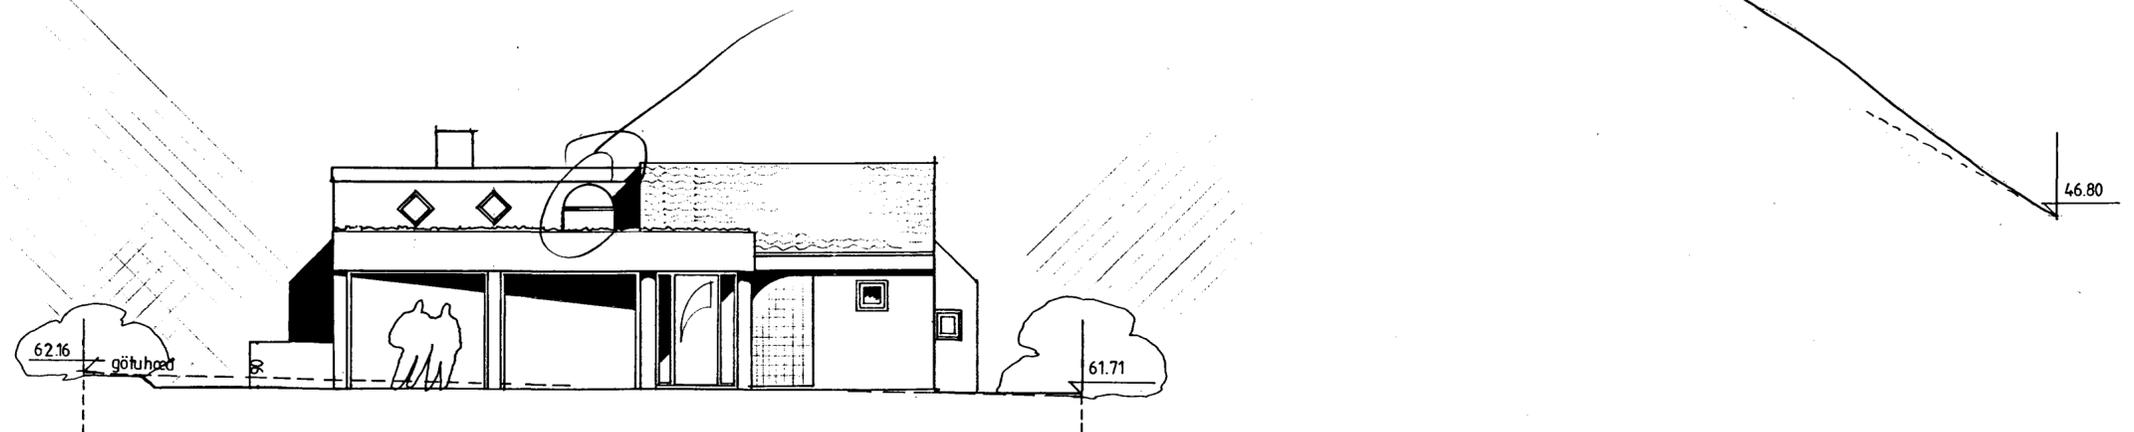

götuhlid: norðaustur

uppbygging; efni, litir:

hús uppsteypt, einangrað innan og
sléttþússað utan. neðri hæð máluð
í pastellit, sem og súlur og svalir.
efri hæð hvít. gluggar; hvítir opnan-
leg fög í lit. þakstál m. innbrenndum
koksgraum lit. torf á bitskúrspaki.

landmötun og tilgaga að löðamörkum verða unnin af landstagsarkitekt

klukkuberg 36, útlit

1:100
sept. '92

03

guðm. gunnlaugsson arkitekt fai
teiknist. stórhöfða 17 s:677735

Guðm. Gunnlaugsson

br. apríl '93 skorst. færður