Samþykkt á fundi byggingar-
nefndar þ. 12 15 1993
BYGGINGAFULLTRÚINN
Í HAFNARFIRÐI
Sigurbj. Halld.

Ganga skal frá opnu eldstæði í samræmi við reglugerðir

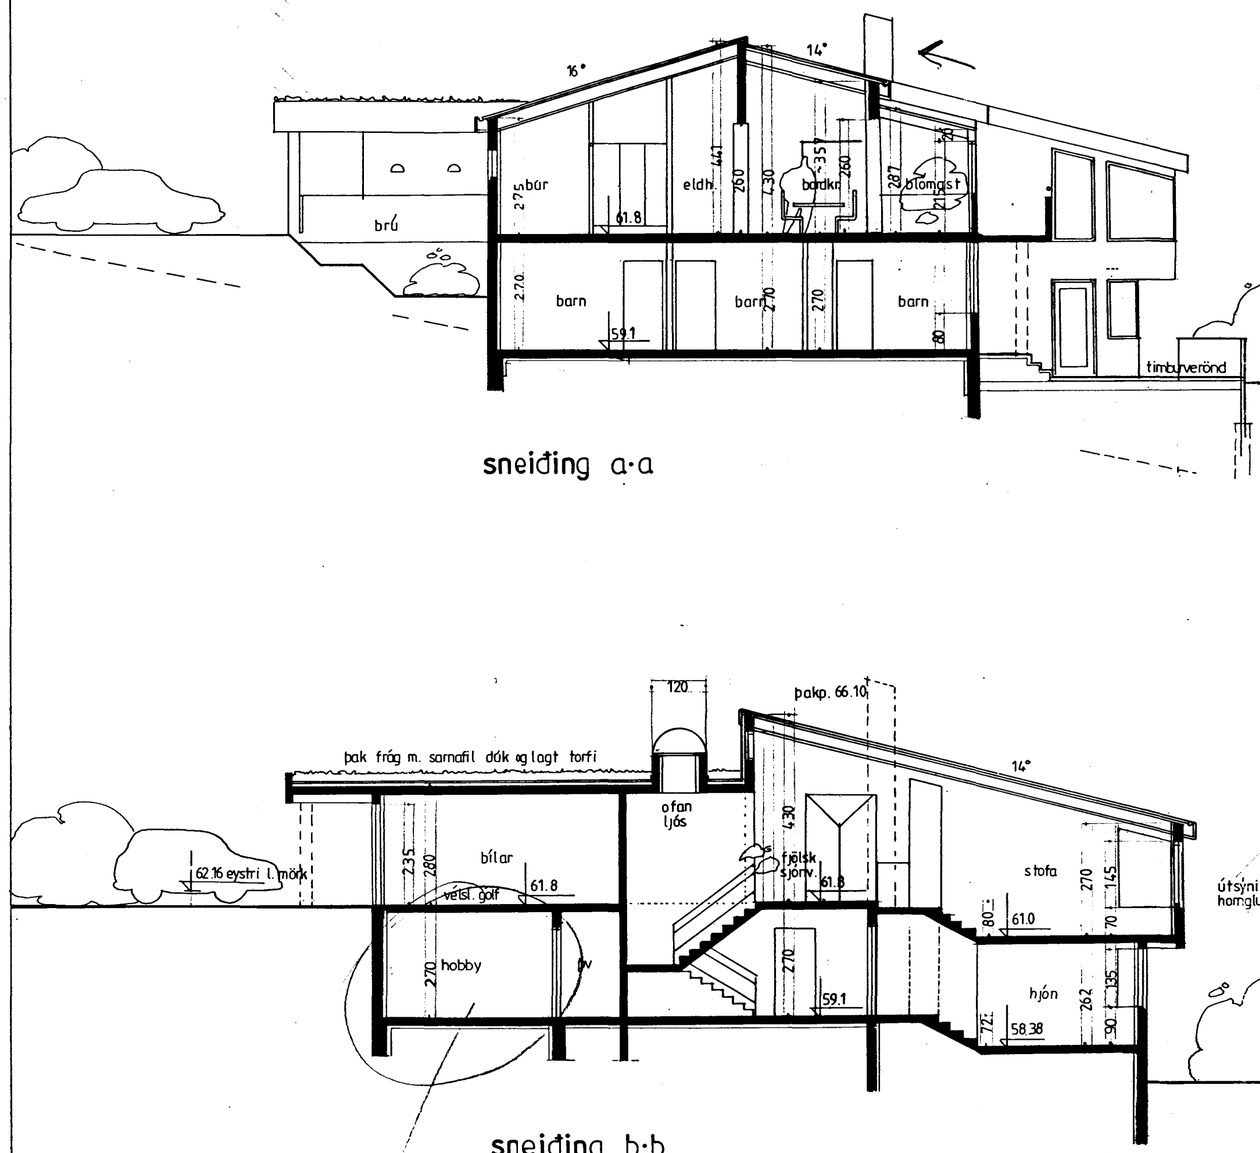

sneiðing a-a

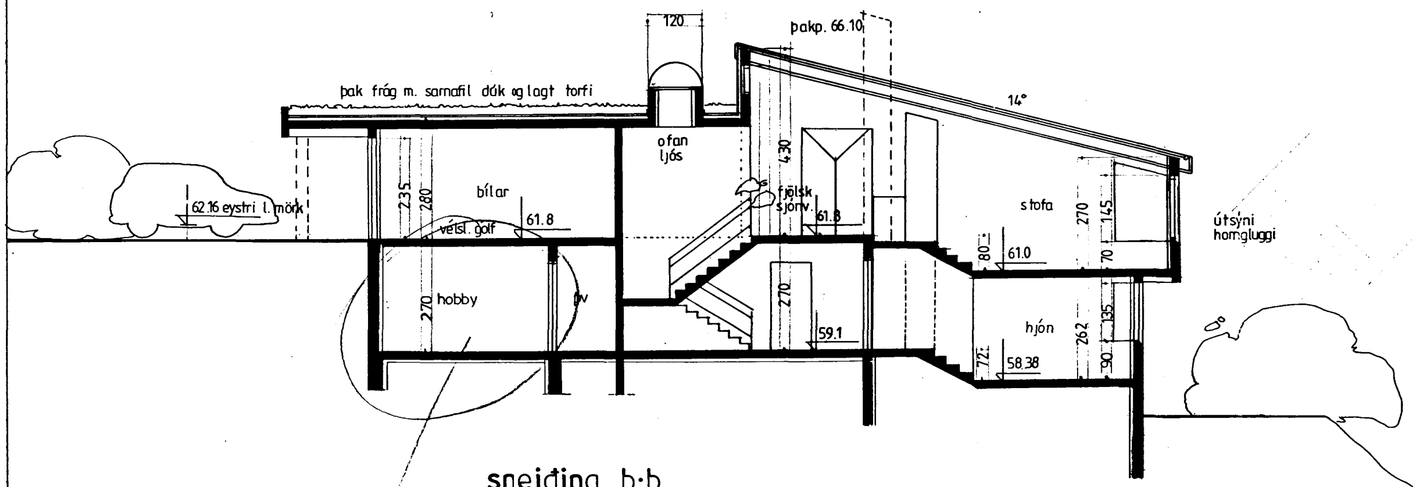

sneiðing b-b

Nýtt hús

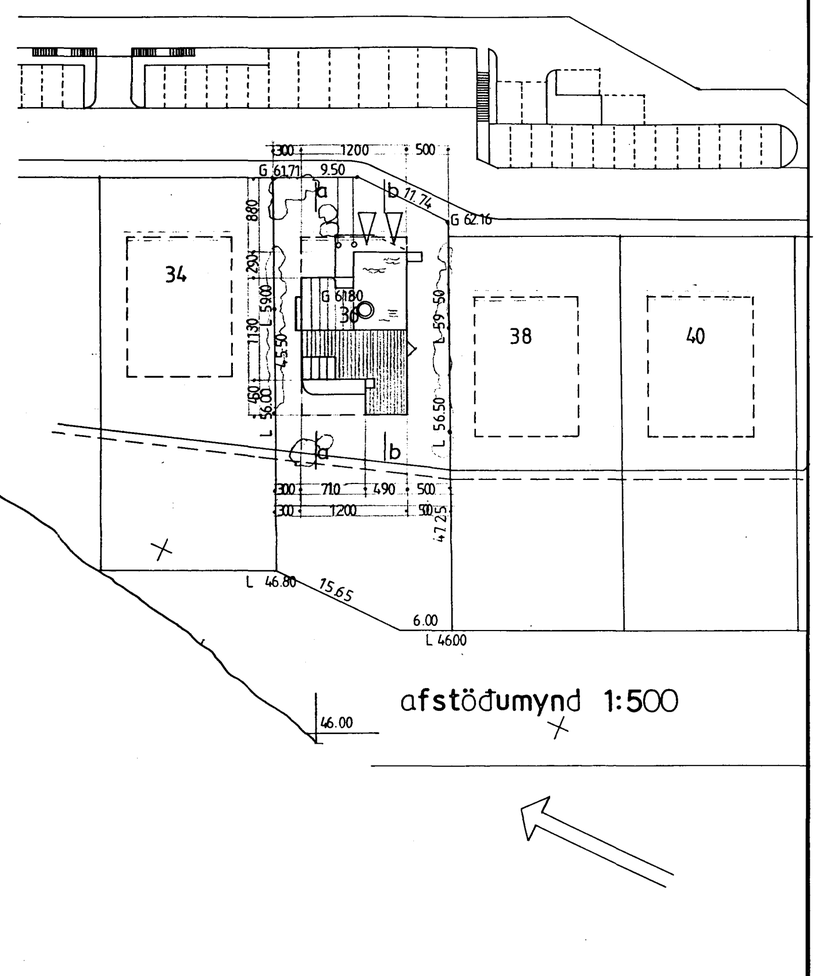

afstöðumynd 1:500

klukkuberg 36
afstöðumynd, sneiðingar

1 : 100
1 : 500
sept. '92

01

guðm. gunnlaugsson, arkitekt fai
teiknist. stórhöfða 17 s: 677735
Guðm. Gunnlaugsson

br: apríl '93 skorsteinn, þakkúpull