


Móð: 11/12 2012 *JL*

Magnús Þ. Þóðarsólf Kl. 030879-4149

Samtali:


Undirskrift: *JL*

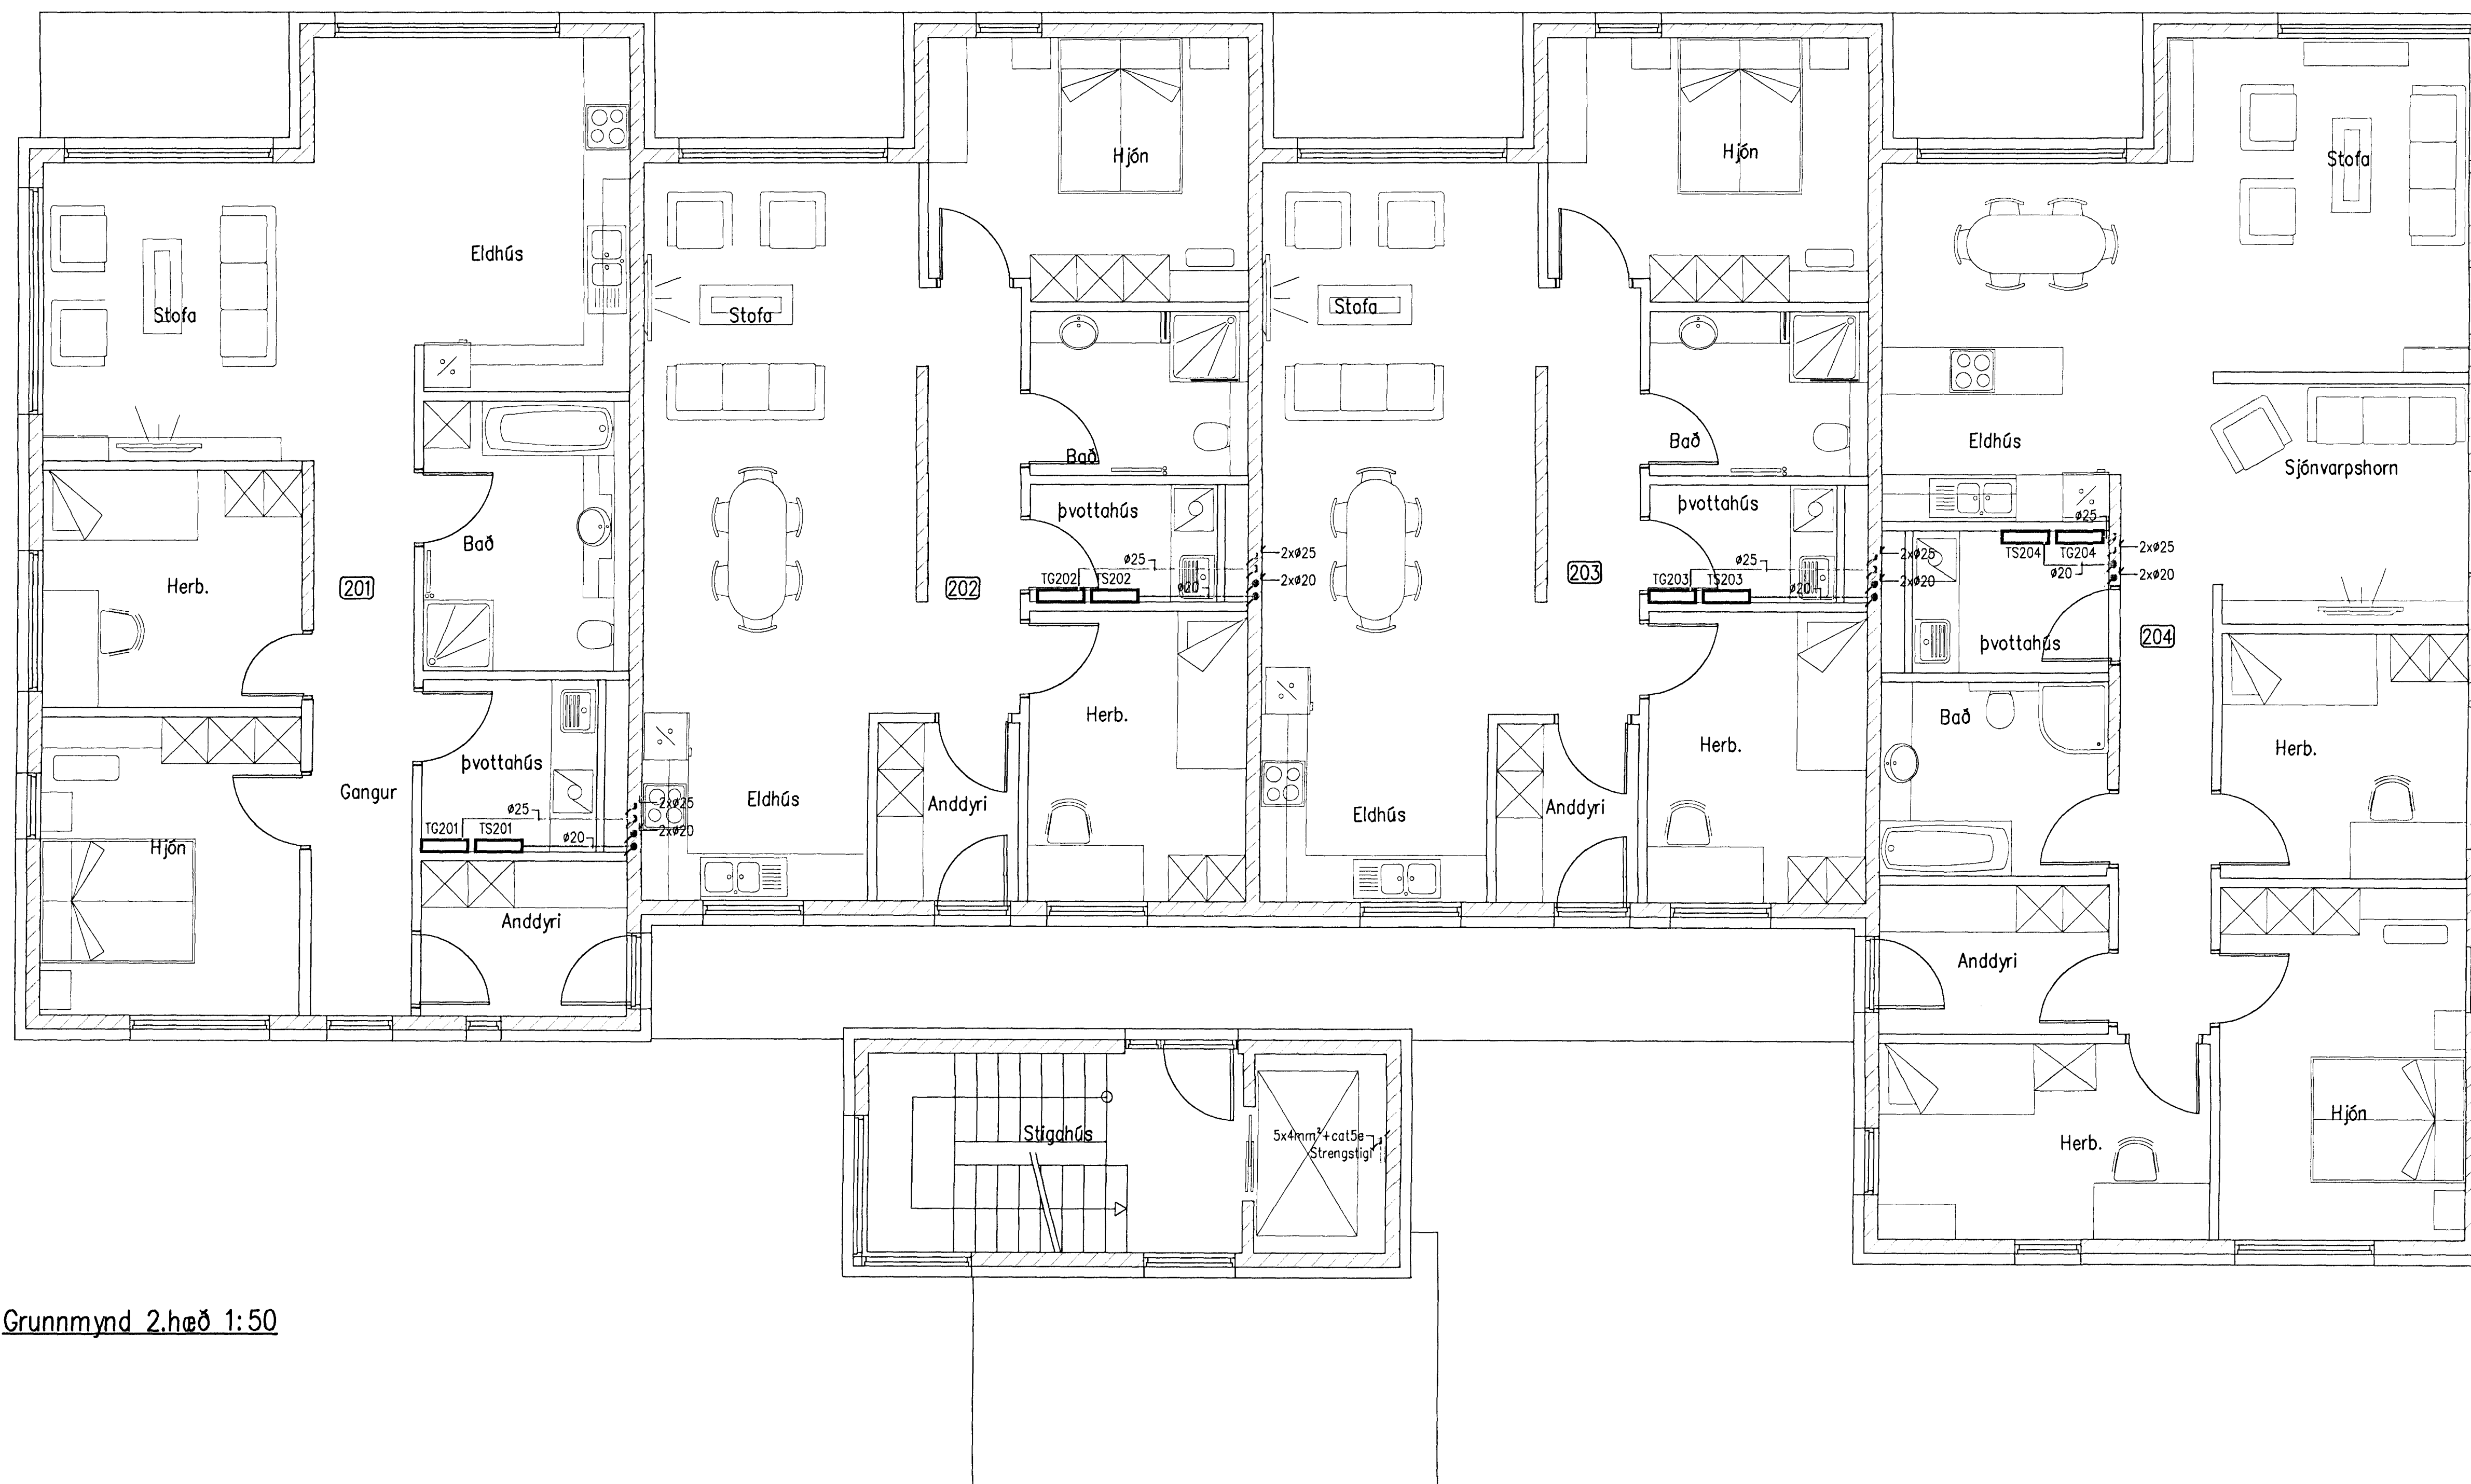

Grunnmynd 2.hæð 1:50

VERKHÖNNUN
VERKFRÆÐIRÁÐGGJÖF

AKRALLIND 6, 203 KÓPAVOGI, KTI 650107-1280
SÍMI: 570-5800, FAXI: 570-5810
WWW.VERKHÖNNUN.IS, VERKHÖNNUN@VERKHÖNNUN.IS

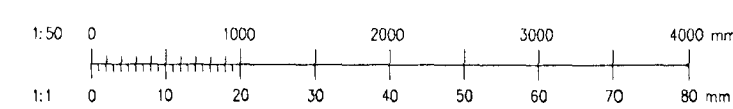

R	07.12.2012	REYNDARTEIKNING	MBÞ	Verkefni:	MBÞ	BSH	15.06.2007	KLUKKUVELLIR 3, HAFNARFIRÐI	2007.017
Br	Stofn	Þrygging	Br	Stn	Verkefni:	EJ	A1	1:50	2007.017
								STOFNLAGNIR 2.HÆÐ	KL3.2201 R
								KL3-2201-2202.dwg	

