Mótt: 11/12 2012

Magnús B. Þórðarson Kt:030879-4149

Samtykkt:

Undirritun samræmingarhönnuðar

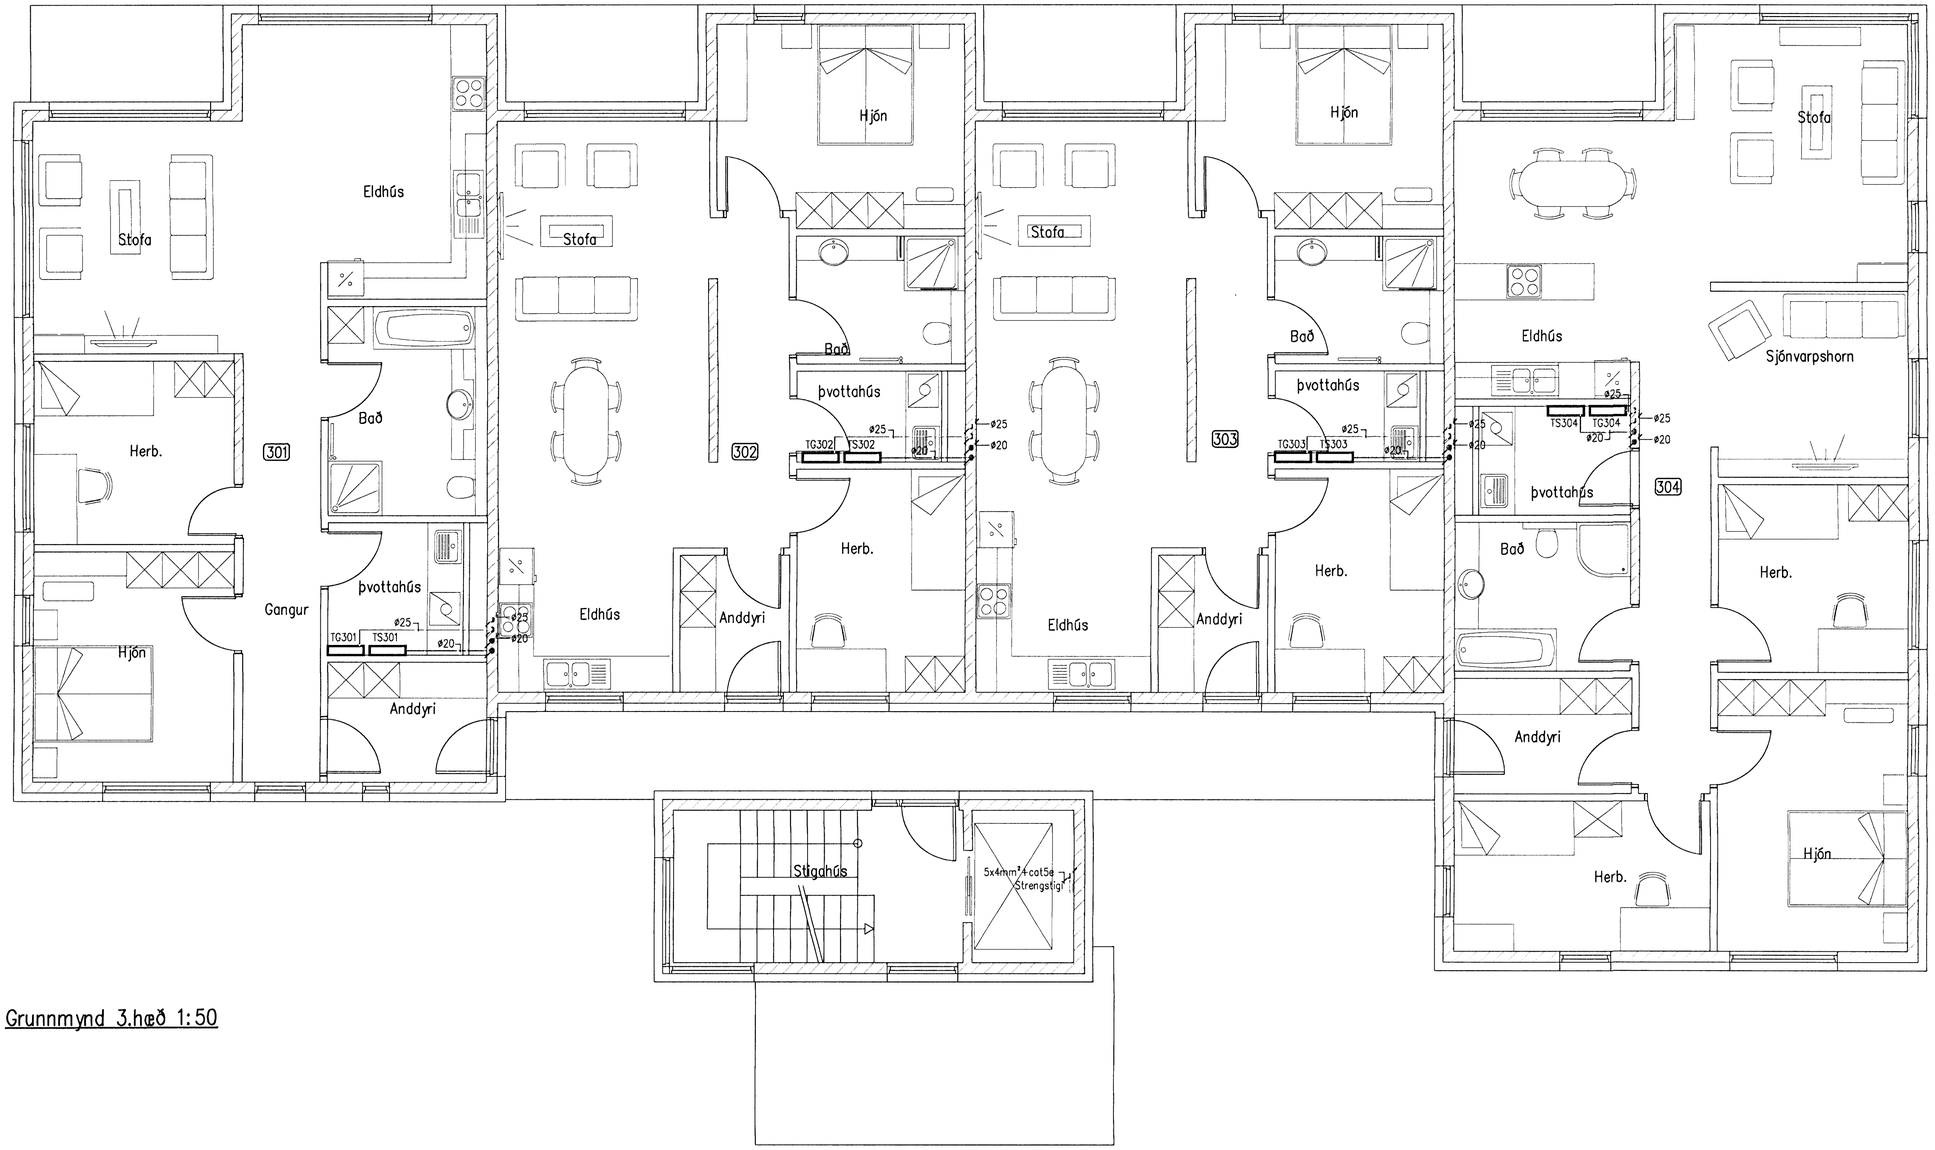

Grunnmynd 3.hæð 1:50

VERKHÖNNUN
VERKFRÆÐIRÁÐGJÖF

Akralind 6, 203 Kópavogi, kt: 650107-1280
Sími: 570-5800, Fax: 570-5810
www.verkhonnun.is, verkhonnun@verkhonnun.is

1:50 0 1000 2000 3000 4000 mm
1:1 0 10 20 30 40 50 60 70 80 mm

Br.	Dags.	Breyting	Br.	Sb.
R	07.12.2012	REYNDARTEIKNING	MBÞ	

Verkkaupi

Hannað	Yfirfarið	Dags.
MBÞ	BSH	15.06.2007
EJ	A1	1:50
Teiknað	Blaðstærð	Mælikvarði

KLUKKUVELLIR 3, HAFNARFIRÐI
RAFLAGNIR
STOFNLAGNIR 3.HÆÐ

Skrá: KL3-2301-2302.dwg

2007.017
KL3.2301 R
Verk- og teikningarnúmer

© Öll afnot og afritun teikninga að hluta eða heild er hóð skriflegu leyfi hönnuða