



M. 11/12 2012 J

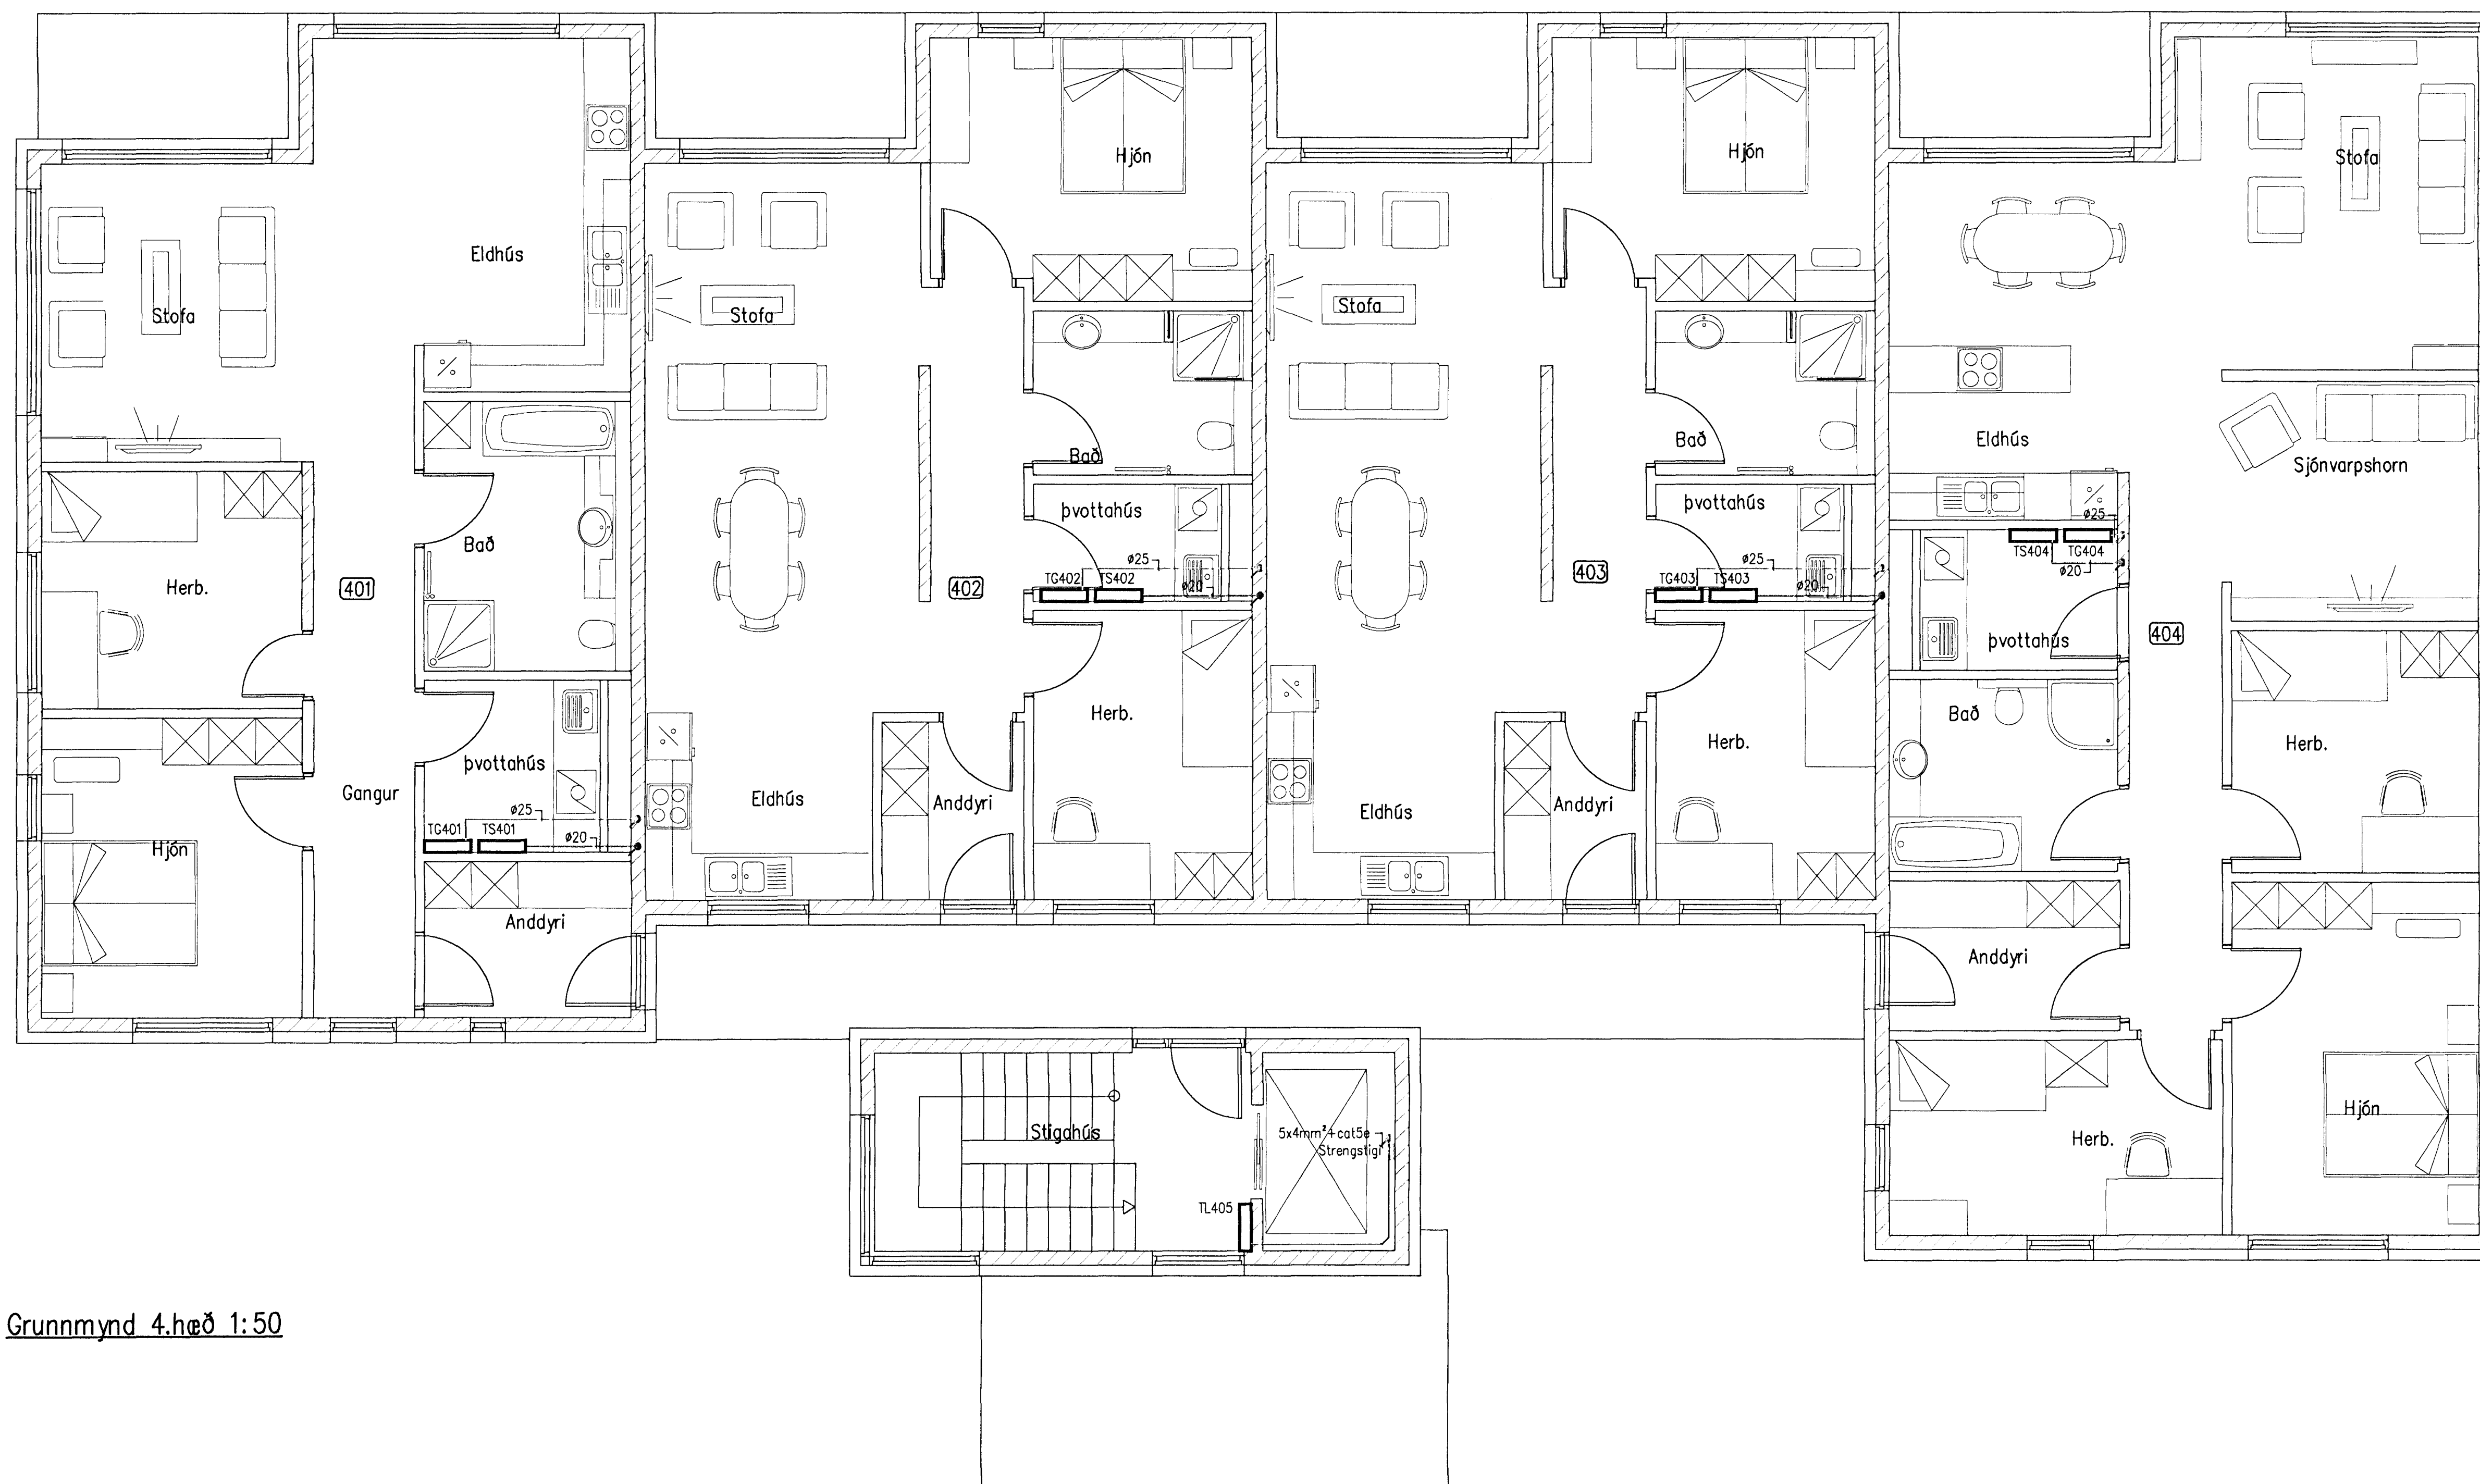

Sampr. M. Magnús B. Þórðarson K103079-4149
 Undirbun. samræmingarritið

Grunnmynd 4.hæð 1:50

VERKHÖNNUN
 VERKFRÆÐIRÁÐGGJÖF
 ÁRBRÁND 6, 203 KÓPAVOGI, KÍL 650107-1280
 Sími: 570-5800, Faxi: 570-5810
 WWW.VERKHÖNNUN.IS, VERKHÖNNUN@VERKHÖNNUN.IS

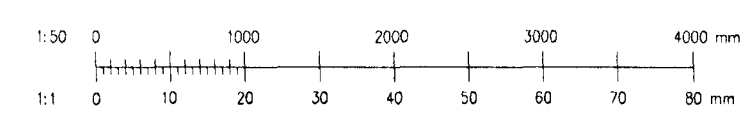

R	07.12.2012	REYNDARTEIKNING	MBÞ		MBÞ	BSH	15.06.2007	KLUKKUVELLIR 3, HAFNARFIRÐI	2007.017
Br.	Dags.	Breyting	Br.	Sp.	Verklopi	Hernám	Ástund	RAFLAGNIR	KL3.2401 R
						EJ	A1	STOFNLAGNIR 4.HÆÐ	
						Teknið	Bláskráð	Stærð	KL3-2401-2402.dwg
									Verk- og tekiþingarnúmer

