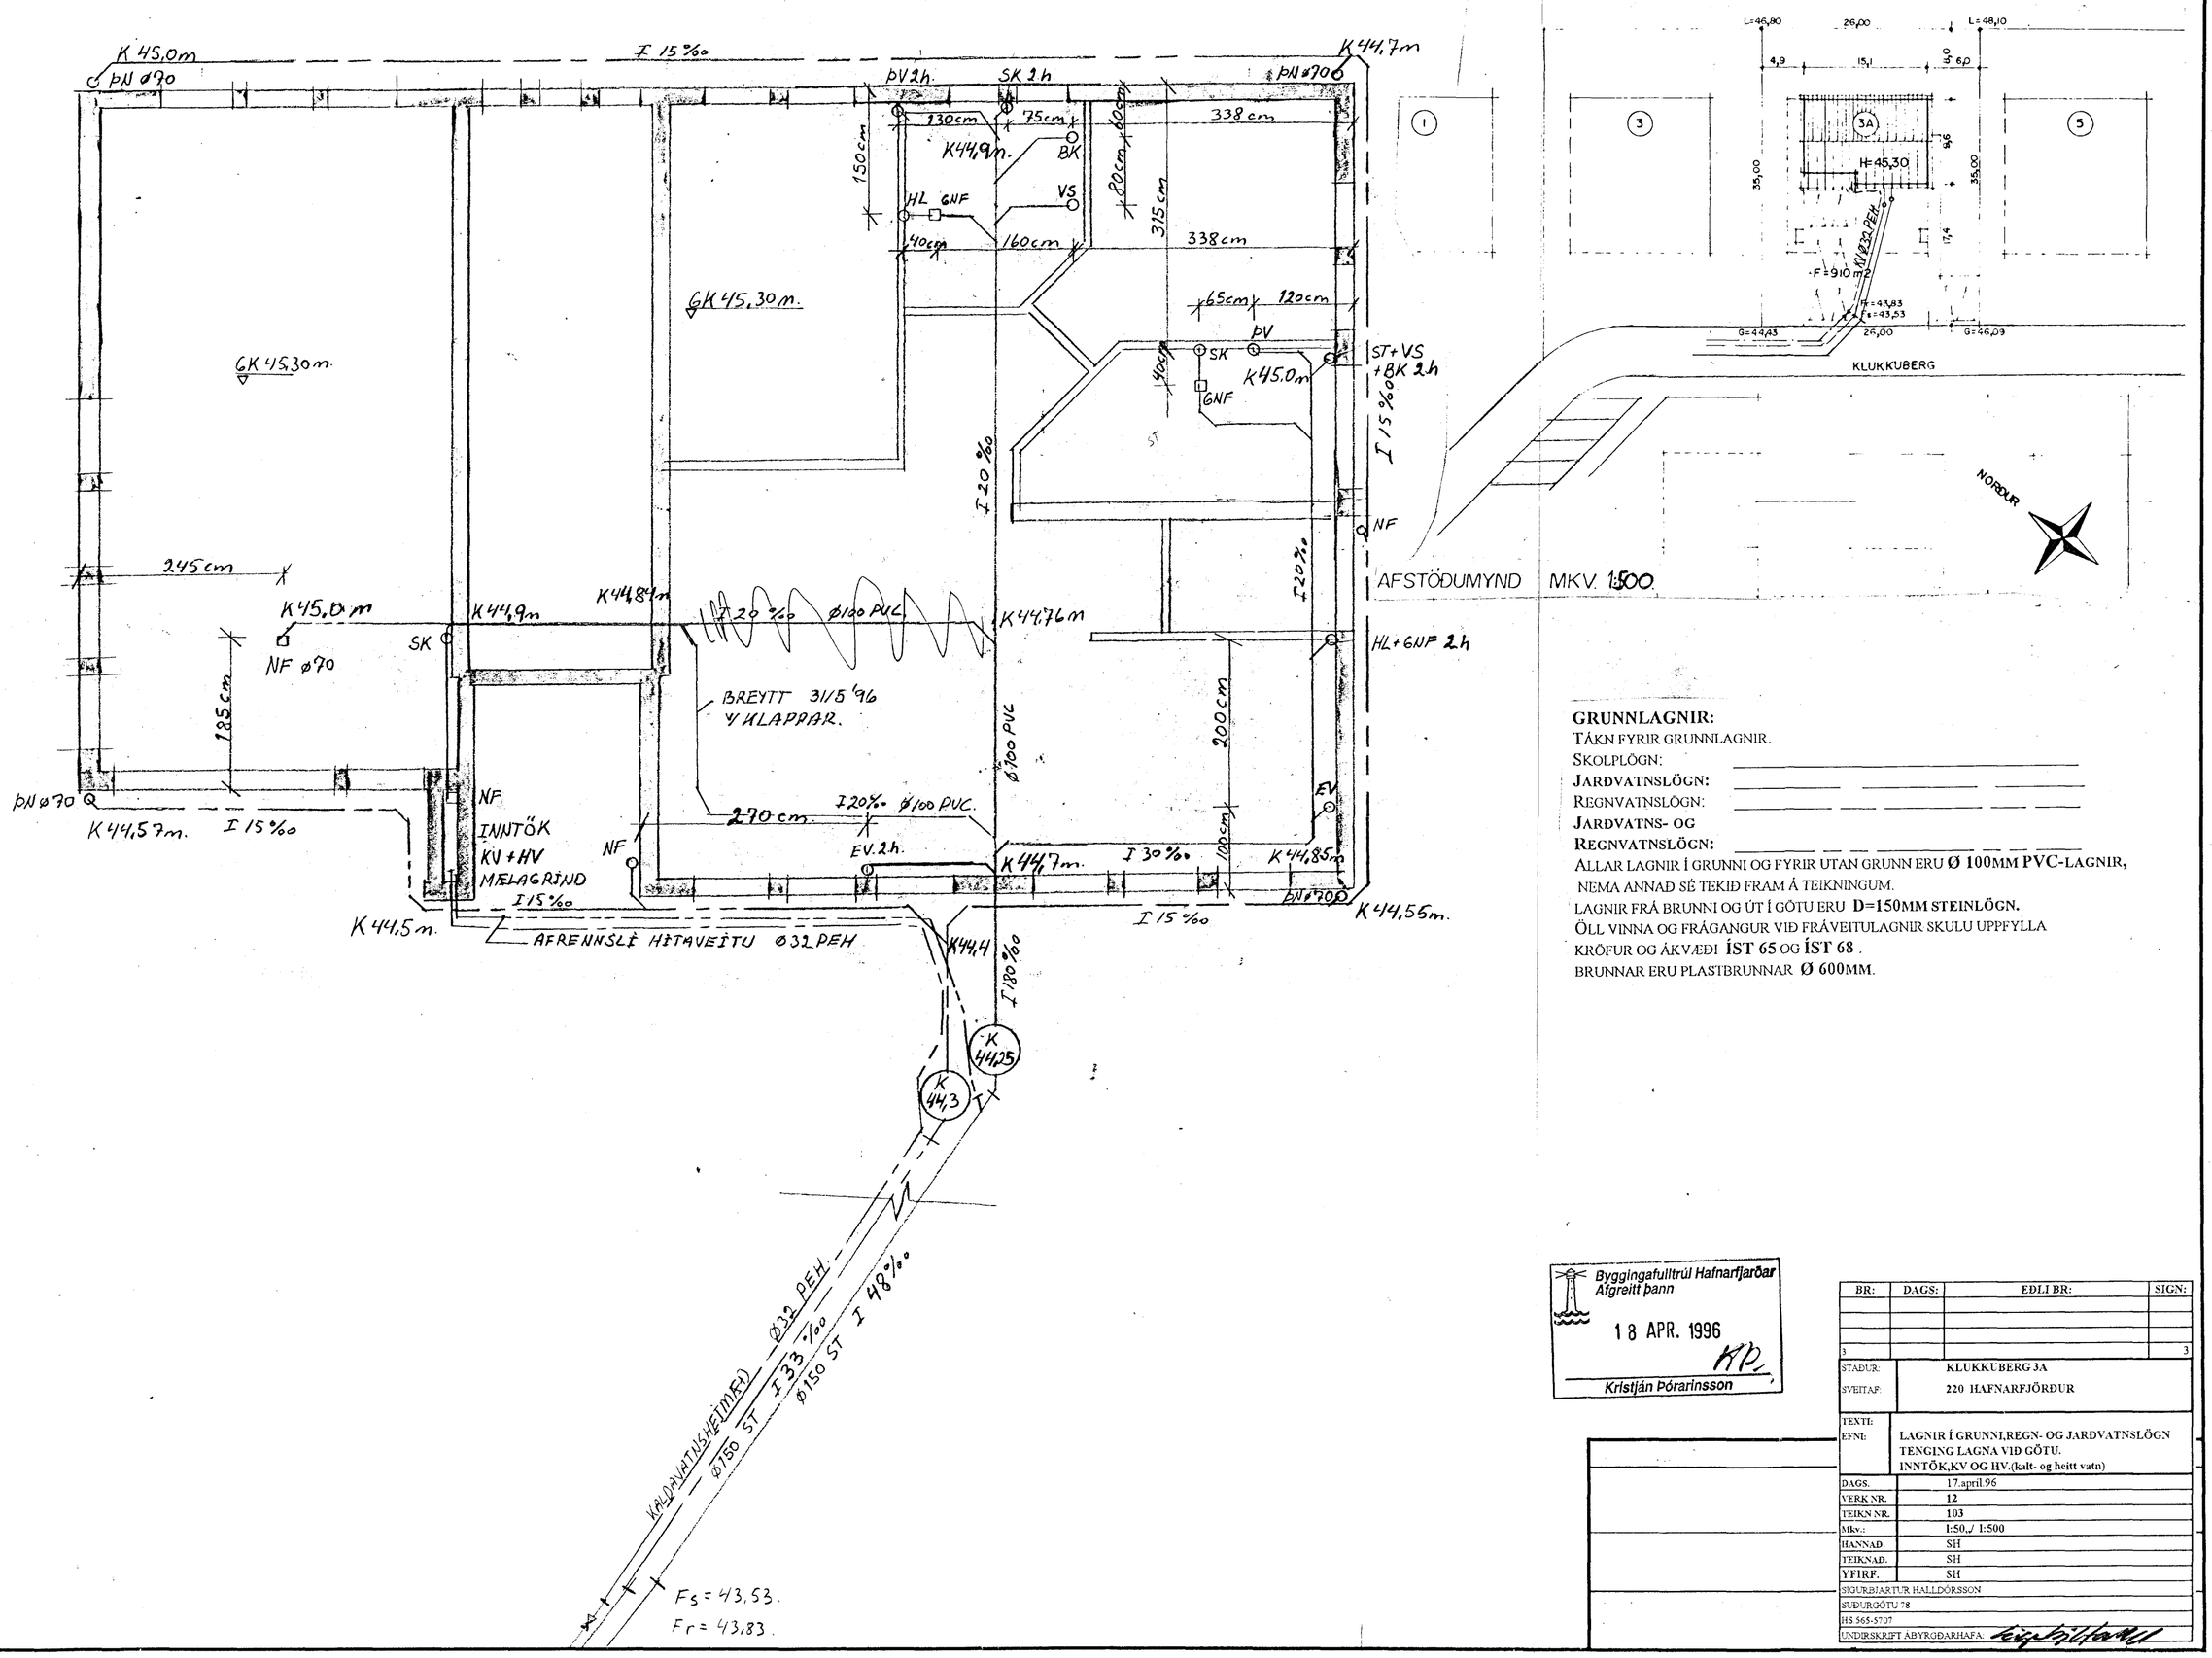

GRUNNLAGNIR:
TÁKN FYRIR GRUNNLAGNIR.
SKOLPLÖGN: _____
JARÐVATNSLÖGN: _____
REGNVATNSLÖGN: _____
JARÐVATNS- OG REGNVATNSLÖGN: _____

ALLAR LAGNIR Í GRUNNI OG FYRIR UTAN GRUNN ERU **Ø 100MM PVC-LAGNIR,** NEMA ANNAÐ SÉ TEKIÐ FRAM Á TEIKNINGUM.
LAGNIR FRÁ BRUNNI OG ÚT Í GÖTU ERU **D=150MM STEINLÖGN.**
ÖLL VINNA OG FRÁGANGUR VIÐ FRÁVEITULAGNIR SKULU UPPFYLLA KRÖFUR OG ÁKVÆÐI **ÍST 65** OG **ÍST 68** .
BRUNNAR ERU PLASTBRUNNAR **Ø 600MM.**

Byggingafulltrúi Hafnarfjarðar
Afgreitt þann
18 APR. 1996
Kristján Pórarinsson

BR:	DAGS:	EÐLI BR:	SIGN:
3			3

STAÐUR: SVEITAF:	KLUKKUBERG 3A 220 HAFNARFJÖRÐUR
TEXTI: EFNI:	LAGNIR Í GRUNNI,REGN- OG JARÐVATNSLÖGN TENGING LAGNA VIÐ GÖTU. INNTÖK,KV OG HV.(kalt- og heitt vatn)
DAGS.	17.apríl 96
VERK NR.	12
TEIKN NR.	103
Mkv.:	1:50,/ 1:500
HANNAÐ.	SH
TEIKNAÐ.	SH
YFIRF.	SH

SIGURBJARTUR HALLDÓRSSON
SUÐURGÖTU 78
HS 565-5707
UNDIRSKRIFT ÁBYRGÐARHAFA: