



Samþykkt á fundi bygginga-  
nefndar þ. 26. 7. 1982

BYGGINGAFULLTRÚINN  
Í HAFNARFIRÐI


*[Signature]*

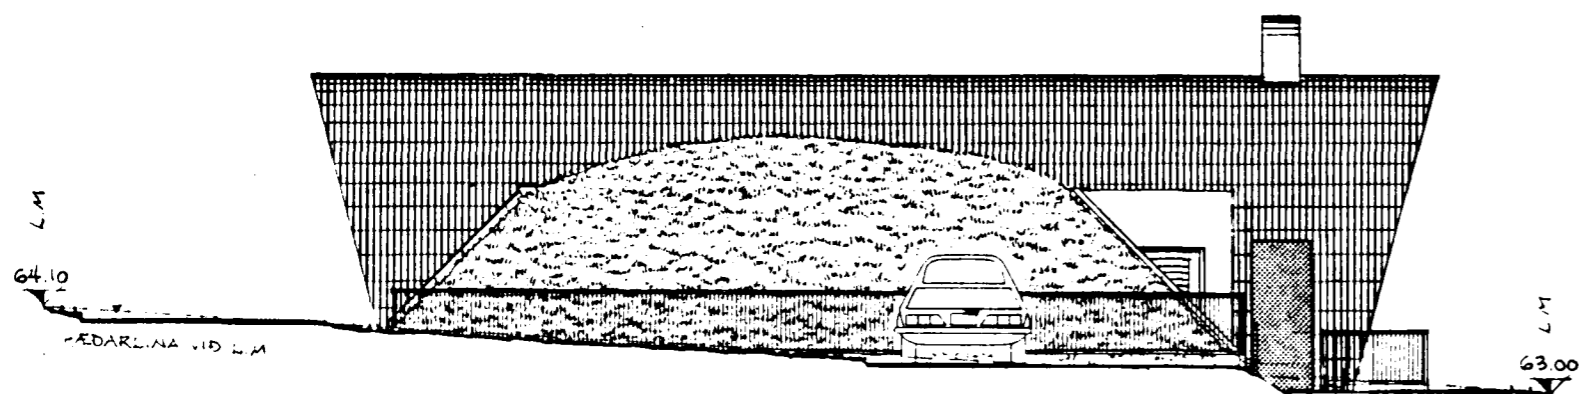


NORÐAUSTUR ÚTLIT

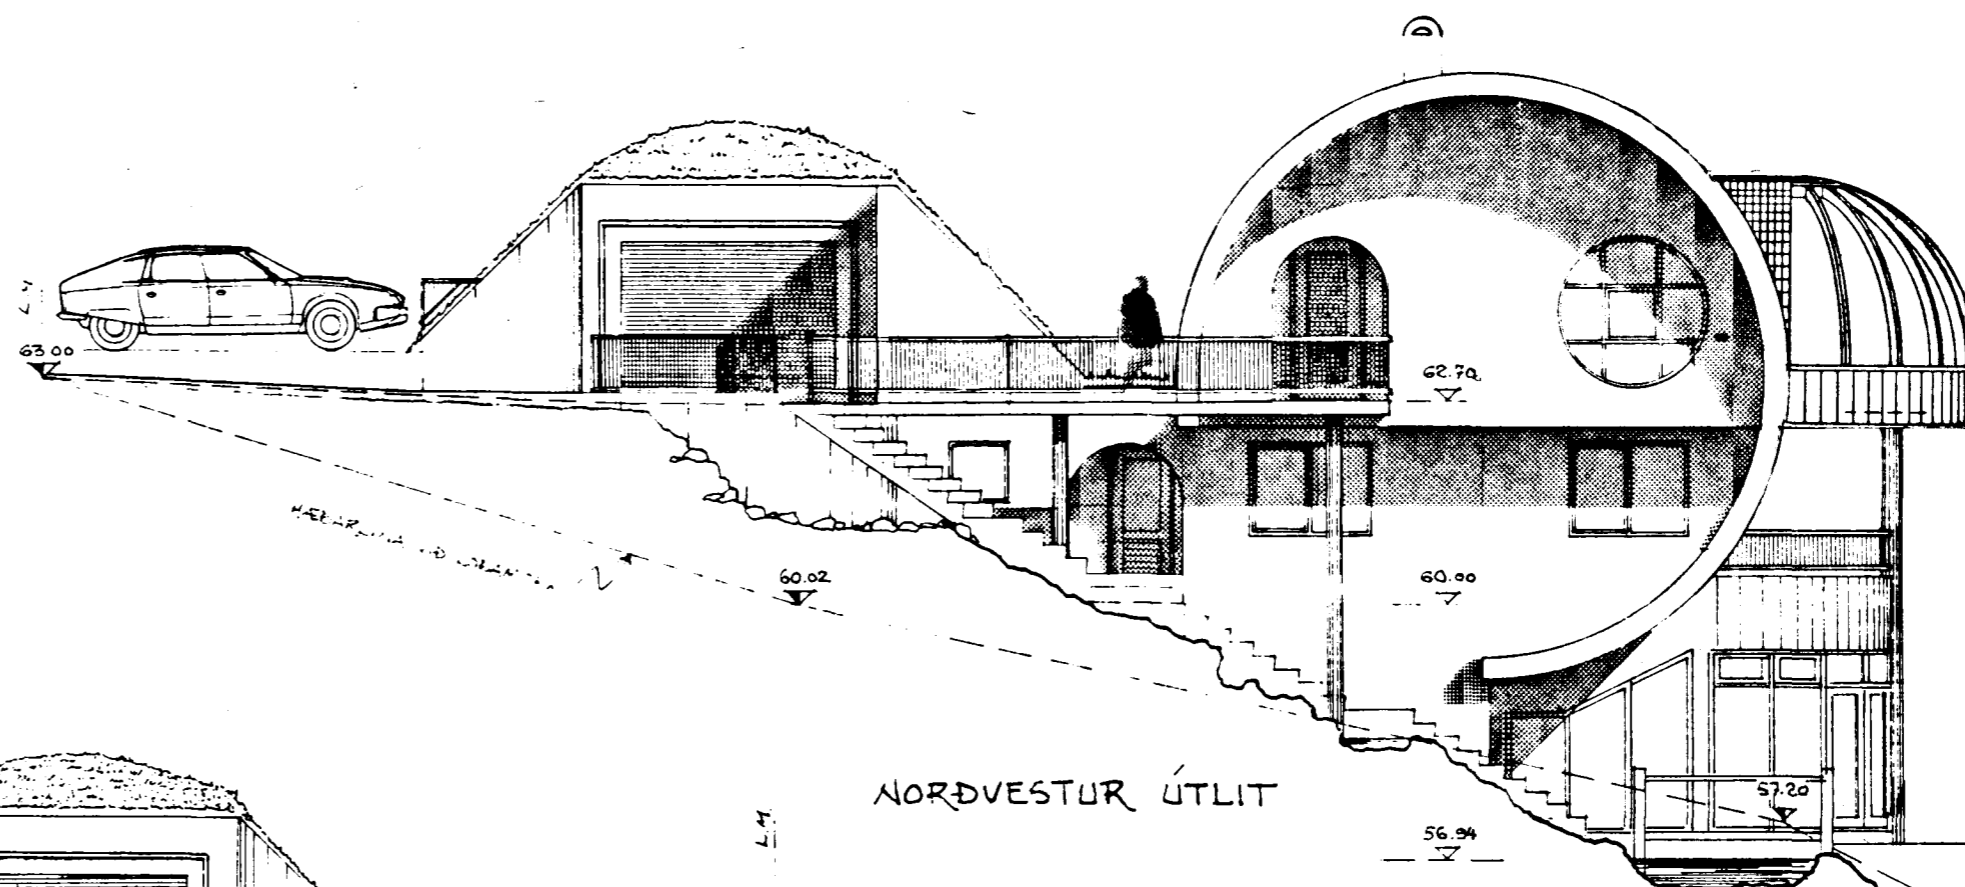


NORÐVESTUR ÚTLIT

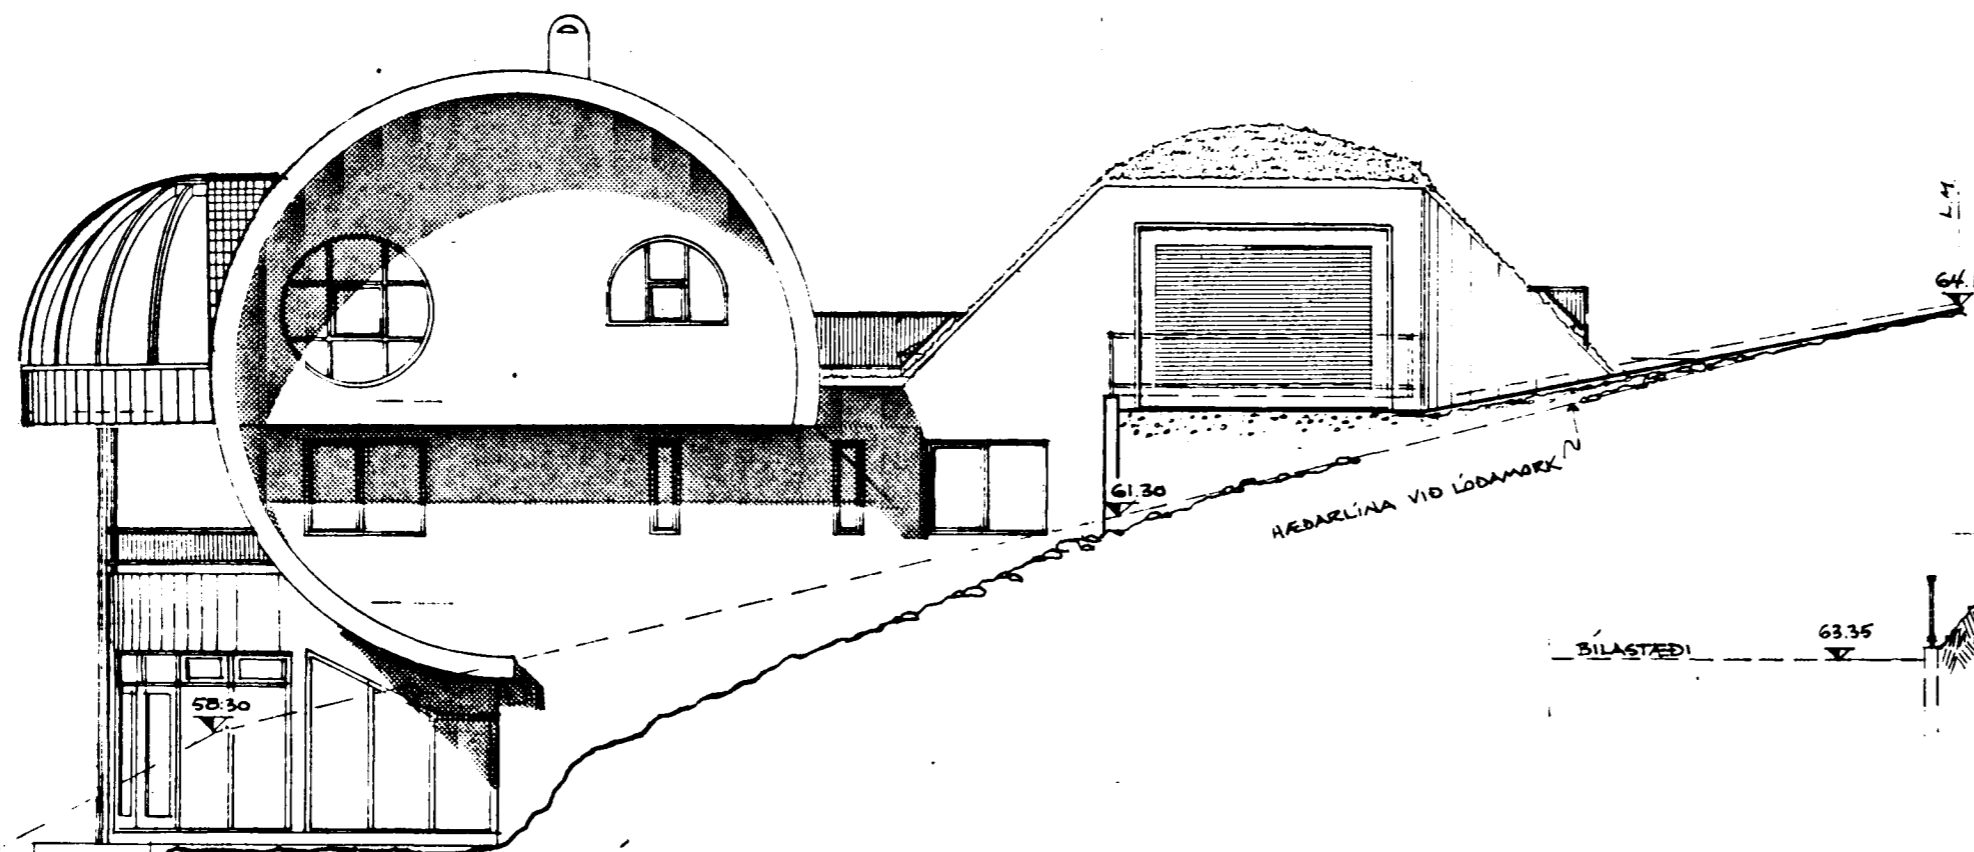

SÚÐAUSTUR ÚTLIT

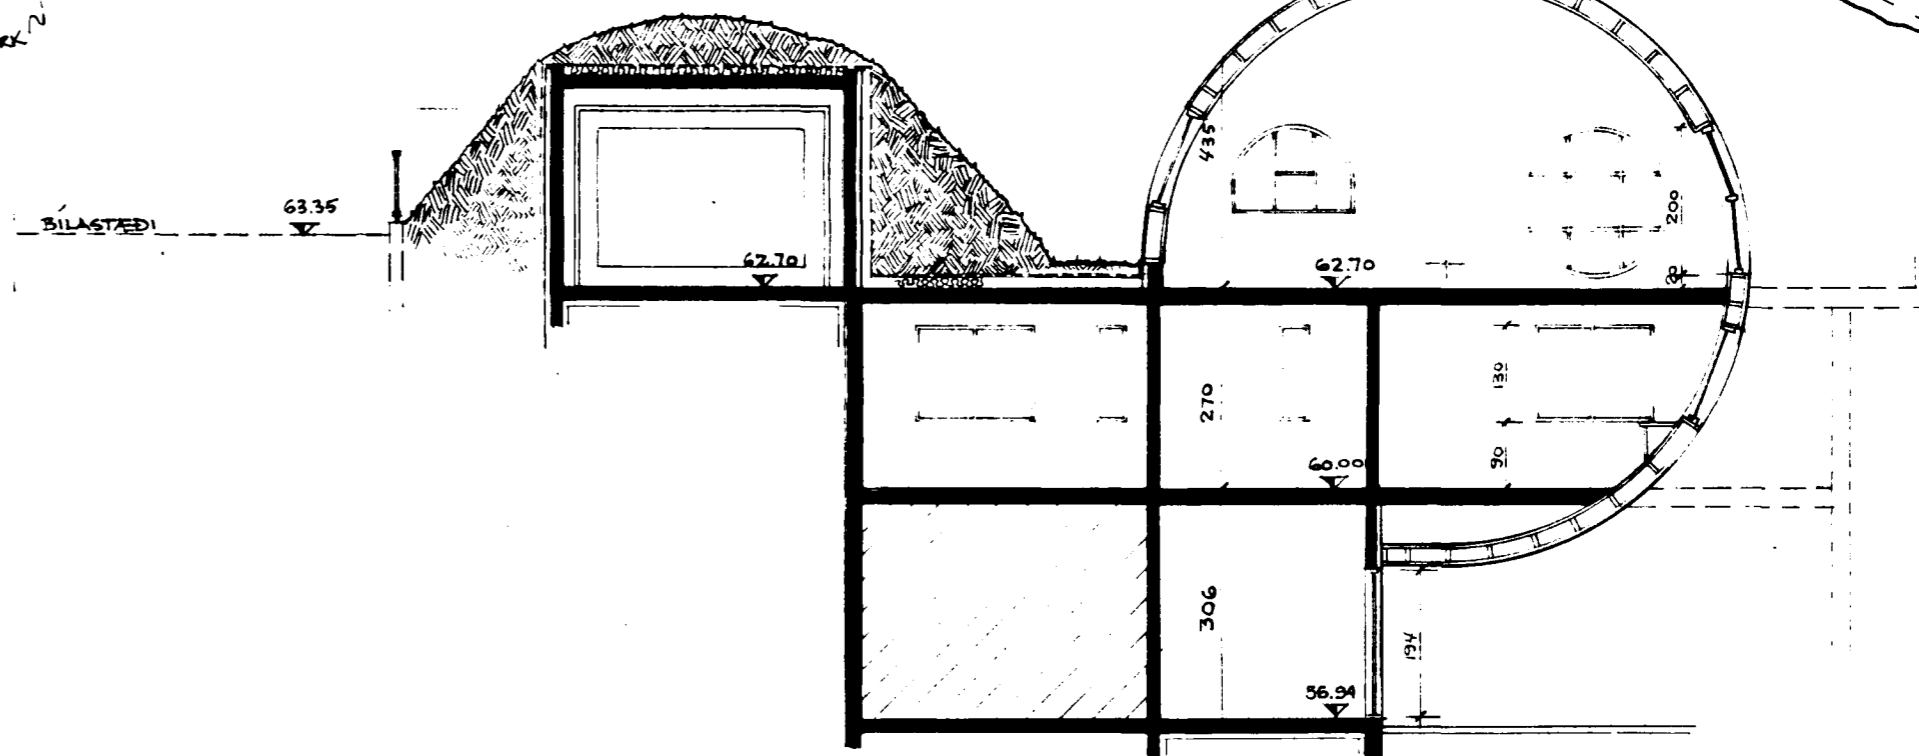


SNEIÐING A A

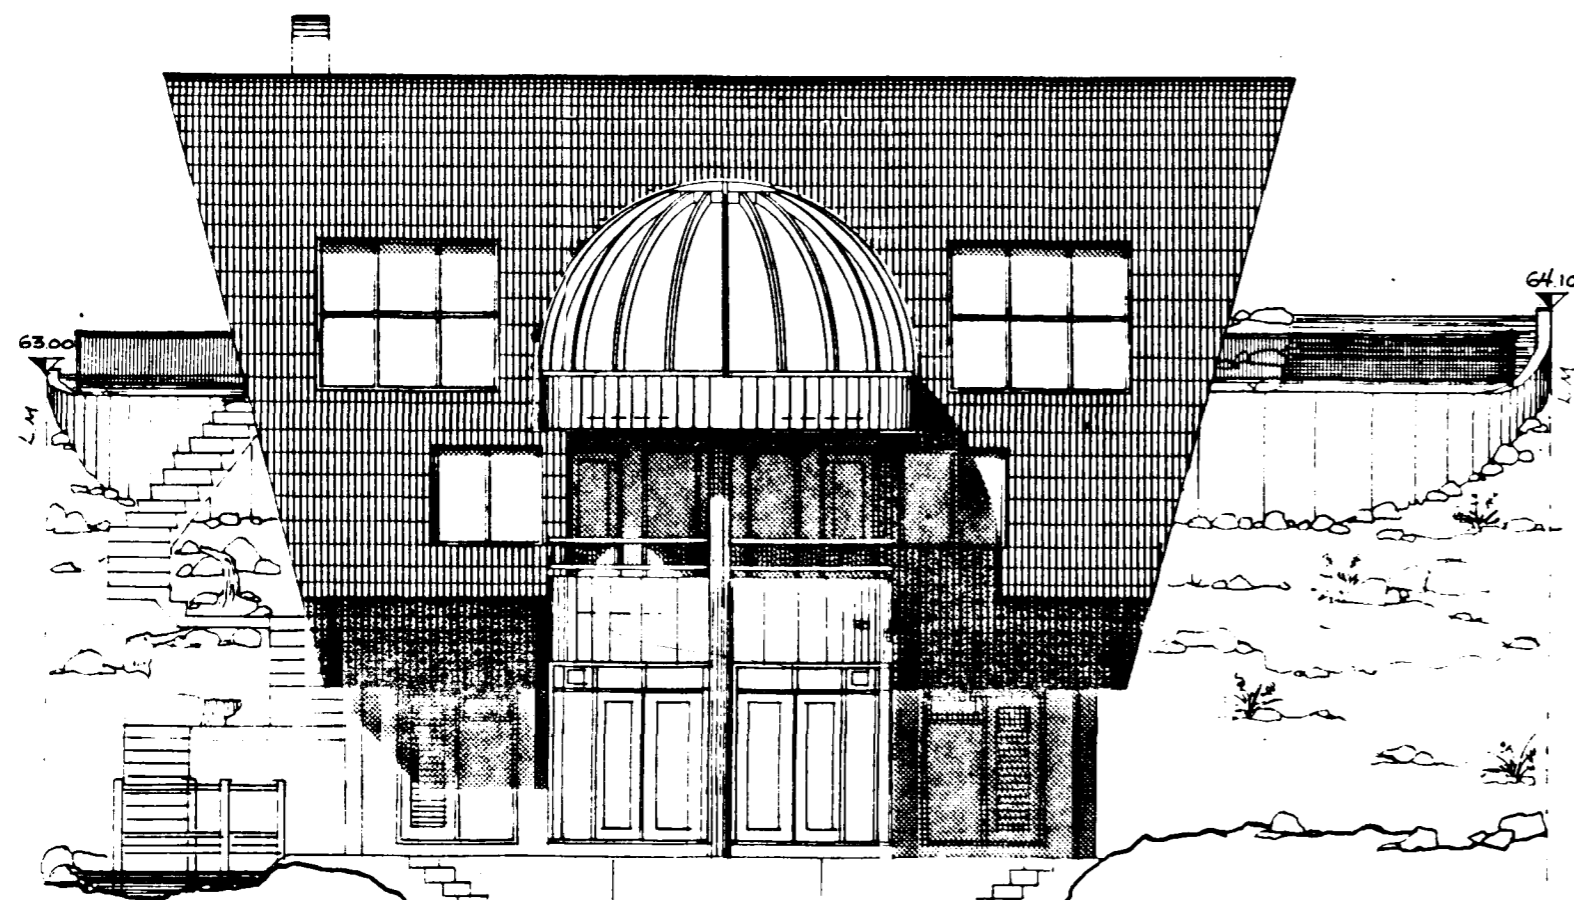

SÚÐVESTUR ÚTLIT


KLUKKUBERG

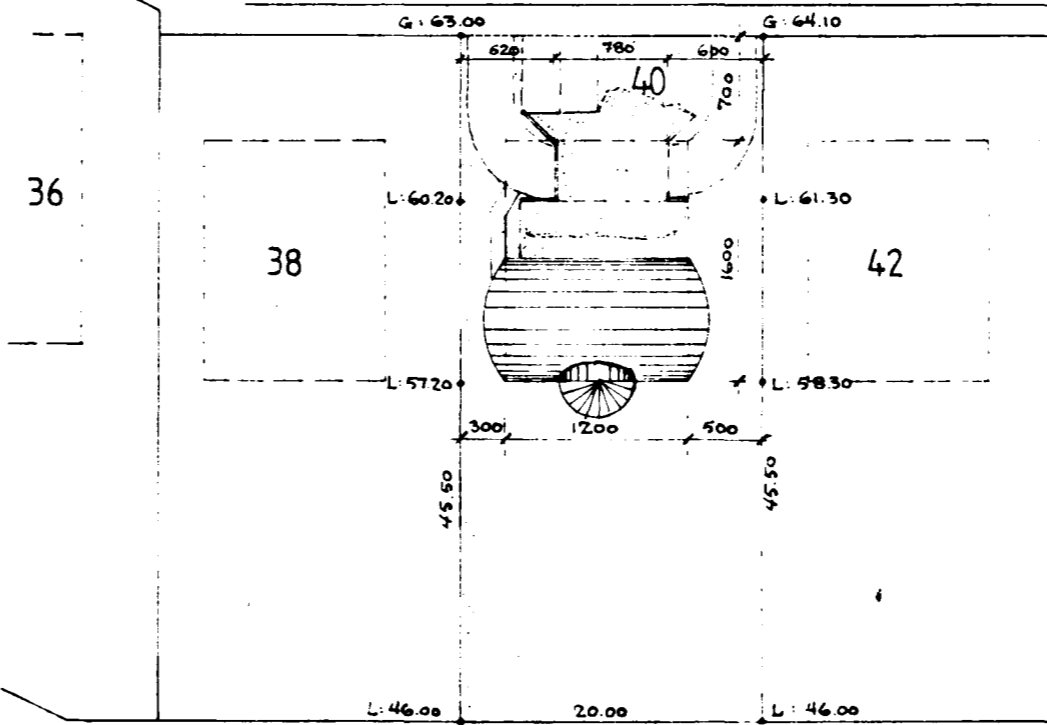

AFSTÖÐUMYND MKV. 1:500

BREYTT Í JÚLÍ '82 :  
1.- KJALLARA GOLF LÆKKAR UM 36 CM  
2.- SORPGEYMSLA ER FÆRD

BREYTT Í SEPT '82 : VEGGIR VÍÐ UNKEYRSLU BOCADREGNIR,  
GRINDVERK OFAN Á BÍLSKÚR FELLUR NIÐUR, Í STADINN ER GRINDVERK  
NORDAN MEGJA VÍÐ BÍLSKÚR  
BREYTT Í MAÍ '83 : STÖDVEGGIR SVANDIR VÍÐ UNKEYRSLU BÍLSKÚRS

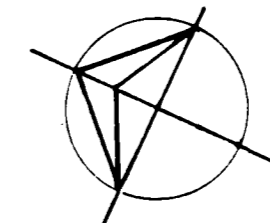

VINNUSTOFA II VESTURVÖR  
KÖPAVOGI SÍMI 4-01-15

VÍFILL MAGNÚSSON ARK. HALLA HANNESDÓTTIR  
K.T. 171238-4639 K.T. 220851-7889

HEITI KLUKKUBERG 40, HAFNARFIRÐI  
EIGN JÚLIUSAR MATTHÍASSONAR MARÍONNU HARALDSD.

TEIKN. ÚTLIT, SNEIÐING, AFSTÖÐUMYND MKV. 1:100

DAGS. MÁRS 82 APRÍL 82 SAMP 15.04.82 1:500

TEIKN. BREYTT JÚLÍ '82 SEPT '82 MAÍ '83

2