Samþykkt á fundi byggingar-
nefndar þ. 26/7 1995
BYGGINGAFULLTRÚINN
Í HAFNARFIRÐI

BREYTT Í JÚLÍ '95
SÓLSTOFA ÚR GLERI BYGGÐ Á SVALIR AÐALHÆÐAR

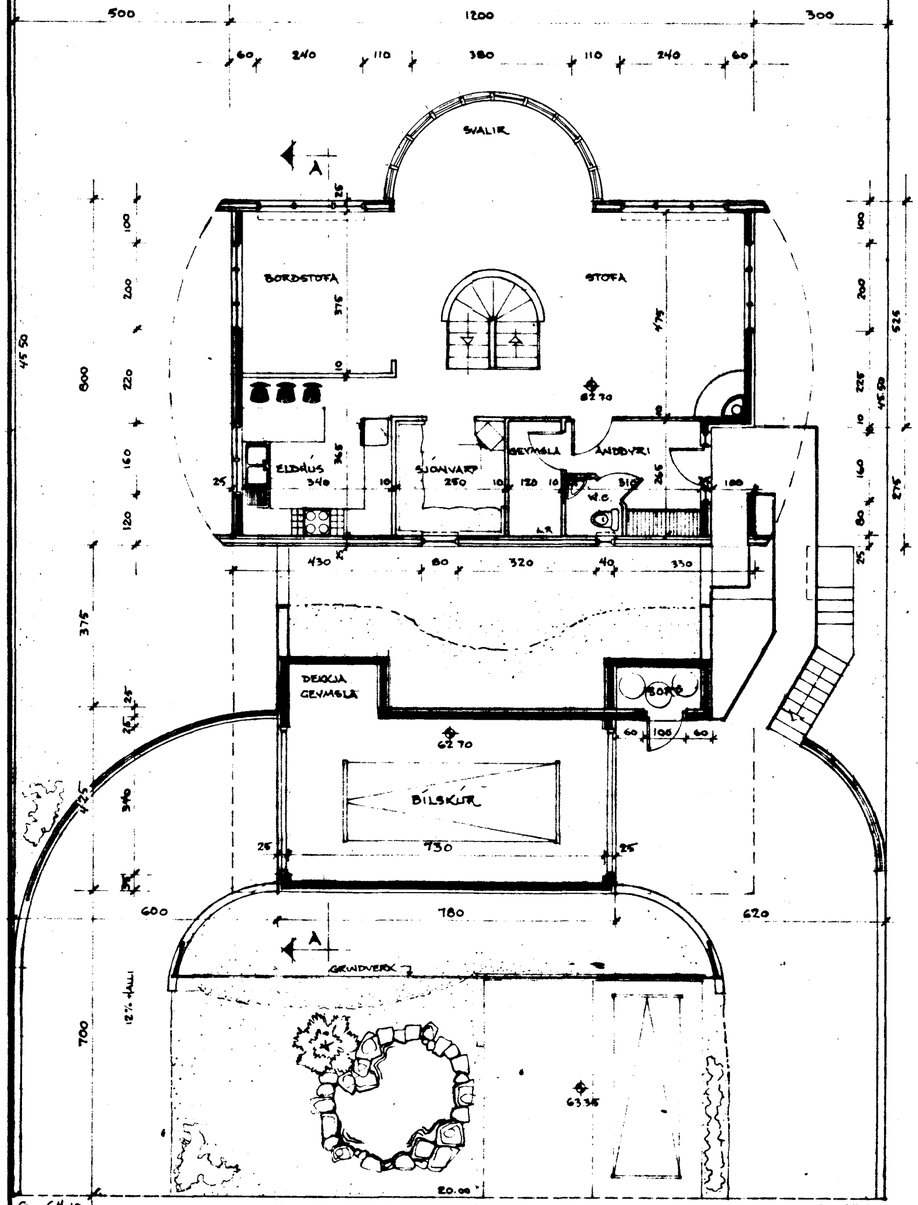

GRUNNMYND AÐALHÆÐAR

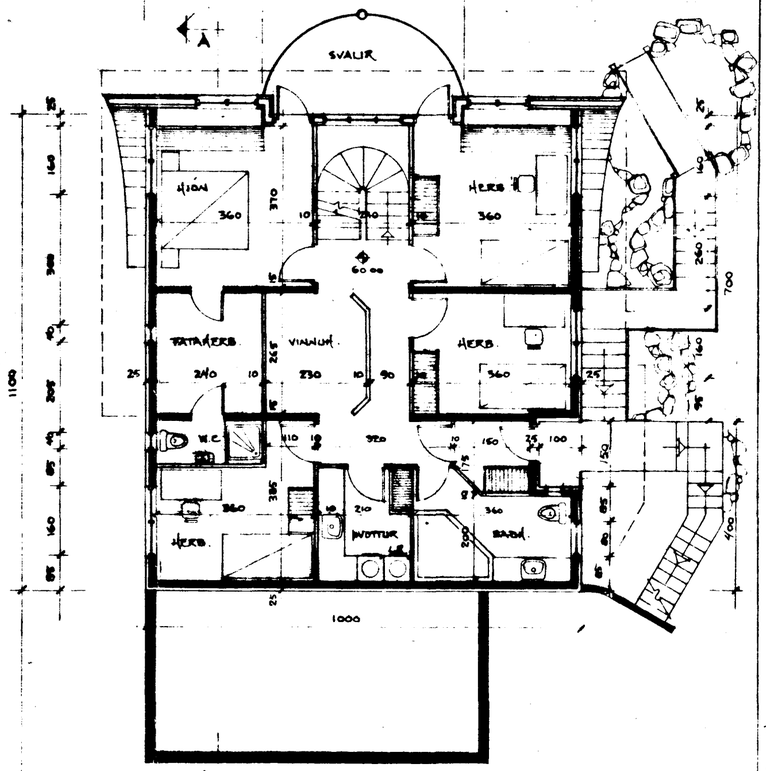

GRUNNMYND NEÐRI HÆÐAR

ENDURREIKNAÐ FLATMÁL OG RÚMMÁL Í SEPT '92

FLATARMÁL	AÐALHÆÐ	75.9 m²	+ 8.6 m²	JÚLÍ '95
	NEÐRI HÆÐ	100.5 m²		
	KJALLARI	54.3 m²		
	ÍBÚÐ ALLS	230.7 m²		
	BÍLSKÚR	35.0 m²		
	SAMTALS	264.7 m²	+ 274.3 m²	JÚLÍ '95

LÓÐ : 910 m²
NÝTINGARHLUTFALL : 0.29
HEILDARRÚMMÁL 885.5 m³ + 906.6 m³ JÚLÍ '95

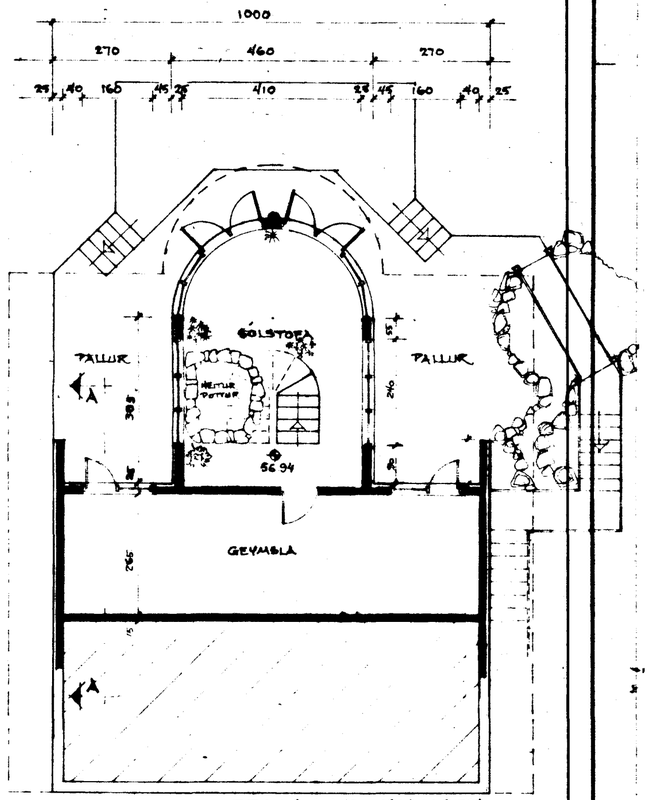

GRUNNMYND KJALLARA

BREYTT Í JÚLÍ '92.
1.- KJALLARA GÓLF LÆKKAR UM 36 cm
2.- BORÐGEYMSLA ER FÆRÐ
RÚMMÁL EYKST UM 20 M³ V.M.

BREYTING : ÁGÚST '92 : Á NEÐRI HÆÐ VIXLAST BAÐH. OG ÞVOTTUR OG ÞAKGLUGGI FELLUR NIÐUR
BREYTING : SEPT '92 : VEGGIR VIÐ INNKEYRSLU BÓGADREGNIR DEKKJAGEYMSLA INN AF BÍLSKÚR GRINDVERK OFAN Á BÍLSKÚR FELLUR NIÐUR, Í STAÐINN ER GRINDVERK NORÐAN MEGIN VIÐ BÍLSKÚR
BREYTT Í MAÍ '93 : STOÐVEGGIR GÝNDIR VIÐ INNKEYRSLU BÍLSKÚRS

VINNUSTOFA II VESTURVÖR
KÓPAVOGI SÍMI 4·01·15
VÍFILL MAGNÚSSON ARK. K.T. 171238-4639
HALLA HANNESDÓTTIR K.T. 220851-7889

HEITI KLUKKUBERG 40-, HAFNARFIRÐI
EIGN JÚLÍUSAR MATTHÍASS. · MARÍÖNNU HARALDSDÓTTUR
TEIKN. GRUNNMYNDIR MKV. 1 : 100

DAGS. MARS '92 APRÍL '92 SAMÞ. 15.04.'92
TEIKN. V.M H.H BREYTT JÚLÍ '92 SEPT. '92 MAÍ '93

1