




Samþykkt á fundi bygginga-
nefndar þ. 26/7 19 92
BYGGINGAFULLTRÚINN
Í HAFNARFIRÐI
[Signature]

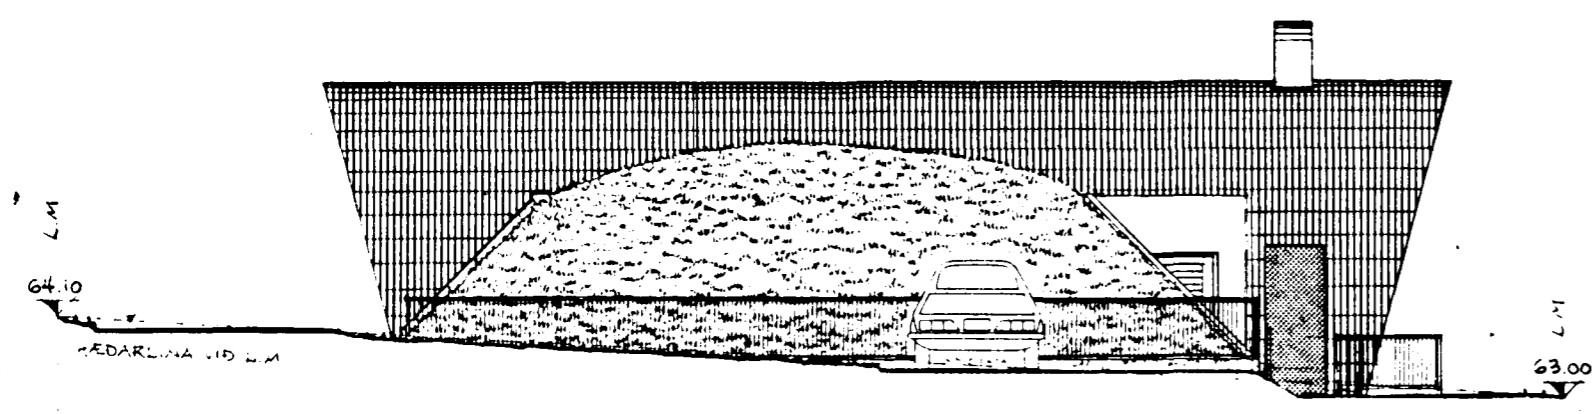


NORÐAUSTUR ÚTLIT

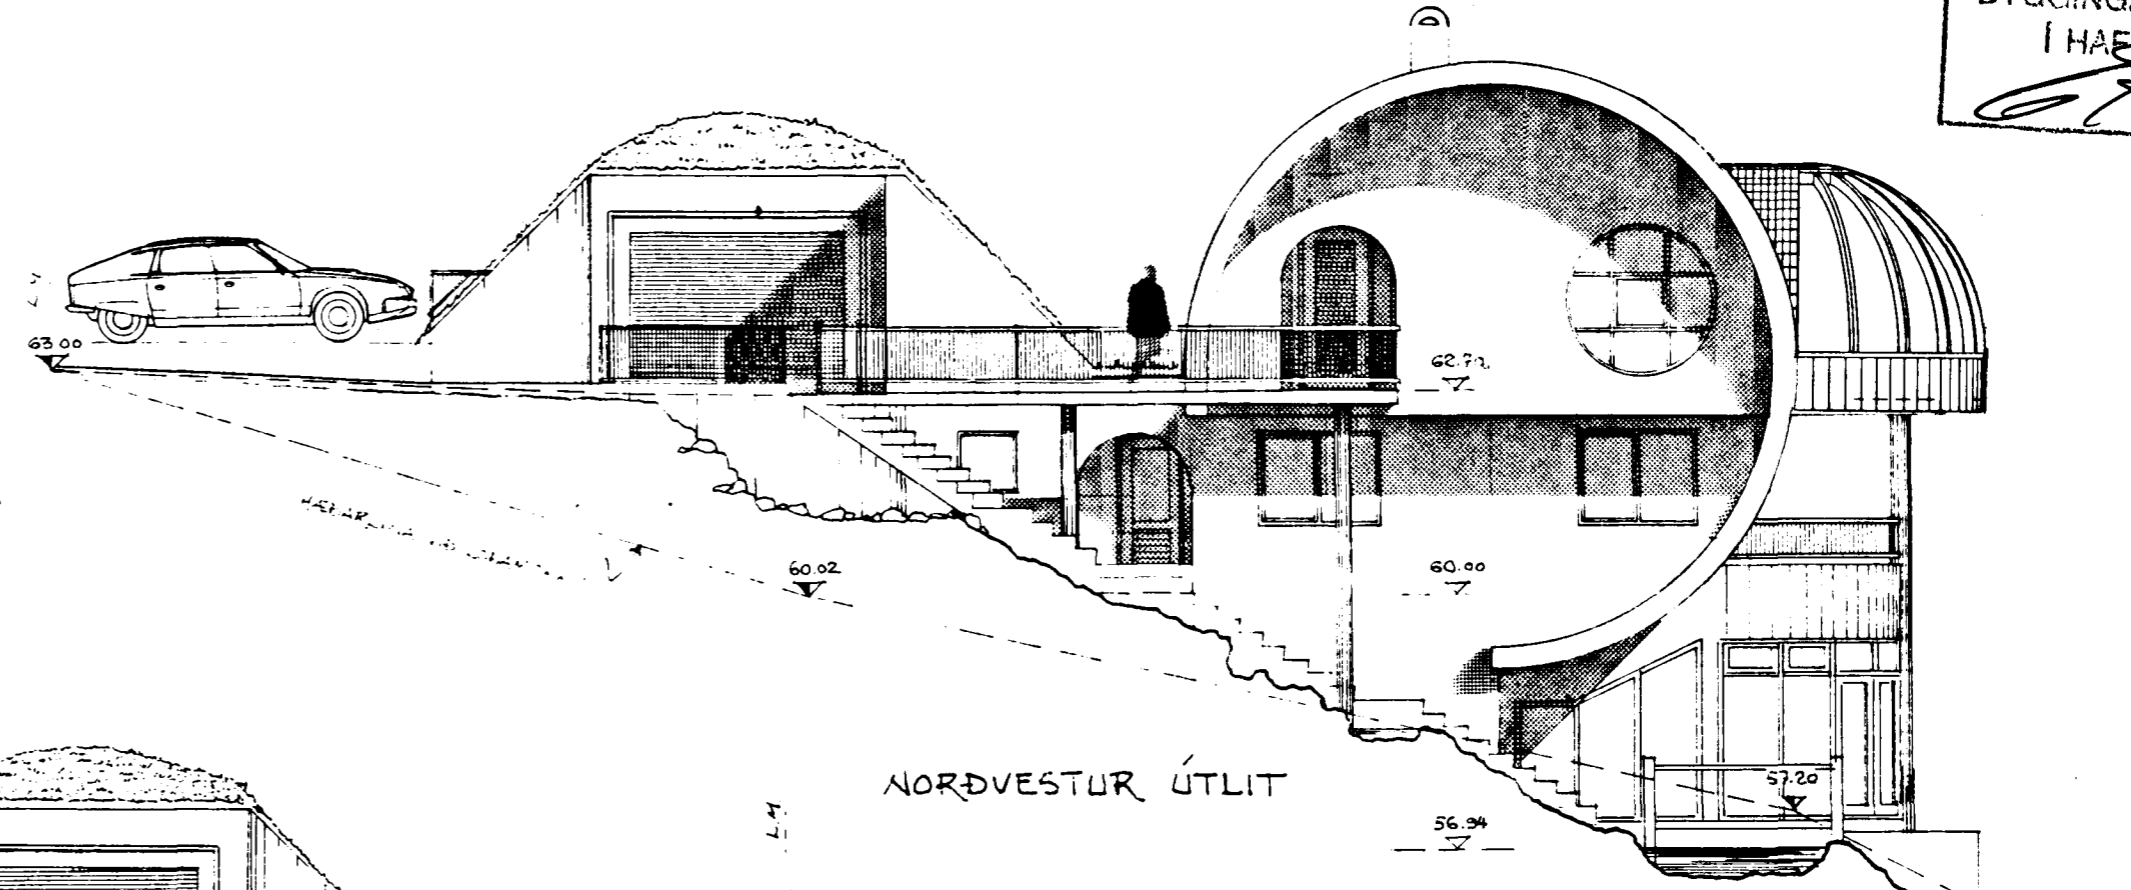


NORÐVESTUR ÚTLIT

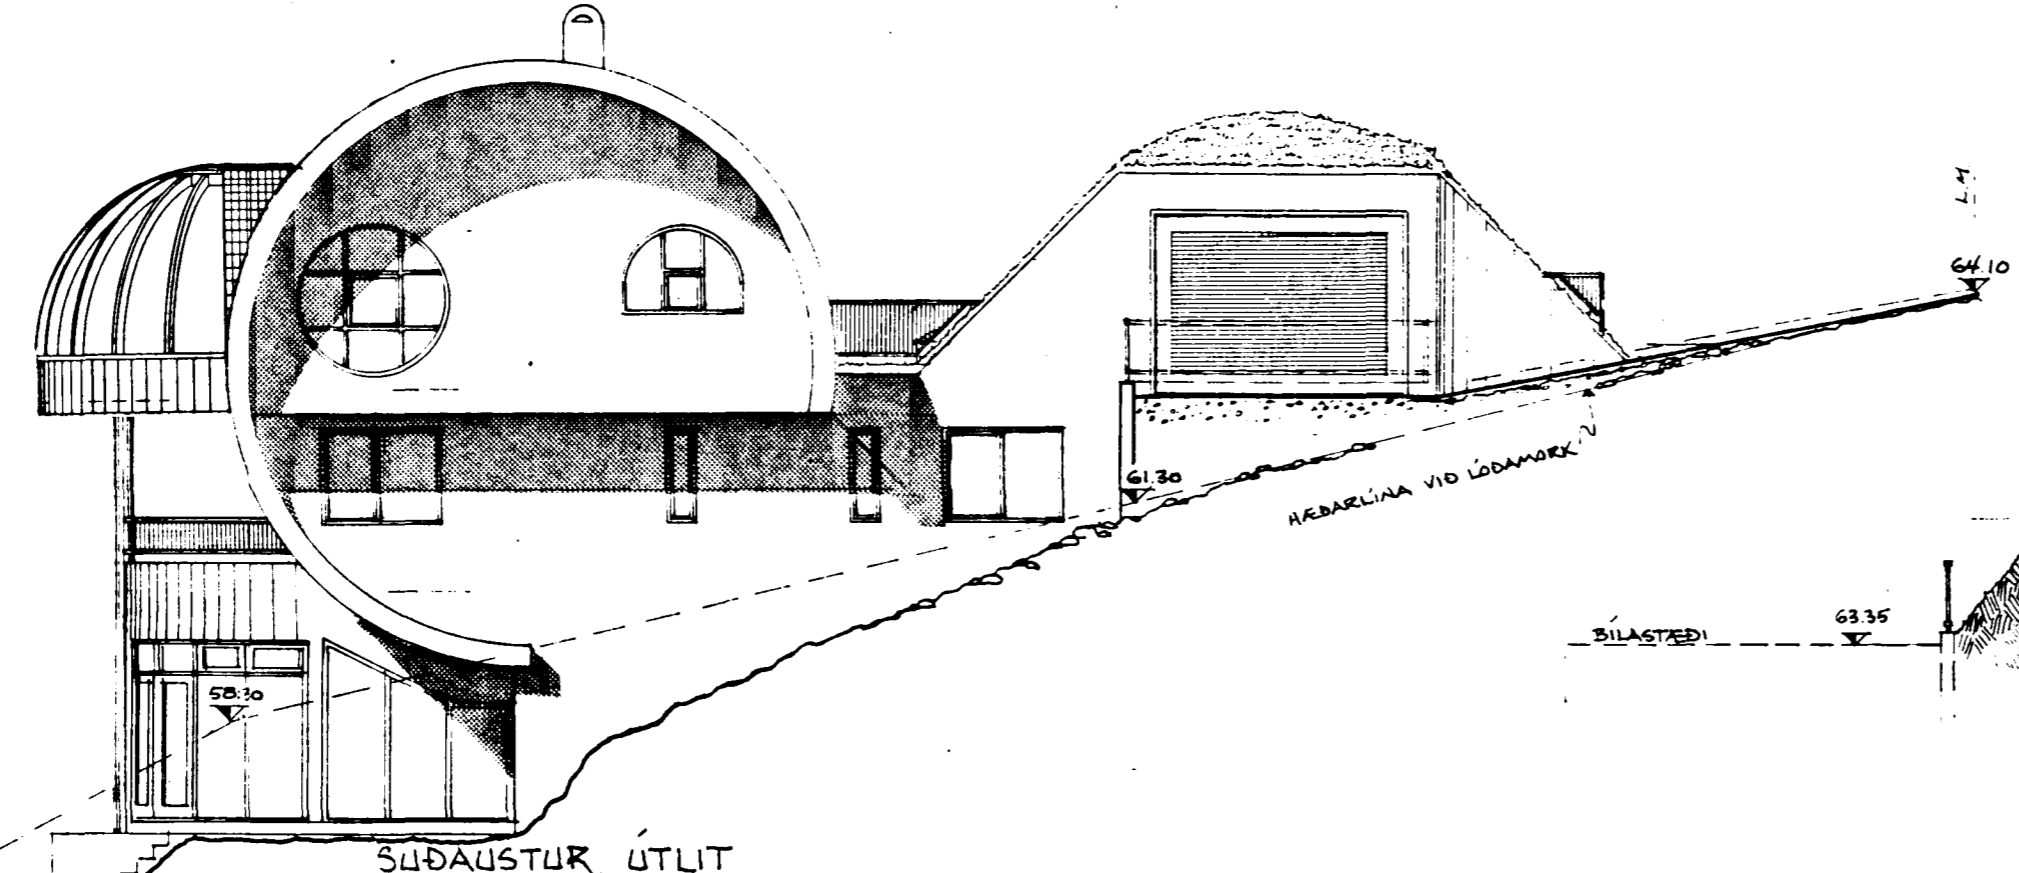


SÚÐAUSTUR ÚTLIT

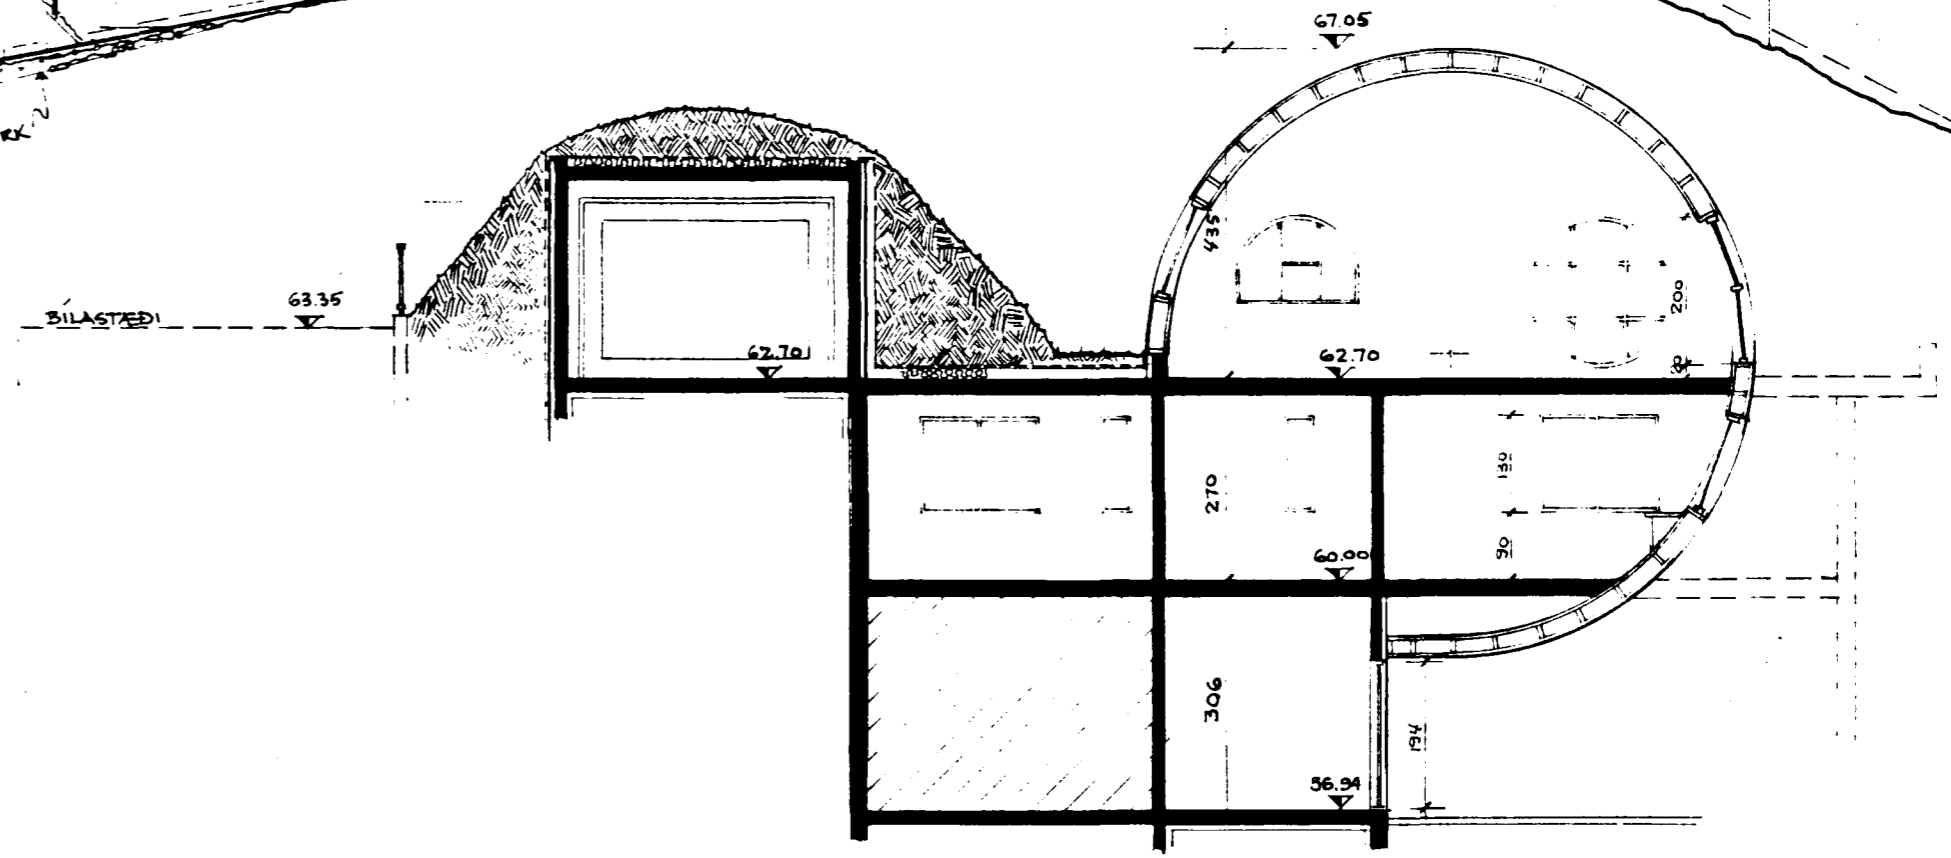

SNEIDING AA

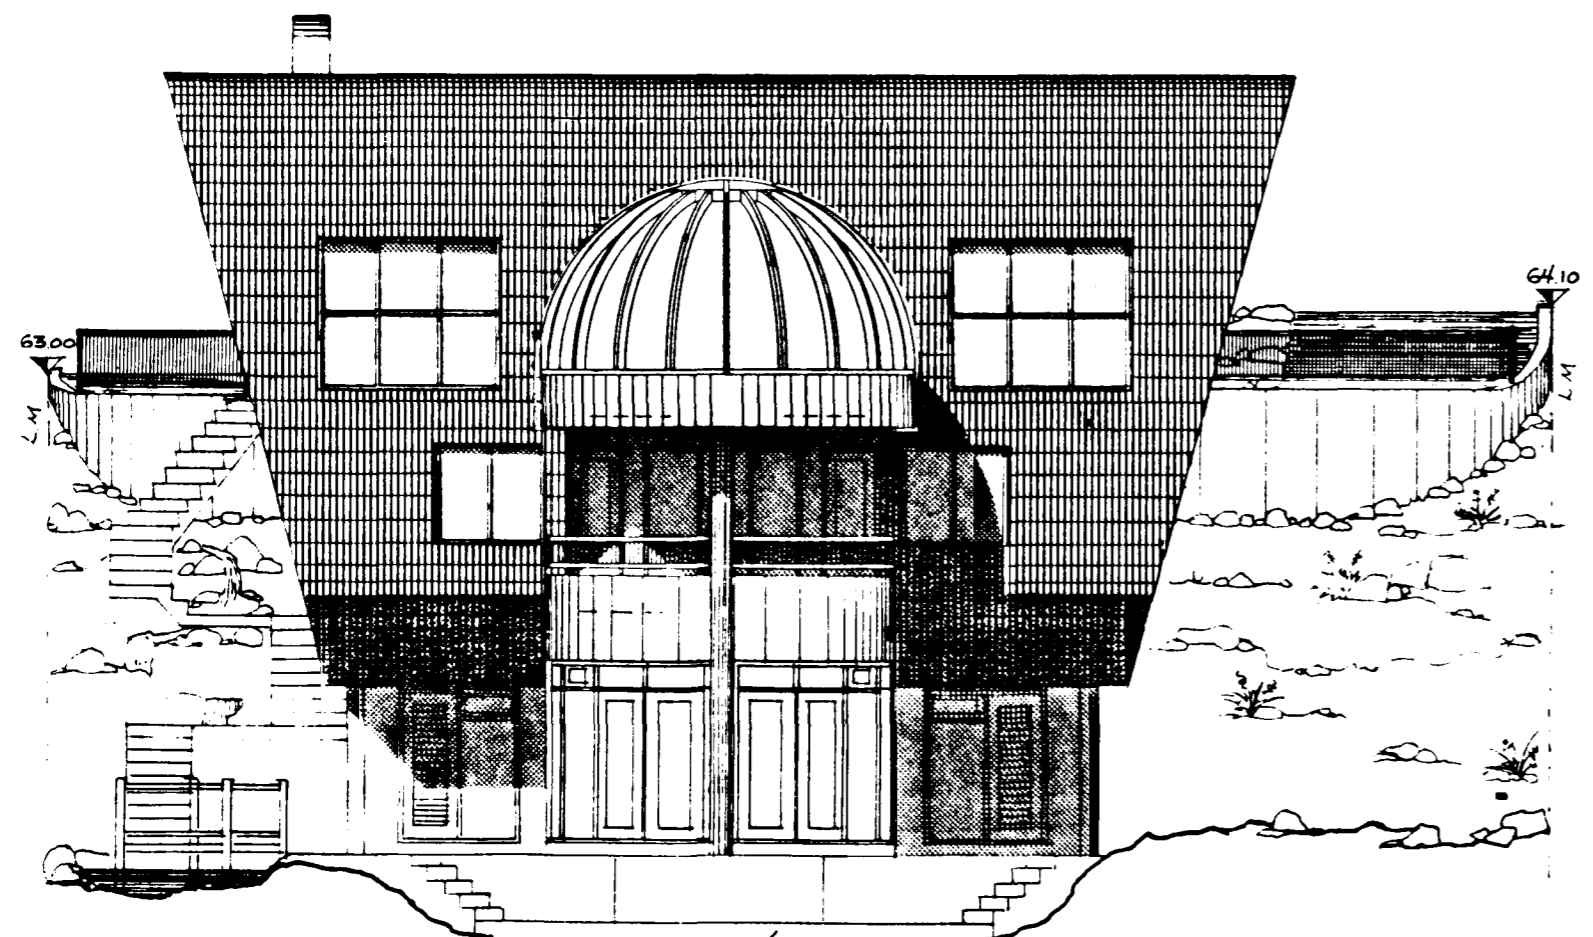


SÚÐVESTUR ÚTLIT

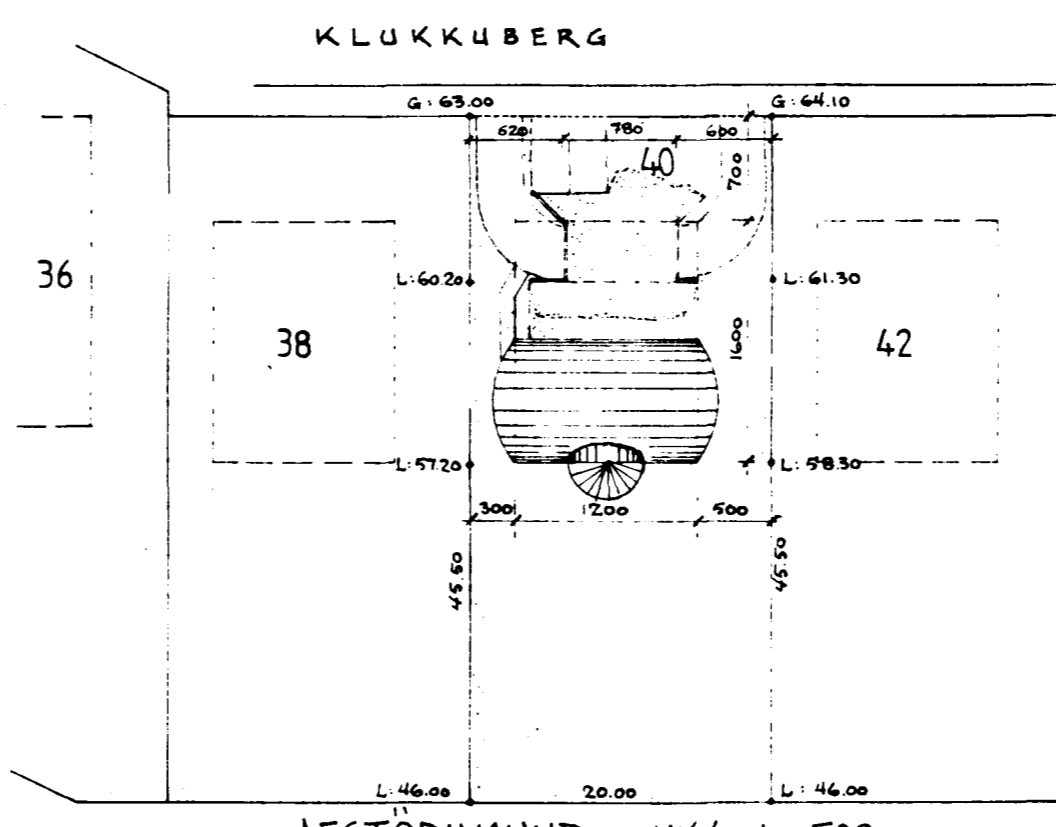

AFSTÖÐUMYND MKV. 1:500

BREYTT Í JÚLÍ '92 :
1.- KJALLARA GÓLF LÆKKAR UM 36 cm
2.- SORPGEYMSLA ER FÆRD
BREYTT Í SEPT '92 : VEGGIR VÍÐ UNNKEYRSLU BOCADREGNIR
GRINDVERK OFAN Á BÍLSKUR FELLUR NIÐUR, Í STADINN ER GRINDVERK
NORÐAN MEGJA VÍÐ BÍLSKUR
BREYTT Í MAÍ '93 STÖDVEGGIR SÝNDIR VÍÐ UNNKEYRSLU BÍLSKURS

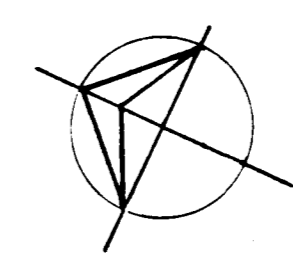

VINNUSTOFA II VESTURVÖR
KÖPAVOGI SÍMI 4-0115
VÍFILL MAGNÚSSON ARK. HALLA HANNESDÓTTIR
K.T. 171238-4639 K.T. 220851-7889

HEITI KLUKKUBERG 40, HAFNARFIRÐI
EIGN JÚLIUSAR MATTHÍASSONAR MARÍONNU HÁRALDSD.
TEIKN. ÚTLIT, SNEIDING, AFSTÖÐUMYND MKV. 1:100
DAGS. MÁRS 22 APRÍL 30 SAMÞ. 15.04.92
TEIKN. BREYTT JÚLÍ '92 SEPT '92, MAÍ '93