
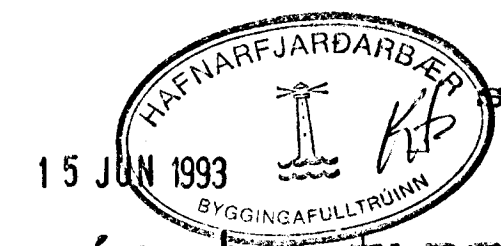


SKÝRINGAR

ALMENNAR SKÝRINGAR SJA BL. NR. 1-01.

- 1 TENGIJARN K10 c/c 30 L= 120 OG STANDI AMK. 50 CM. YFIR PLÖTU.
 - 2 10 CM. JARNBENT PLATA K8 c/c 25#
 - 3 50 MM. PVC EINANGRUN. HARÐPRESSUÐ P E. 25 - 30 kg/M³ EINANGRUNIN NAÐ AMK. 50 CM. NIÐUR FYRIR PLÖTU A ÚTVEGGJUM.
 - 4 GRUSAR EÐA HRAUNFYLLING, FROSTFRÍ OG ÞJAPPIST Í LÖGUM MED TITRAÐJÖPU. LAGBYKKT RADIST AF STÖRD ÞJÖPPUNNAR.
- 2k 10 EFST OG NEDST Í SÖKKULVEGGJUM.
 JARNIN SEU SAMFELD OG HEIL UM HORN VID SAMSKEYTI SKULU ÞAU SKEITT AMK. SEM SVARAR SKEYTILENGD. ATHYGLI ER VAKIN A AKVEDUM RAFVEITU UM SAMTENGINGU MEDRI SÖKKULJARNA SJA TEIKNINGU RAFLAGNAHÖNNUDA.

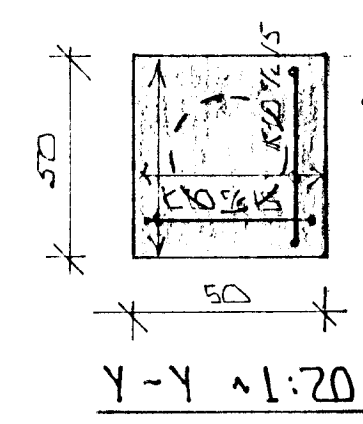

ÁSKILID, ELDRI TEIKNING OGILD

15 JUN 1993		BTEYPA:	
		S=250 V/S = 0,5	
		LOFT = 6%	
		SEMENT = 300 KG/M ³	
01	JUN '93	BRETT UND SNIDI 8	GT
BR.NR.	DAGS	EÐLI BREVTINGAR	SIGN.
KLUKKUBERG 40 HAFNARFIREÐI		DAGS. JÚNÍ '92	
SNID 1, UNDIRSTÖÐLIR		HANNAÐ	
MELIKV. 1:20		TEIKNAR	
SIGURÐUR ÞORLEIFSSON TEKNIFRÆÐINGUR P.P.F.I.		VERK NR. 9225	
STRANDGÖTU 11 HAFNARFIREÐI SÍMI 54752/54255		BLADNR. 1-03	