


RÚMMYND  
1:50

SKÝRINGAR:

Sjá teikningu nr. 107

08 SEP 1992

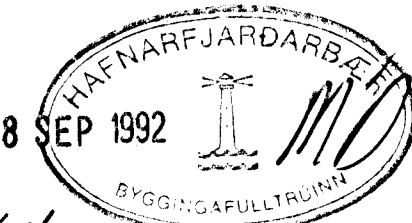

- Páll Guðmundsson*  
 Breytt eftir framkvæmd 04.09.92  
 Breyting: Stærðir lagna 12.03.92

**Páll Guðmundsson** Verkfræðingur MSCE  
 Kjarrhólma 38 200 Kópavogur Sími: 46690

KLUKKUBERG 42	Mkv. 1:50
Hitakerfi - Rúmmynd	Dags. 09.12.91
	Skráh. KB42L104
<i>Páll Guðmundsson</i>	Teikn. nr. 104A