
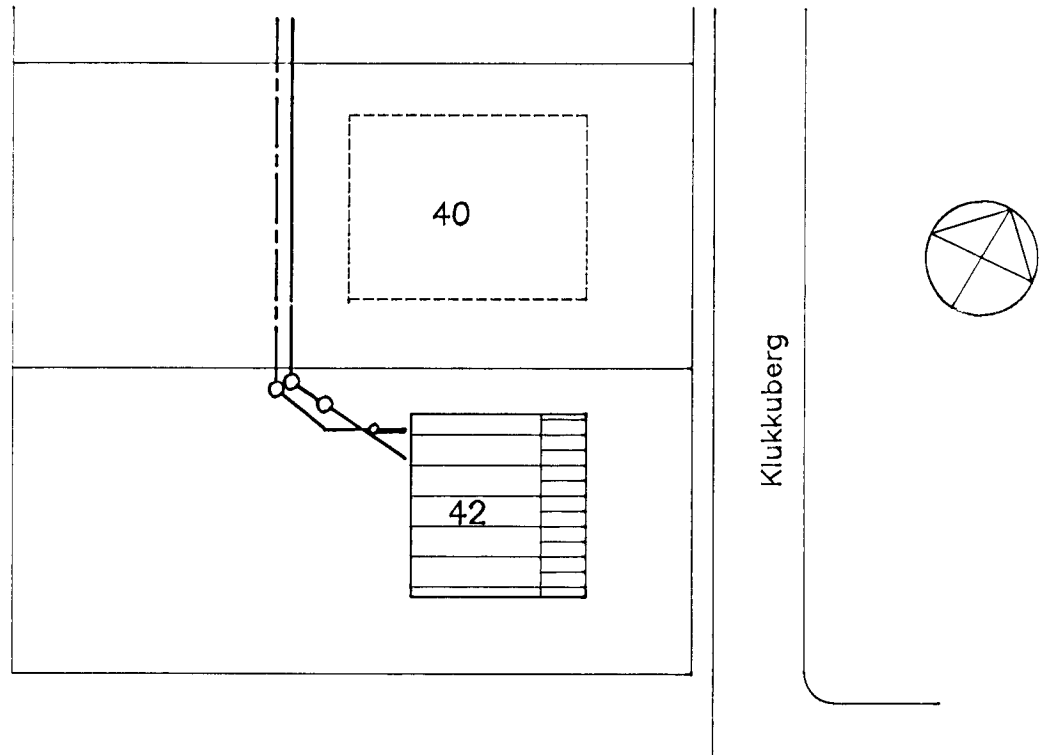


Liggja botn lagna dýpra en undirstöður skal hiutfali milli dýptar lagnar og fjarlægð hennar frá undirstöðu ekki vera meiri en 1:2.

SNEIÐING EFTIR SKÓLPLÖGNUM SJÁ TEIKN. L109

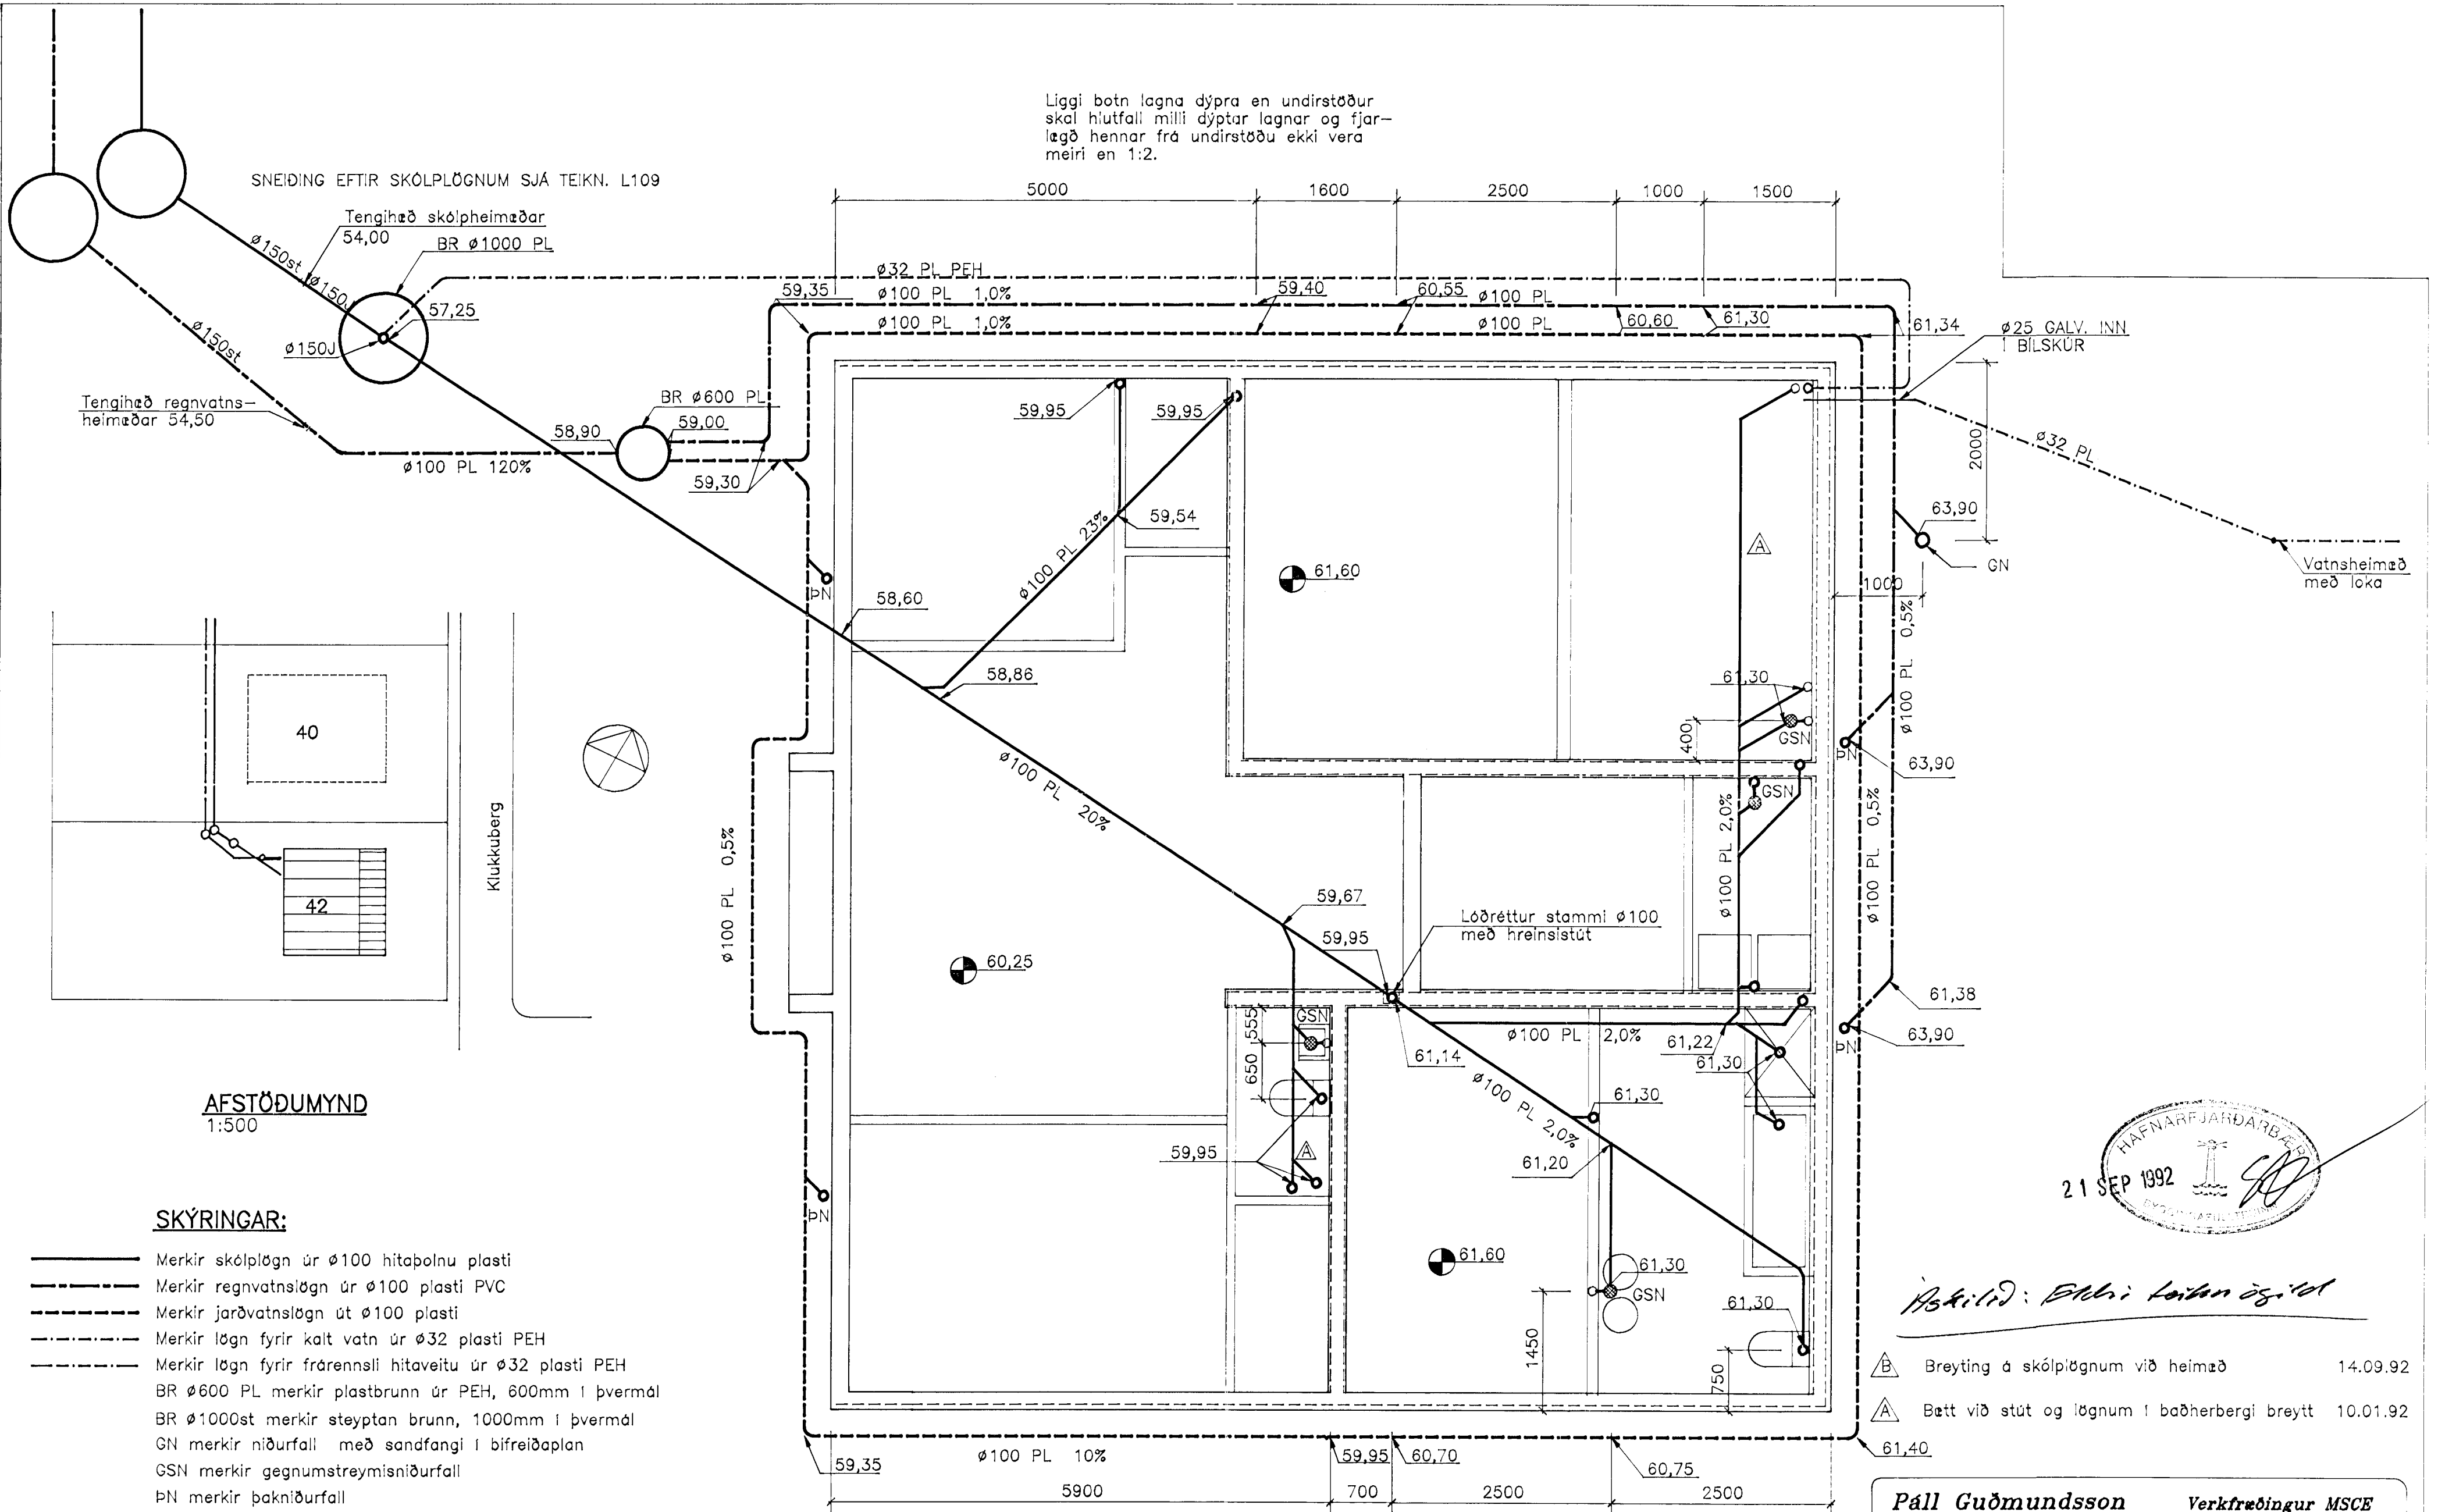

AFSTÖÐUMYND
1:500


SKÝRINGAR:

- Merkir skólplögn úr Ø100 hitaþolnu plasti
- - - Merkir regnvatnslögn úr Ø100 plasti PVC
- · - · Merkir jarðvatnslögn út Ø100 plasti
- · - · Merkir lögn fyrir kalt vatn úr Ø32 plasti PEH
- · - · Merkir lögn fyrir frárennsli hitaveitu úr Ø32 plasti PEH
- BR Ø600 PL merkir plastbrunn úr PEH, 600mm í þvermál
- BR Ø1000st merkir steyptan brunn, 1000mm í þvermál
- GN merkir niðurfali með sandfangi í bifreiðaplan
- GSN merkir gegnumstreymisniðurfali
- PN merkir þakniðurfali

Umhverfis allar lagnir, nema jarðvatnslagnir, skal vera 20cm sandlag.

Að jarðvatnslögn skal fyllt með völdu fyllingarefni, steinastærð 30–50mm, er nái a.m.k 15cm út fyrir og yfir pípu. Yfir málina skal leggja plaststriga (sludúk).

Grunnmynd
1:50

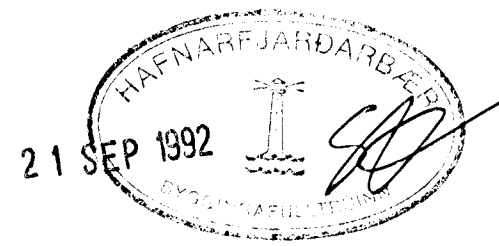

Áskilið: Eldri kortan ígjöld

- ⚠ Breyting á skólplögnum við heimæð 14.09.92
- ⚠ Bætt við stút og lögnum í baðherbergi breytt 10.01.92

Páll Guðmundsson Verkefndingur MSCE
Kjarrhólma 38 200 Kópavogur Sími: 46690

KLUKKUBERG 42	Mkv. 1:500, 1:50
LAGNIR Í GRUNNI	Dags. 06.10.91
<i>Páll Guðmundsson</i>	Skráh. KB42GLAG
	Teikn. nr. 101B