


Inntök samþykkt 30.5.1997  
 &h. RAFVEITU HAFNARFJÁRDAR  
*Birgir D. 05/07/97*

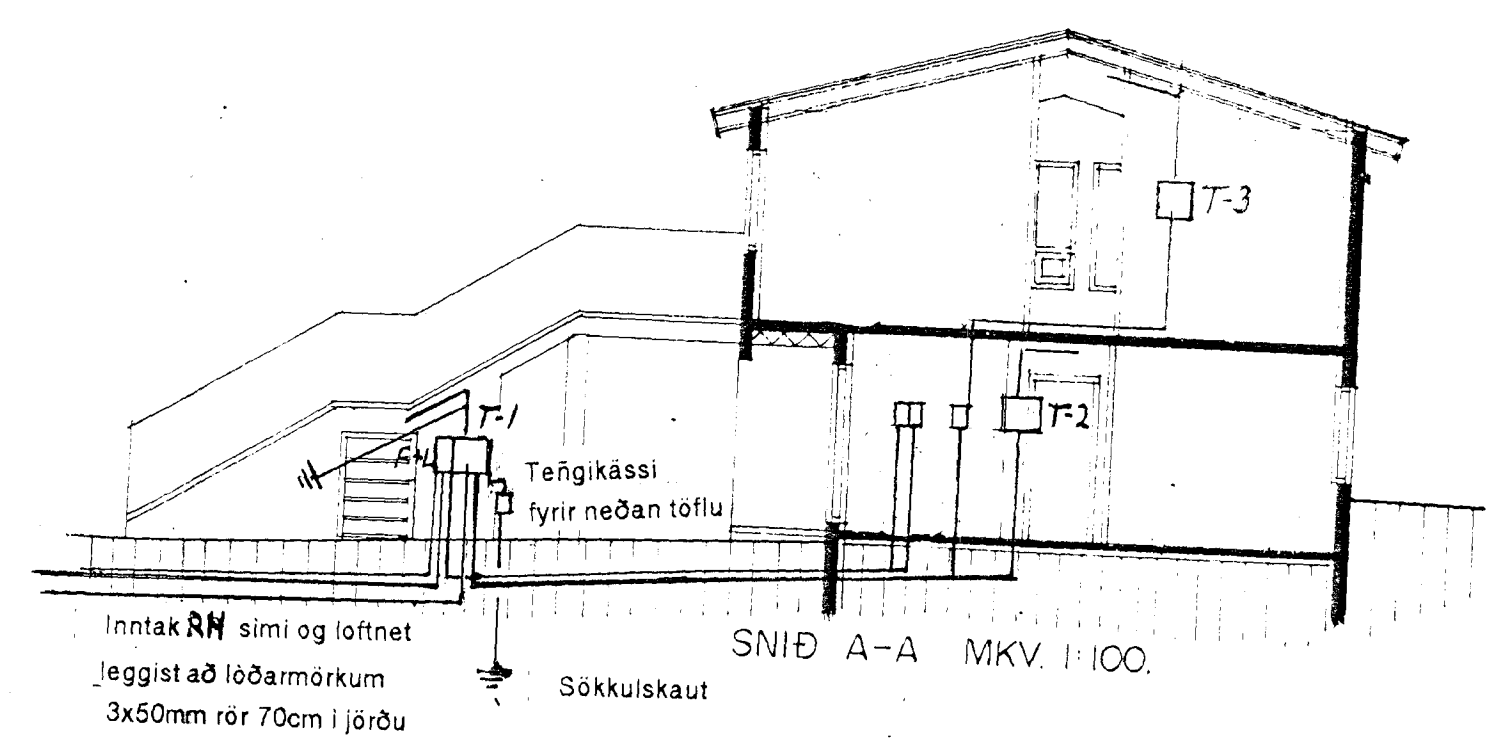

**SKÝRINGAR:**

- Rör skulu vera 16mm og vir 3X1,5q
- Málstraumur rofa og tengla sé 10A
- Gefin mál eru í cm. frá fullfrágengu gólf
- Hæð rofa sé 110cm hæð tengla sé 20cm
- Hæð tengla í eldh.þvottah.geymslu sé 110cm
- Hæð rofa og tengla í bílskúr sé 125cm
- Hæð veggljósa sé 160cm
- Hæð dyrasíma sé 130cm og símatengla 20cm

NEMA ANNARS SÉ GETIÐ

- D=Dyrasími
- L=Loftnet
- F=Sími

STURLA SNORRASON RAFVT.S:5652431		KLUKKUBERG 5A HAFNAF.
H StSn		
Dags maí 1997		
Mál 1:50		RAFLÖGN
Blað 1 af 3		AFSTÖÐUMYND SKURÐUR SÖKKULSK.

3398